
Fra: Magnar Tysseland <magnar@tyark.no>
Sendt: mandag 11. januar 2021 11:16
Til: Postmottak Alver
Kopi: Larissa Dahl
Emne: VS: rette teikningar på hus 01i sak 21/168
Vedlegg: A10-2 Situasjonsplan byggemelding.pdf; A20-01 Plan 1. Etasje.pdf; A20-02 Plan 2. Etasje.pdf; A30-01 Snitt A og B.pdf; A40-01 Fasade Nord og Vest.pdf; A40-02 Fasade Sør og Øst.pdf

Hei

Da skulle dette være rette tegninger for Hus 1

Som sagt pr telefon er detalj no utført og møne som godkjennt er + 5 cm = 47,95

Ut fra godkjennt rammeløyve fra 2017 var dette 47.90 med avvik +/- 20 cm

Mvh
MAGNAR TYSSELAND



magnar@tyark.no

90 95 51 19

tyark.no

Strandgaten 19
5013 Bergen

Fra: Ragnhild Roald Grønner <ragnhild@tyark.no>
Sendt: mandag 11. januar 2021 11.02
Til: Magnar Tysseland <magnar@tyark.no>
Emne: SV: rette teikningar på hus 01i sak 21/168 må ettersendast

Her har du nytt sett med tegninger til byggemelding. Jeg har satt på både godkjent høyde fra første rammeløyve og vår nye. Ser det greit ut?

De ligger også her:

Z:\1524 Mjåtveitmarka B24\0 Arbeidstegning\0_PDF\HUS 01\Byggemelding

Mvh
RAGNHILD ROALD
GRØNNER



ragnhild@tyark.no

410 48 428

tyark.no

Tyark AS
Strandgaten 19, 2etg
5013 Bergen

Fra: Magnar Tysseland <magnar@tyark.no>

Sendt: 11. januar 2021 10:47

Til: Ragnhild Roald Grønner <ragnhild@tyark.no>

Emne: SV: rette teikningar på hus 01i sak 21/168 må ettersendast

Hei

Ser at også Larissa er litt forvirra og ref. til feil tegning for hus 1
Ho skriver at fg = 41.6 – men dette var 41.8 (jfr snitttegning under)

Trur derfor vi må sende nye planer – snitt og fasader

Eg kan referere til utrekning og illustrasjoner fra sist

Gi en lyd når du har dette – så sender eg det inn

Mvh
MAGNAR TYSSELAND



magnar@tyark.no

90 95 51 19

tyark.no

Strandgaten 19
5013 Bergen

Fra: Ragnhild Roald Grønner <ragnhild@tyark.no>
Sendt: fredag 8. januar 2021 10.54
Til: Magnar Tysseland <magnar@tyark.no>
Emne: SV: rette teikningar på hus 01i sak 21/168 må ettersendast

Arbeidstegningene for hus 1 ligger her:
Z:\1524 Mjåtveitmarka B24\0 Arbeidstegning\201211-hus01 arbeidstegninger

Vil du jeg skal lage helt nye søknadstegninger? Kan ikke helt se hva hun mangler hvis det var det du la ved her i mailen som du sendte inn....


/Ragnhild

Fra: Magnar Tysseland <magnar@tyark.no>
Sendt: 8. januar 2021 10:07
Til: Ragnhild Roald Grønner <ragnhild@tyark.no>
Emne: Fwd: rette teikningar på hus 01i sak 21/168 må ettersendast

Hei
Kan du lage til tegninger for hus 1
Mulig eg har misa vedlegg her men skal sjekke litt seinere for innsendt
Last ned [Outlook for iOS](#)

Fra: Larissa Dahl <larissa.dahl@alver.kommune.no>
Sendt: Friday, January 8, 2021 9:17:56 AM
Til: Magnar Tysseland <magnar@tyark.no>
Emne: rette teikningar på hus 01i sak 21/168 må ettersendast

Hei, det er rot med teikningar, ser eg. Du sendte fasadeteikningar for hus 04 i steden for hus 01. Se gjennom dine vedlegg som du har sendt til oss. Det som vi har godkjent tidligere i 2017 for hus 01 var kote planering +41,3, kote ferdig gulv +41,6 mønehøyde kote +47,9 nedenfor:

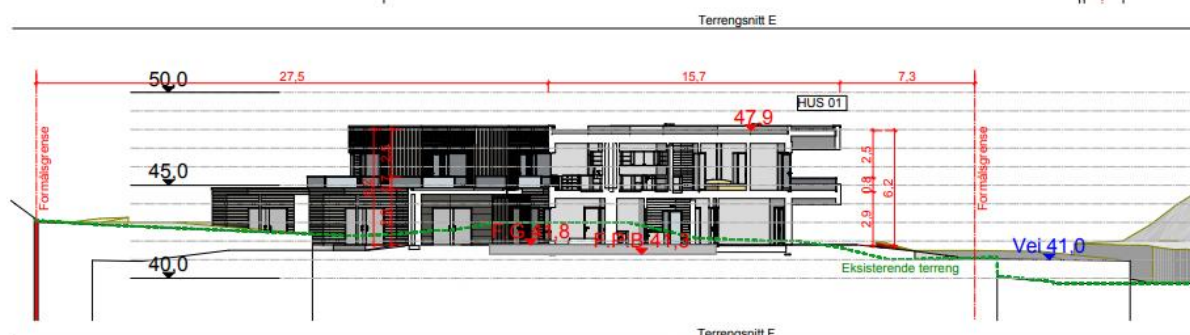

Mjåtveitkollen B24 Mjåtveitmarka B16AS	Byggemelding Type tegning: Terrengsnitt D,	Prosjekt: 1603 Dato: 24.12.2015	Tegning: A30-2 Dato: 22/166 22/173	Revisjon: 01	Skala: 1:200	Målestokk: 1:200 Målestokk: 1:500	Arkitekt: Tysseland Arkitektur AS Valkendorfsгатen 9 5012 Bergen
--	---	--	---	-----------------	-----------------	--	---

Du har sendt hus 04 med kote planering + 41,58, møne kote på +48,24. Sendt rette teikningar på saka med kopi til meg. Eg legger ved det som ble godkjent i 2017 for hus 01 her.

Larissa Dahl | Rådgjevar Plan og byggesak

E-post: byggesak@alver.kommune.no

Innbyggjarservice: +47 56 37 50 00

www.alver.kommune.no



Ved ytterlegare spørsmål, ver venleg å ta kontakt med oss på innbyggjarservice. Informasjon om opningstider finn du på www.alver.kommune.no/innhald/plan-bygg-og-eiendom/treng-du-hjelp/ eller ved å ringe telefon 56 37 50 00.

Innsending av søknadar og anna dokumentasjon i saker skal sendast til post@alver.kommune.no