



Sweco Norge AS
Postboks 80 Skøyen
0212 OSLO

Referanser:
Dykkar:
Vår: 20/18759 - 21/1860

Saksbehandlar:
Are Frøysland Grande
are.froysland.grande@alver.kommune.
no

Dato:
11.01.2021


Førespurnad om graveløyve til prøvegraving - GBNR 127/00

Syner til søknad om graveløyve for prøvegraving i Stormyra aust for eksisterande Trafoanlegg på vegne av Statnett. Søknaden omfattar graving på fem lokalisjonar med ei djupne på om lag 4 meter.



Figur 1 Situasjonsskart

Arbeidet skal gjennomførast av Minimaskin AS der det blir nytta ei gravemaskin på mellom 6 og 8 tonn. Det er ikkje opplyst føremålet med prøvegravinga.

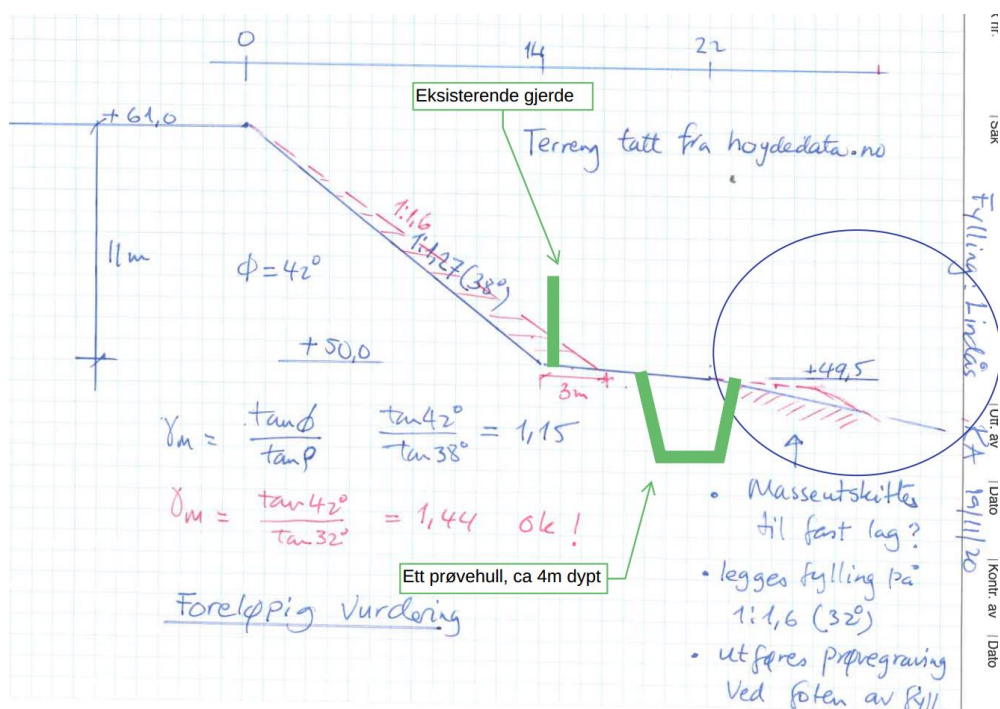

Figur 2 Teknisk teikning

Basert på den informasjonen som følger søknaden, og søknadens omfang, vurderer kommunen at tiltaket ikke er søknadspliktig jf. plan- og bygningslova § 20-5 bokstav g. Vurderinga er basert på at tiltaket ikke er permanent og at området blir tilbakeført etter gjennomført prøvegraving.

Kommunen legg til grunn at det er innhenta samtykke frå grunneigar til prøvegravinga.

Med vennleg helsing
Alver kommune, Plan og byggesak

Marianne Aadland Sandvik
Avdelingsleiar

Are Frøysland Grande
Rådgjevar

Dette dokumentet er elektronisk godkjent og har difor ingen signatur.

Mottakarar:

Sweco Norge AS

Postboks 80 Skøyen

0212

OSLO