


Odland

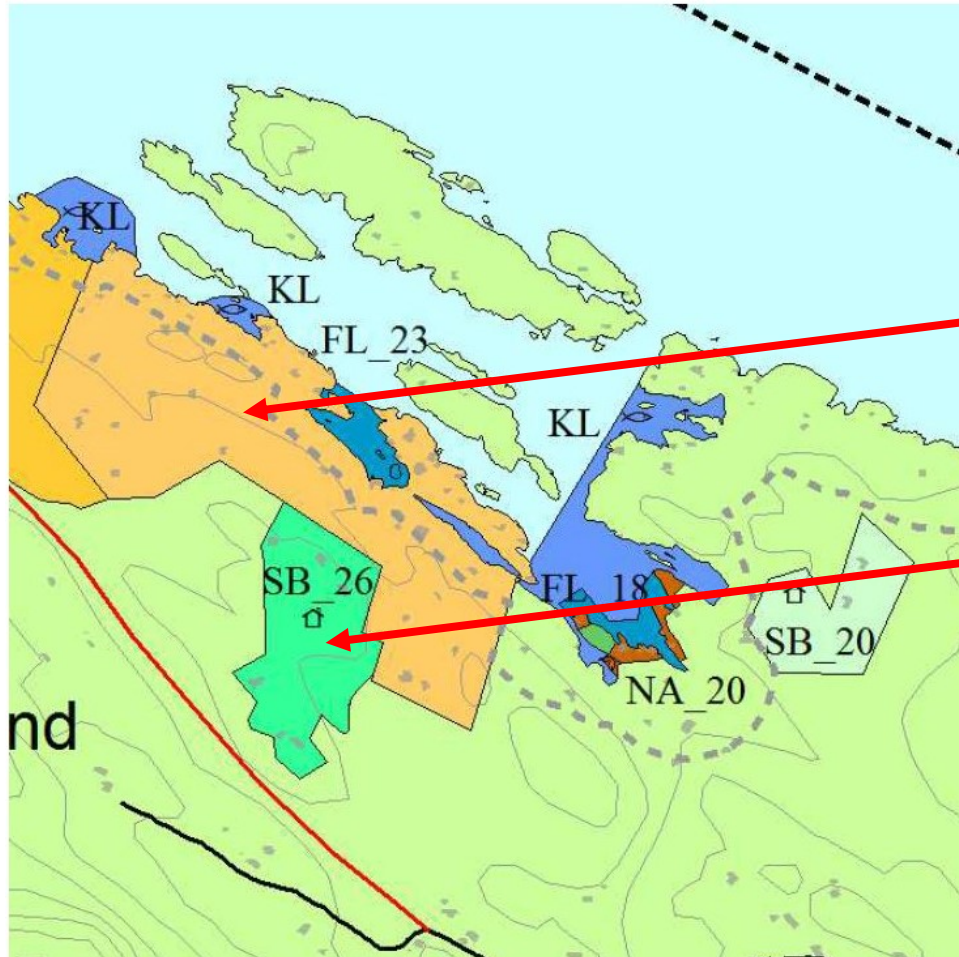


→ Dette farga området er godkjent hytte/fritidsbolig

→ Dette er godkjent for husbygging

Fortetning av hytteområde



Dette er ein tomt som
Me har kjøpere på i
Dag. (Petter Krantz som)

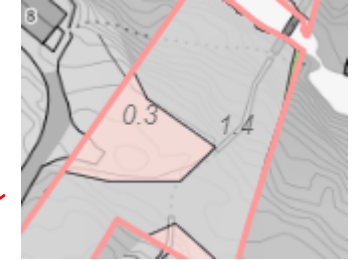

Detter er eit forslag med
mulighet for sal av tomt

Området som er i dag godkjent for bustadføremål, Oppmerking er ca.

Område som me kunne tenke oss Å lage tomter på.

