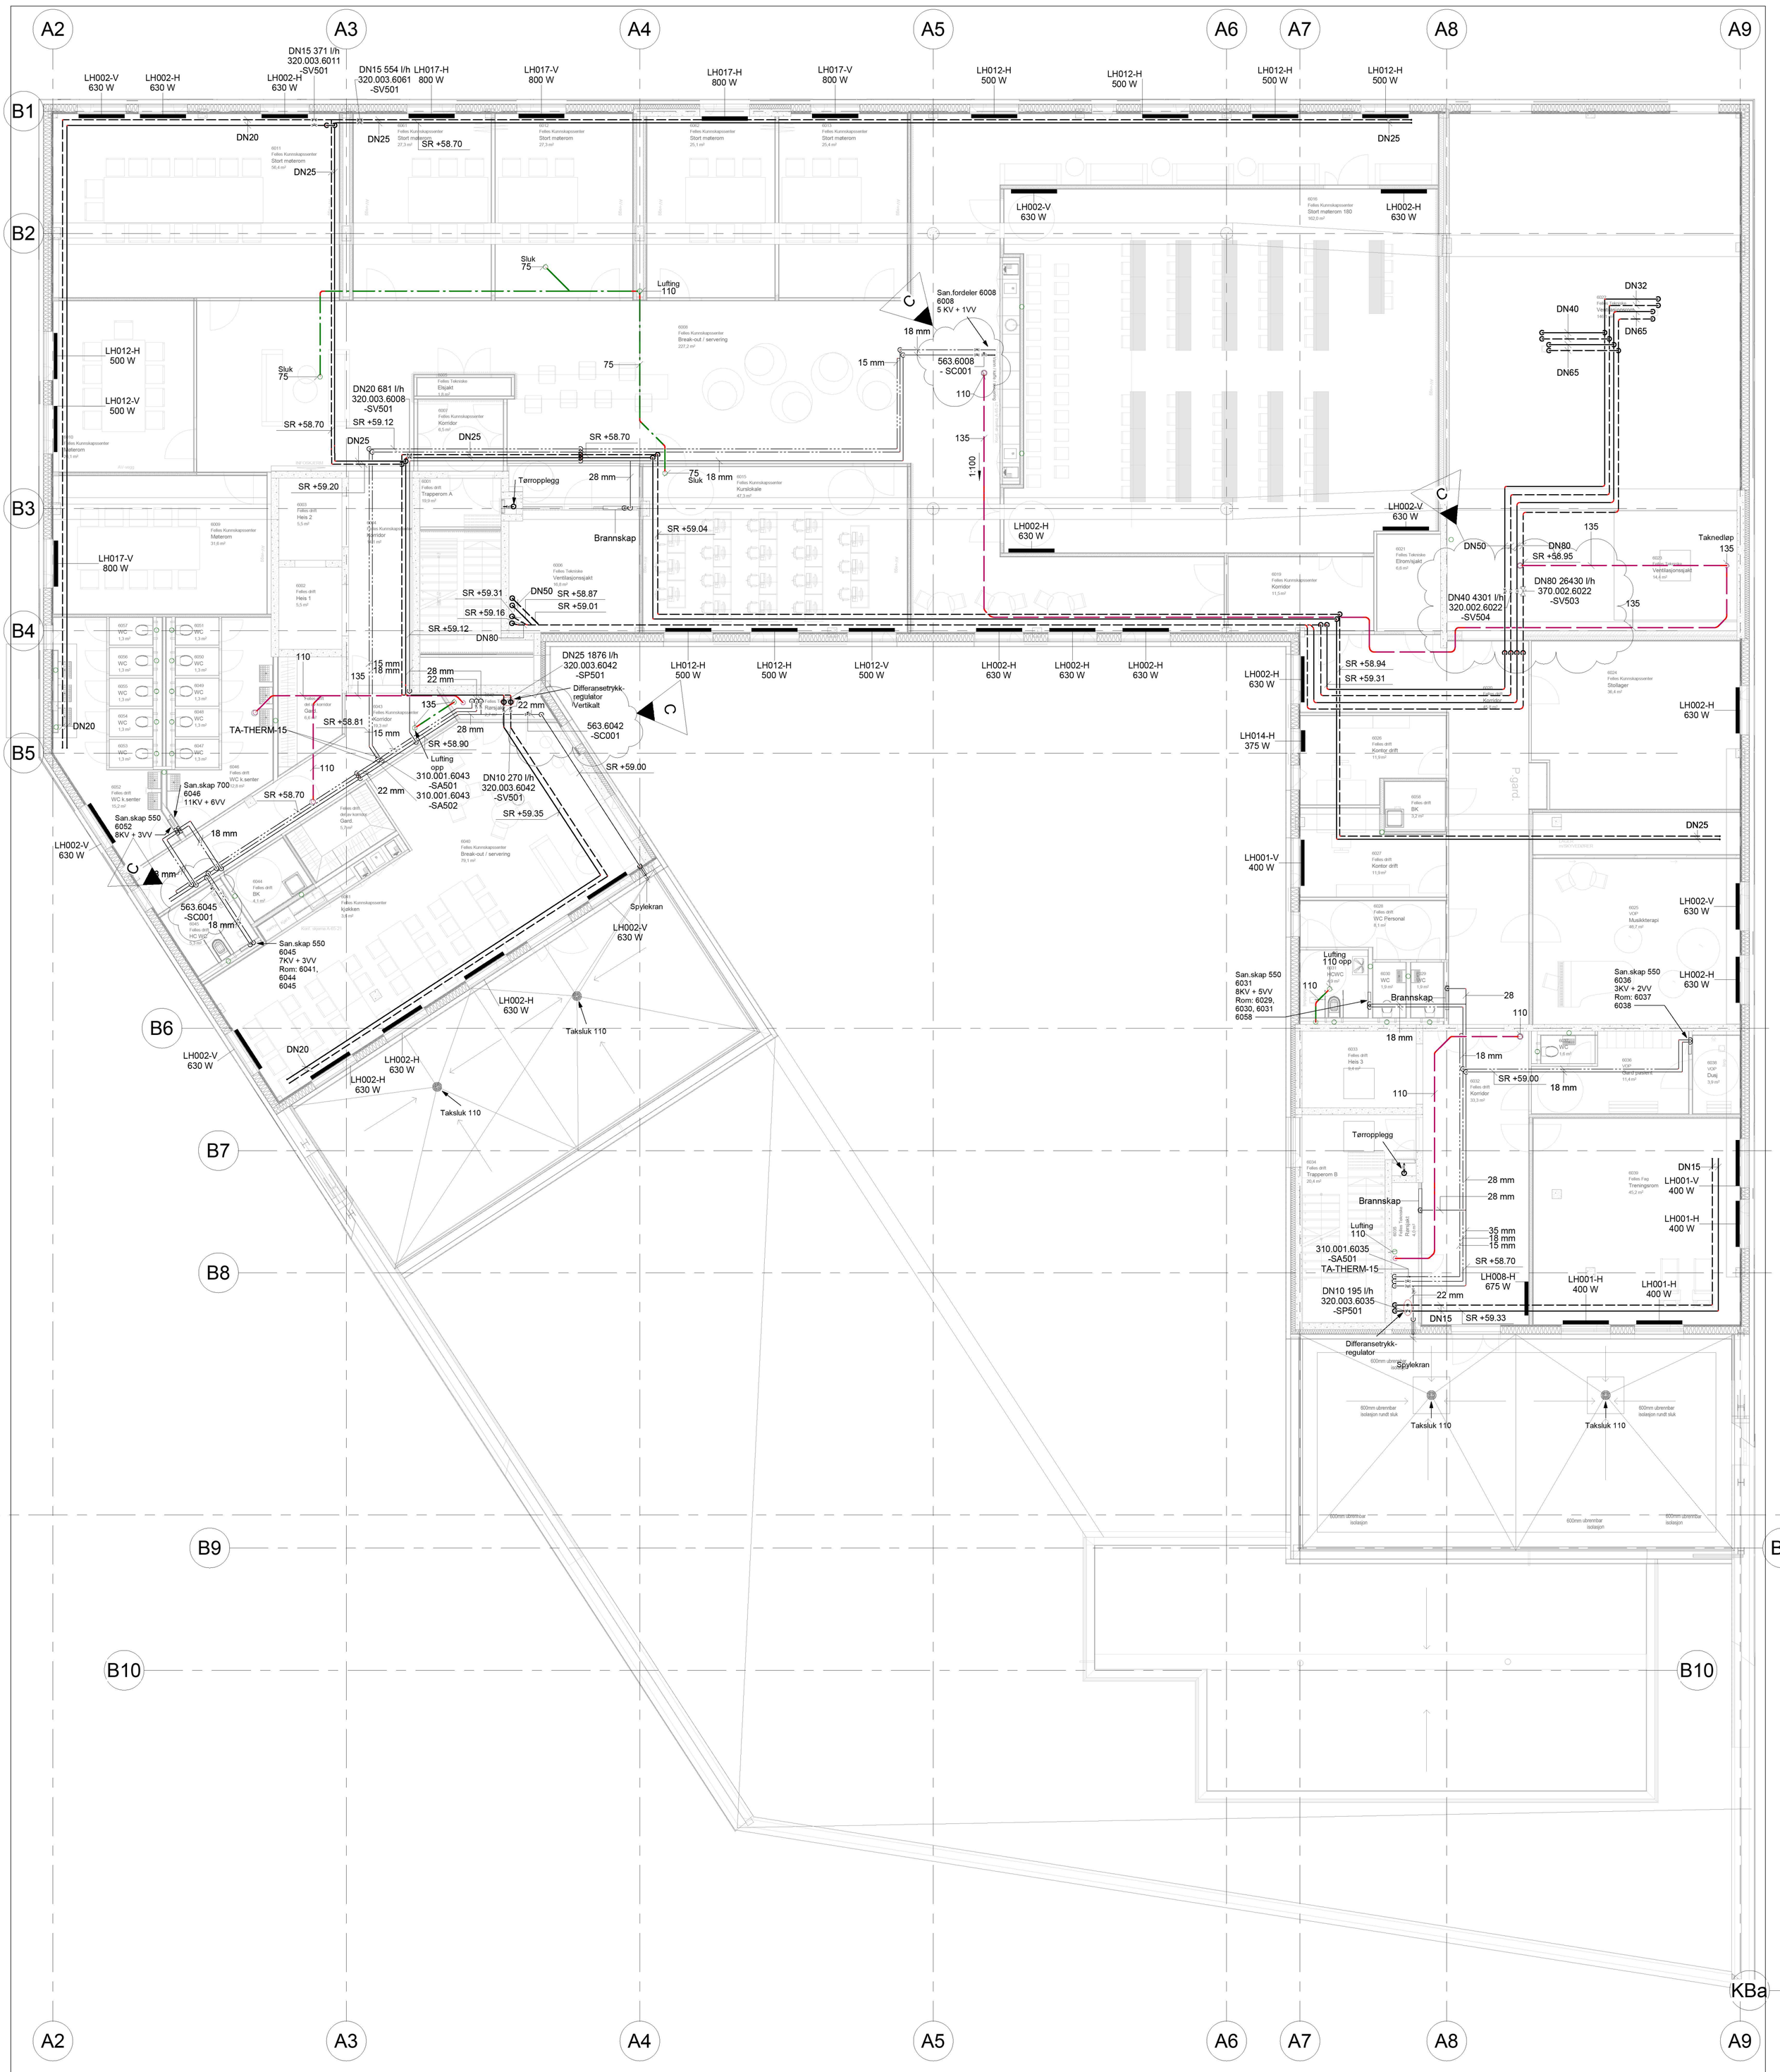

INFO RØRLEGGER:

- TYPE SLUK AVKLARES. SLUK UTEN FAST TILRENNING, LEVERES MED NOOD-VANNLÅS.
- TAKVANN KONDENSISOLERES.

ENTREPRENØR ER ANSVARLIG FOR Å IVARETA:

- ISOLERING AV AVLØPSRØR FOR Å IVARETA LYDKRAV.
- EKSPANSJON, IHT. VALGT RØRTYPE.
- FASTPUNKT, IHT. VALGT RØRTYPE.
- OPPHENG AV EGNE INSTALLASJONER, SAMT KOORDINERING AV FELLES OPPHENG DER NØDVENDIG.
- GJENNOMFØRINGER TILFREDSTILLER BRANN- OG LYDKRAV.
- STAKELUKER PÅ OPPLEGG I HHT. RETNINGSLINJER.

GENERELL INFO:

DET HENVISES TIL 3D-MODELL FOR HØYDEMESSIG PLASSERING OG KOORDINERING MOT ØVRIGE TEKNISKE FAG.

Rev.	Beskrivelse	Dato	Tegn.	Kontr.	Godkj.
C	SUPPLERT MED MAGNETVENTILER, MERKING VENTILER	12.05.2020	SinK	MorO	OleD
B	VARMTVANNS-OG SIRKULASJONSLEDNING FØRT FREM TIL NYE TAPPEPUNKT. ENDRINGER TA-THERM.	24.02.2020	SinK	MorO	OleD
A	ARBEIDSTEGNING	10.01.2020	SinK	MorO	OleD

Region Nordhordaland Helsehus
CONSTO AS

Plan 06
Rørtegning
VVS-Anlegg

Fag	Format
RIV	A1

Dato: 10.01.2020

Format/Målestokk: A1 / 1:100

Multiconsult
www.multiconsult.no

Status	Konstr./Tegnet	Kontrollert	Godkjent
Arbeidstegning	SinK	MorO	OleD

Oppdragsnr.	Tegningsnr.	Rev.
10209203	00-06-V-300-20-01	C