


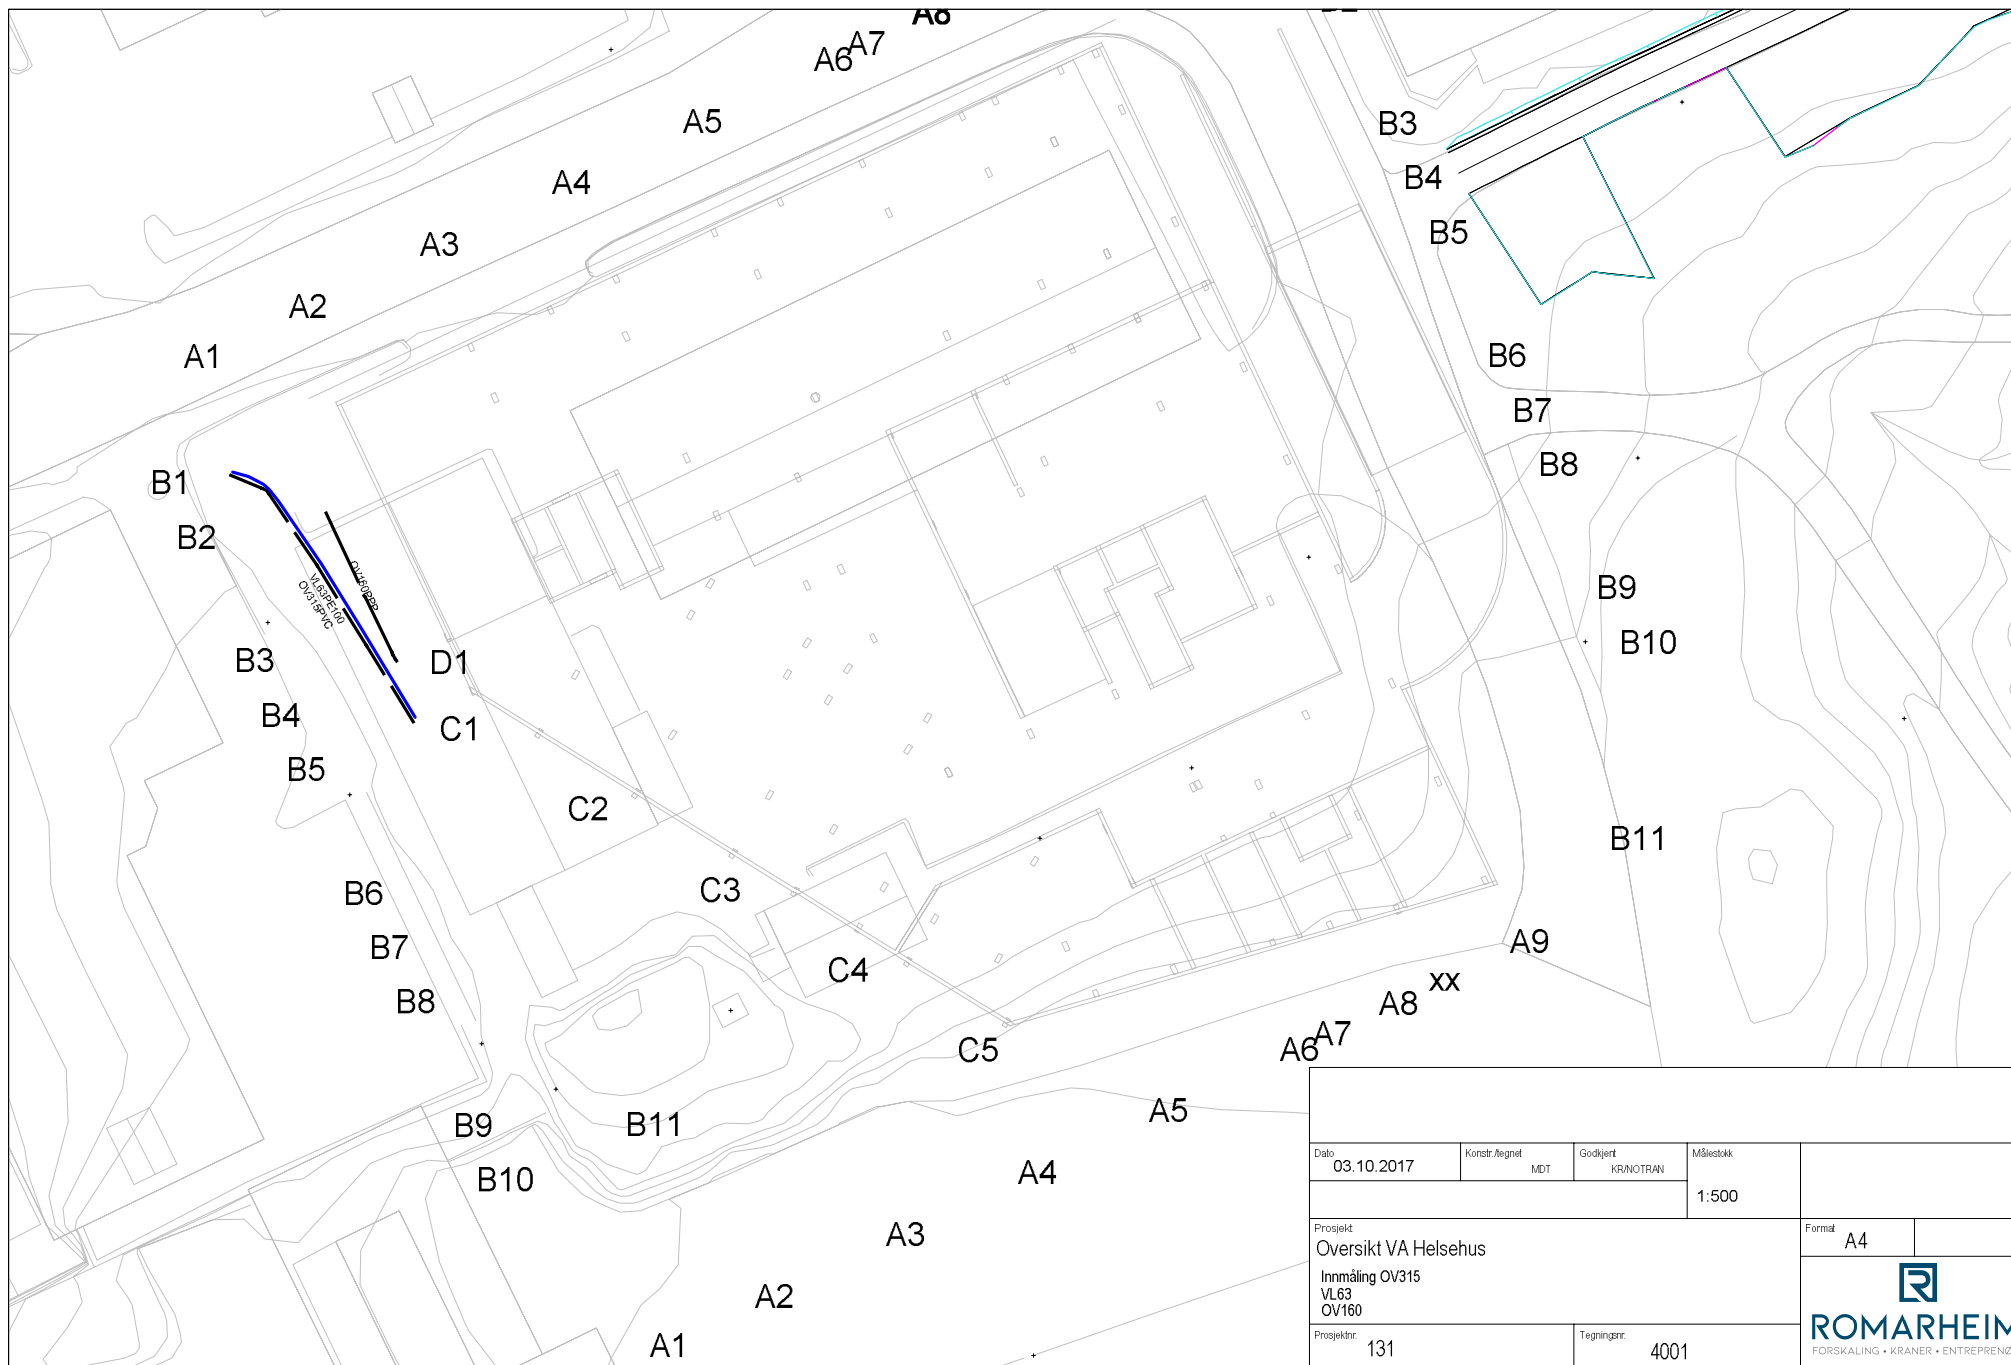

Dato 03.10.2017		Konstr./tegnet MDT		Godkjent KR/NOTRAN		Målestokk 1:500			
Prosjekt Oversikt VA Helsehus Innmåling OV315 VL63 OV160								Format A4	
Prosjektnr. 131				Tegningsnr. 4001				 ROMARHEIM FORSKALING • KRANER • ENTREPRENØR	