


Bakgrunnskart er ment som illustrasjon og avvik kan forekomme.
Uttaksdato for bakgrunnskart: 09.10.2020

Bygninger innmålt 06.10.2020.
Leica GPS CS10.
Leica Smartnet RTK nettverk, MAX.
Euref 89 UTM Sone 32.

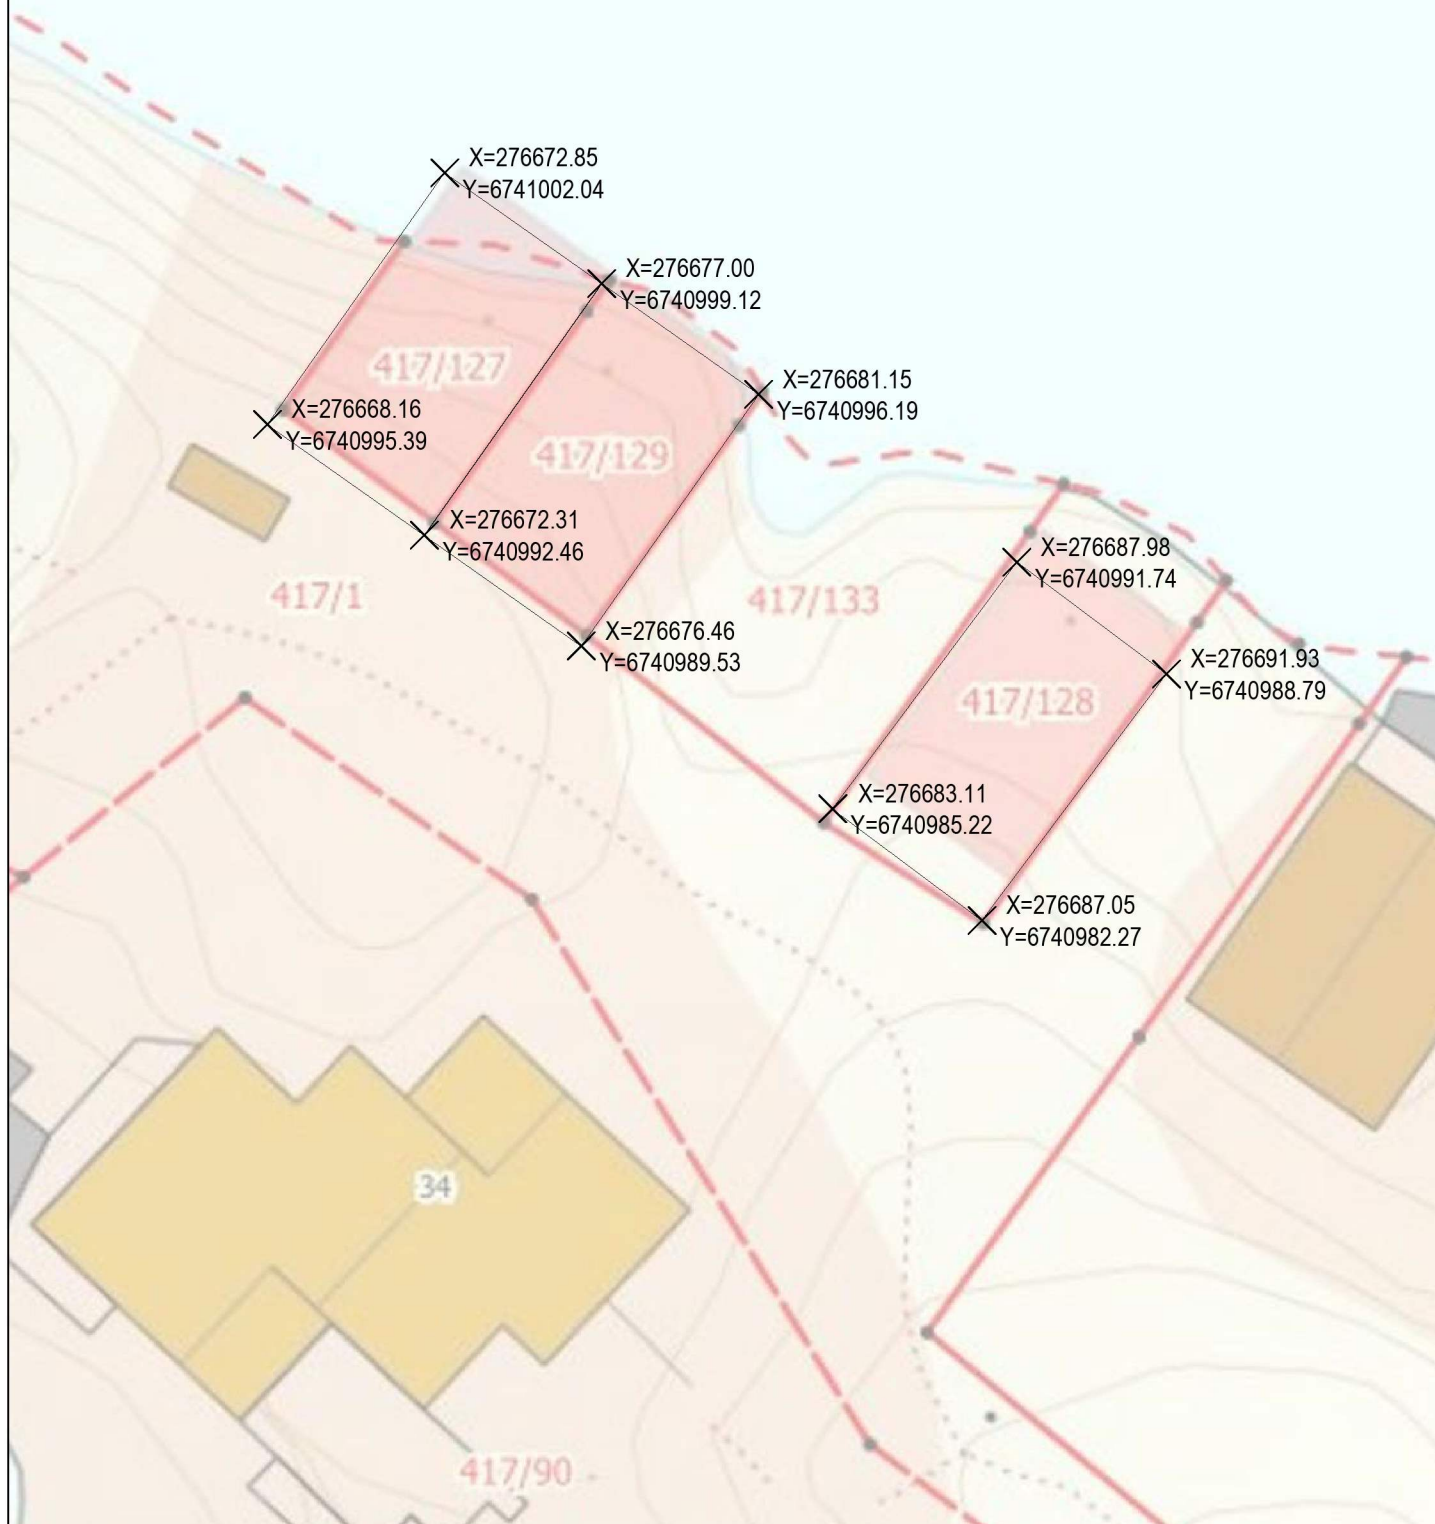

Dato 09.10.2020	DAK R.Sætre	Målenhet m	Målestokk A4	Arnstein Haugland
Filnavn	Underlag:	Godkjent	1:200	
Naust Vaulevågen, Rossneset. GBnr.: 417/127, 417/128 og 417/129, Alver kommune Innmålt bygningslinje.				01699-100
				CAD SERVICE VEST tlf 930 124 35 fax 401 150 66 www.CadServiceVest.com