


## Søknad om ferdigattest

Pbl § 21-10, SAK10 §§ 8-1 og 8-2

Søknaden gjeld								
Eigedom/ byggjestad	Gnr.	Bnr.	Festenr.	Seksjonsnr.	Bygningsnr.	Bustadnr.	Kommune	
	Adresse				Postnr.	Poststad		
	170	21			5912	Seim		
Adresse				Vatne 3				
Ferdigattest								
Tilfredsstillert tiltaket krava til ferdigattest?				<input checked="" type="checkbox"/> Ja	<input type="checkbox"/> Nei	Dersom nei, fyll ut informasjonen nedanfor		
Det står att følgjande arbeid av mindre vesentleg betydning som vil bli utført innan 14 dagar:				Dato				
Type arbeid								
Stadfesting av at desse arbeida er utførte vil vere kommunen i hende innan:				Dato				
Oppdatert dokumentasjon								
Er det utført ikkje søknadspliktige endringar/justeringar i forhold til løyvet?								
<input type="checkbox"/> Ja				<input checked="" type="checkbox"/> Nei				Dersom ja, legg ved oppdatert situasjonsplan, teikningar eller dokumentasjon som viser kva som er utført.
Sluttrapport for avfall								
Sluttrapport av		Dato		skal leggjast ved søknaden			Vedlegg nr.	
							K -	
Ansvarleg søker forpliktar seg til å sjå til at sluttrapporten vert ajourført og oppbevart								
Varmesystem								
Energiforsyning				Varmefordeling			Ikkje relevant	
<input type="checkbox"/> Elektrisitet	<input type="checkbox"/> Sol	<input type="checkbox"/> Vassboren golvvarme	<input type="checkbox"/> Luftoppvarming					
<input type="checkbox"/> Biobrensel	<input type="checkbox"/> Gass	<input type="checkbox"/> Vassboren radioator	<input type="checkbox"/> Kamin/omn/peis					
<input type="checkbox"/> Varmepumpe - luft	<input type="checkbox"/> Olje/parafin	<input type="checkbox"/> Elektriske varmekabler	<input type="checkbox"/> Anna					
<input type="checkbox"/> Varmepumpe - berg/sjø	<input type="checkbox"/> Anna	<input type="checkbox"/> Elektriske panelomnar						
<input type="checkbox"/> Fjernvarme/spillvarme								
Erklæring								
<input checked="" type="checkbox"/> Ein stadfester at tilstrekkeleg dokumentasjon som grunnlag for driftsfasen er overlevert eigaren av byggverket								
Vedlegg								
Beskrivelse av vedlegg				Gruppe	Nr. frå – til	Ikkje relevant		
Situasjonsplan, avkøyringsplan				D	1 - 1	<input type="checkbox"/>		
Teikningar, plan, snitt, fasade				E	-	<input checked="" type="checkbox"/>		
Utgreiingar/kart				F	-	<input checked="" type="checkbox"/>		
Gjennomføringsplan				G	1 - 1	<input type="checkbox"/>		
Sluttrapport for avfallsplan og miljøsaneringsbeskrivelse				K	-	<input checked="" type="checkbox"/>		
Bustadspesifikasjon i matrikkelen				H	-	<input checked="" type="checkbox"/>		
Uttaler frå andre offentlege myndigheiter				I	-	<input checked="" type="checkbox"/>		
Andre vedlegg				Q	-	<input checked="" type="checkbox"/>		
Underskrifter								
Ansvarleg søker for tiltaket (for tiltak etter pbl § 20-1)				Tiltakshavar (berre for tiltak utan ansvarleg søker pbl § 20-4)				
Føretak				Namn				
Stusdal VVS AS								
Organisasjonsnummer				Organisasjonsnummer				
912319164								
Kontaktperson		Telefon	Mobiltelefon	Kontaktperson		Telefon	Mobiltelefon	
Einar Stusdal		99167795	99167795					
E-post				E-post				
einar@stusdalvvs.no								
Dato		Underskrift		Dato		Underskrift		
06/12-2020		<i>Einar Stusdal</i>						
Gjenta med blokkbokstavar				Gjenta med blokkbokstavar				
EINAR STUSDAL								

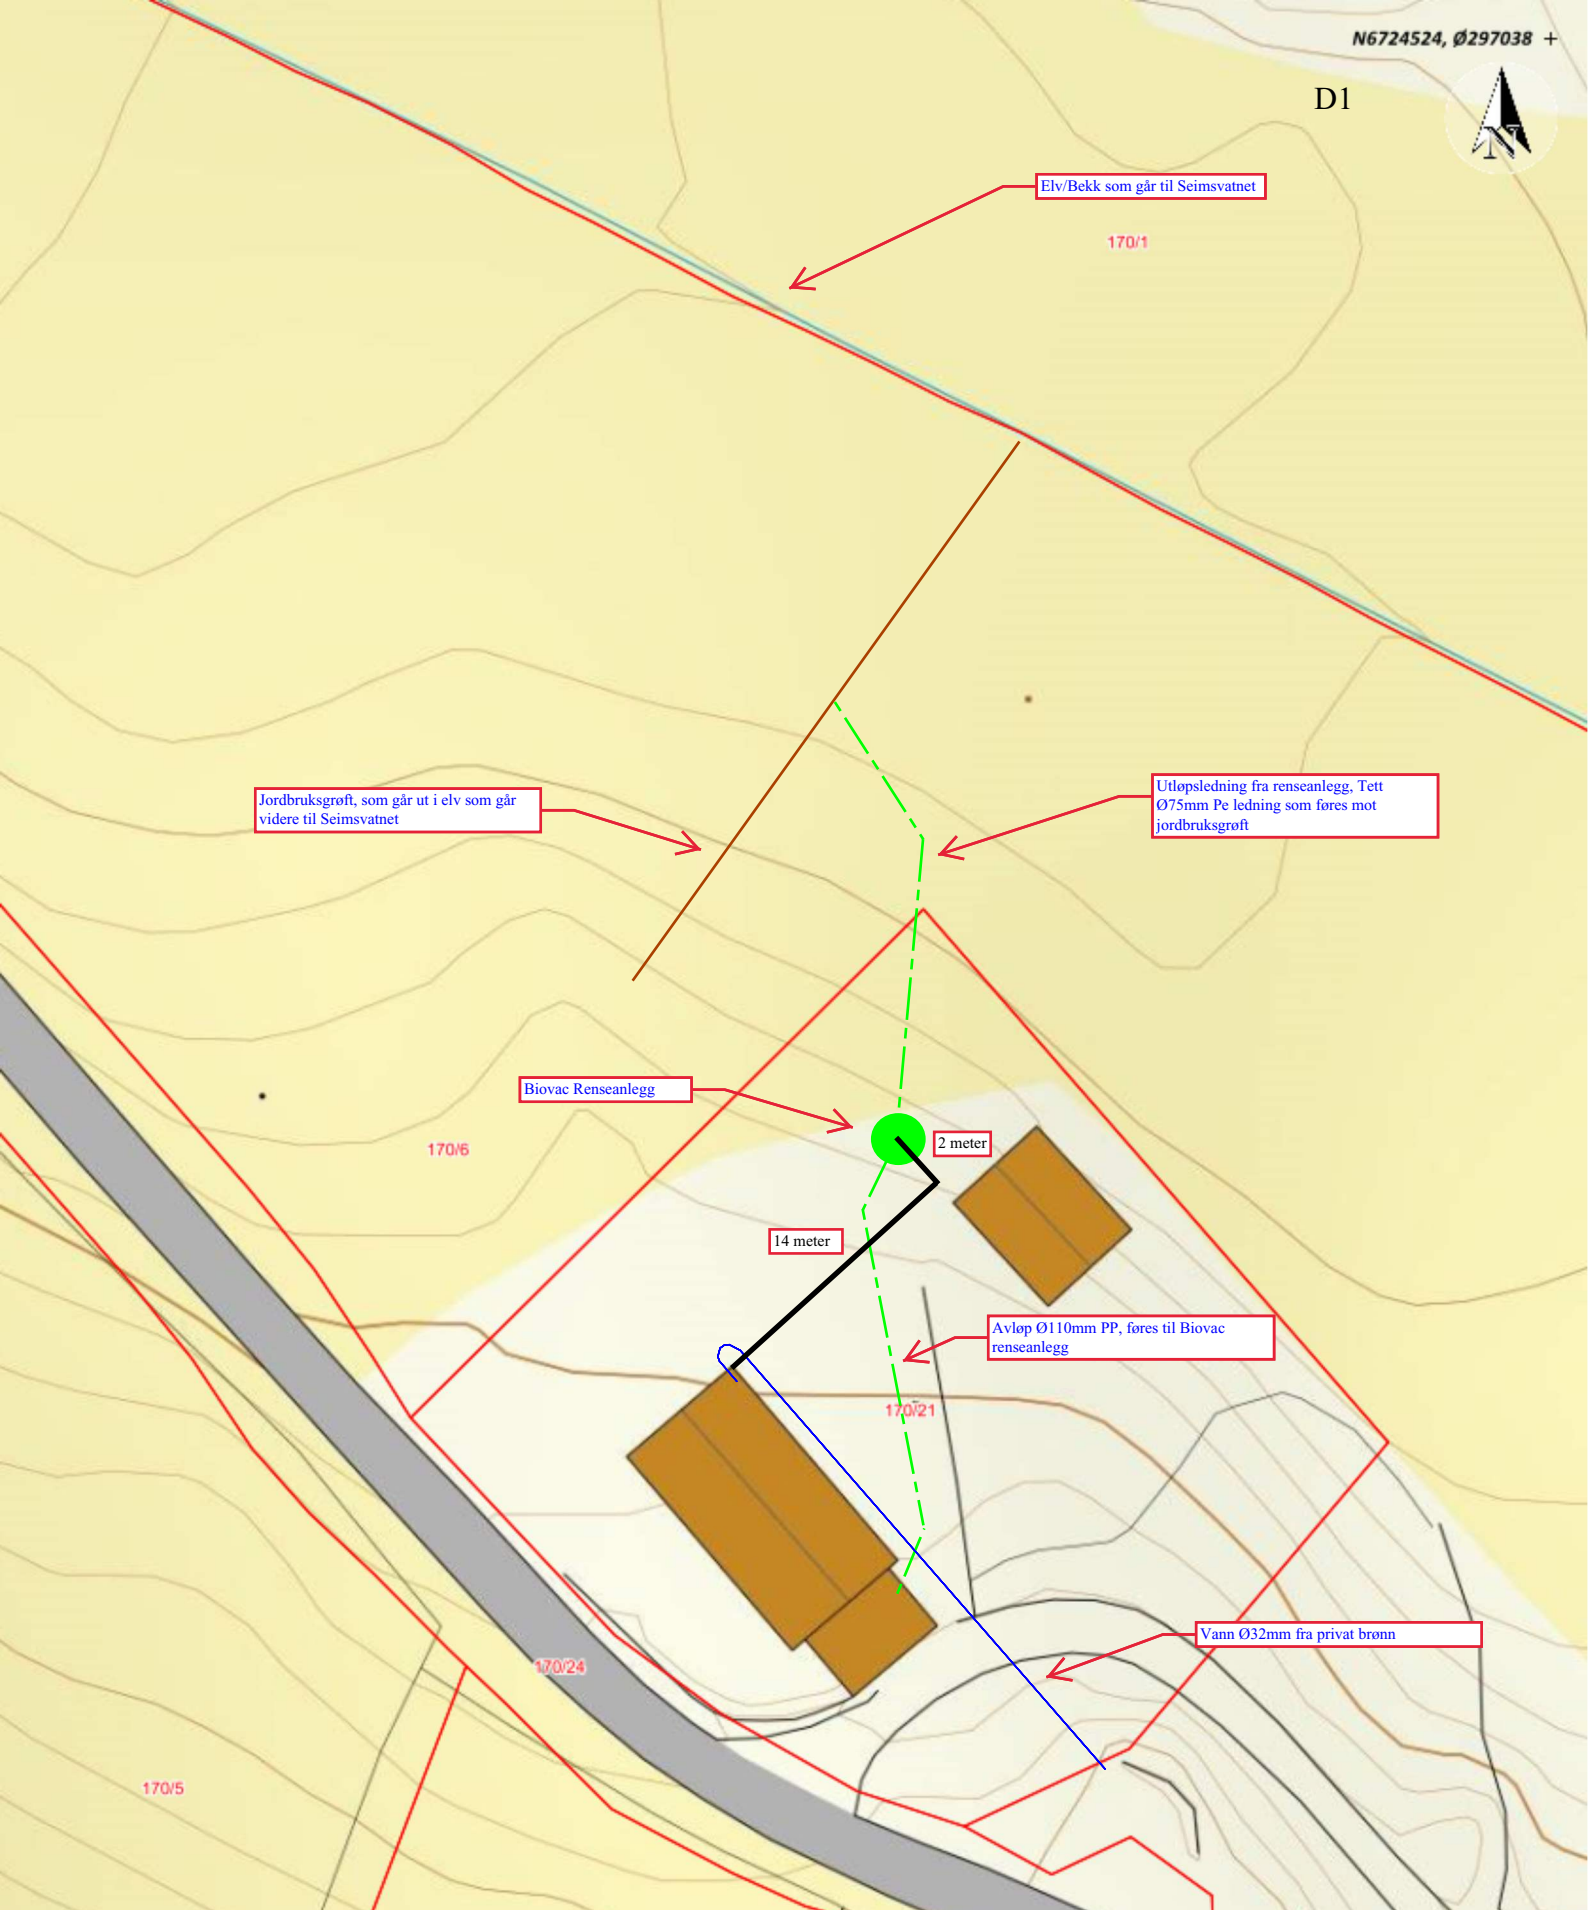

Situasjonskart - 18.01.2021



*Einar Stusdal*



Dato: 16-02-2019

Målestokk: 1:350



Kommunen sitt saksnr.	Vedlegg G	Side av	Versjonsnr.
-----------------------	--------------	------------	-------------

Nullstill

**Gjennomføringsplan**

Ansvarleg søkjar Stusdal VVS AS				Organisasjonsnummer 912319164	Tiltaksklasse 1	Dato. 06/12-2020	Signatur, ansv. søkjar <i>Einar Stusdal</i>		
Eigedom/ byggjestad	Gnr. 170	Bnr. 21	Festenr.	Seksj.nr.	Bygn.nr.	Kommune Alver	Adresse Vatne 3	Postnr. 5912	Poststad Seim

Beskriving av fagområde, ansvarsområde, tiltaksklasse			Namn og org.nr. på foretaket	Kryss for planlagt samsvarserklæring / kontrollserklæring skal erstattast med dato når denne ligg føre				Set kryss når arbeidet innan ansvarsområdet er avslutta
Funksjon (PRO, UTF, KONTROLL)	Beskriving av ansvarsområde henta frå erklæring om ansvarsrett	Tiltaks-klasse		Søknad om rammeløyve	Søknad om igangsetjings-løyve/eitt-steg-søknad	Søknad om mellombels bruksløyve	Søknad om ferdigattest	
(1) PRO	(2) Innvendig og utvendig sanitæranlegg	(3)	(4) Stusdal VVS AS 912319164	(5)	(6) 06/04/2019	(7)	(8)	(9) X
UTF	Innvendig og utvendig sanitæranlegg		Stusdal VVS AS 912319164				06/12-2020	X
UTF	Grunnarbeid, Graving		Stusdal VVS AS 912319164				06/12-2020	X