


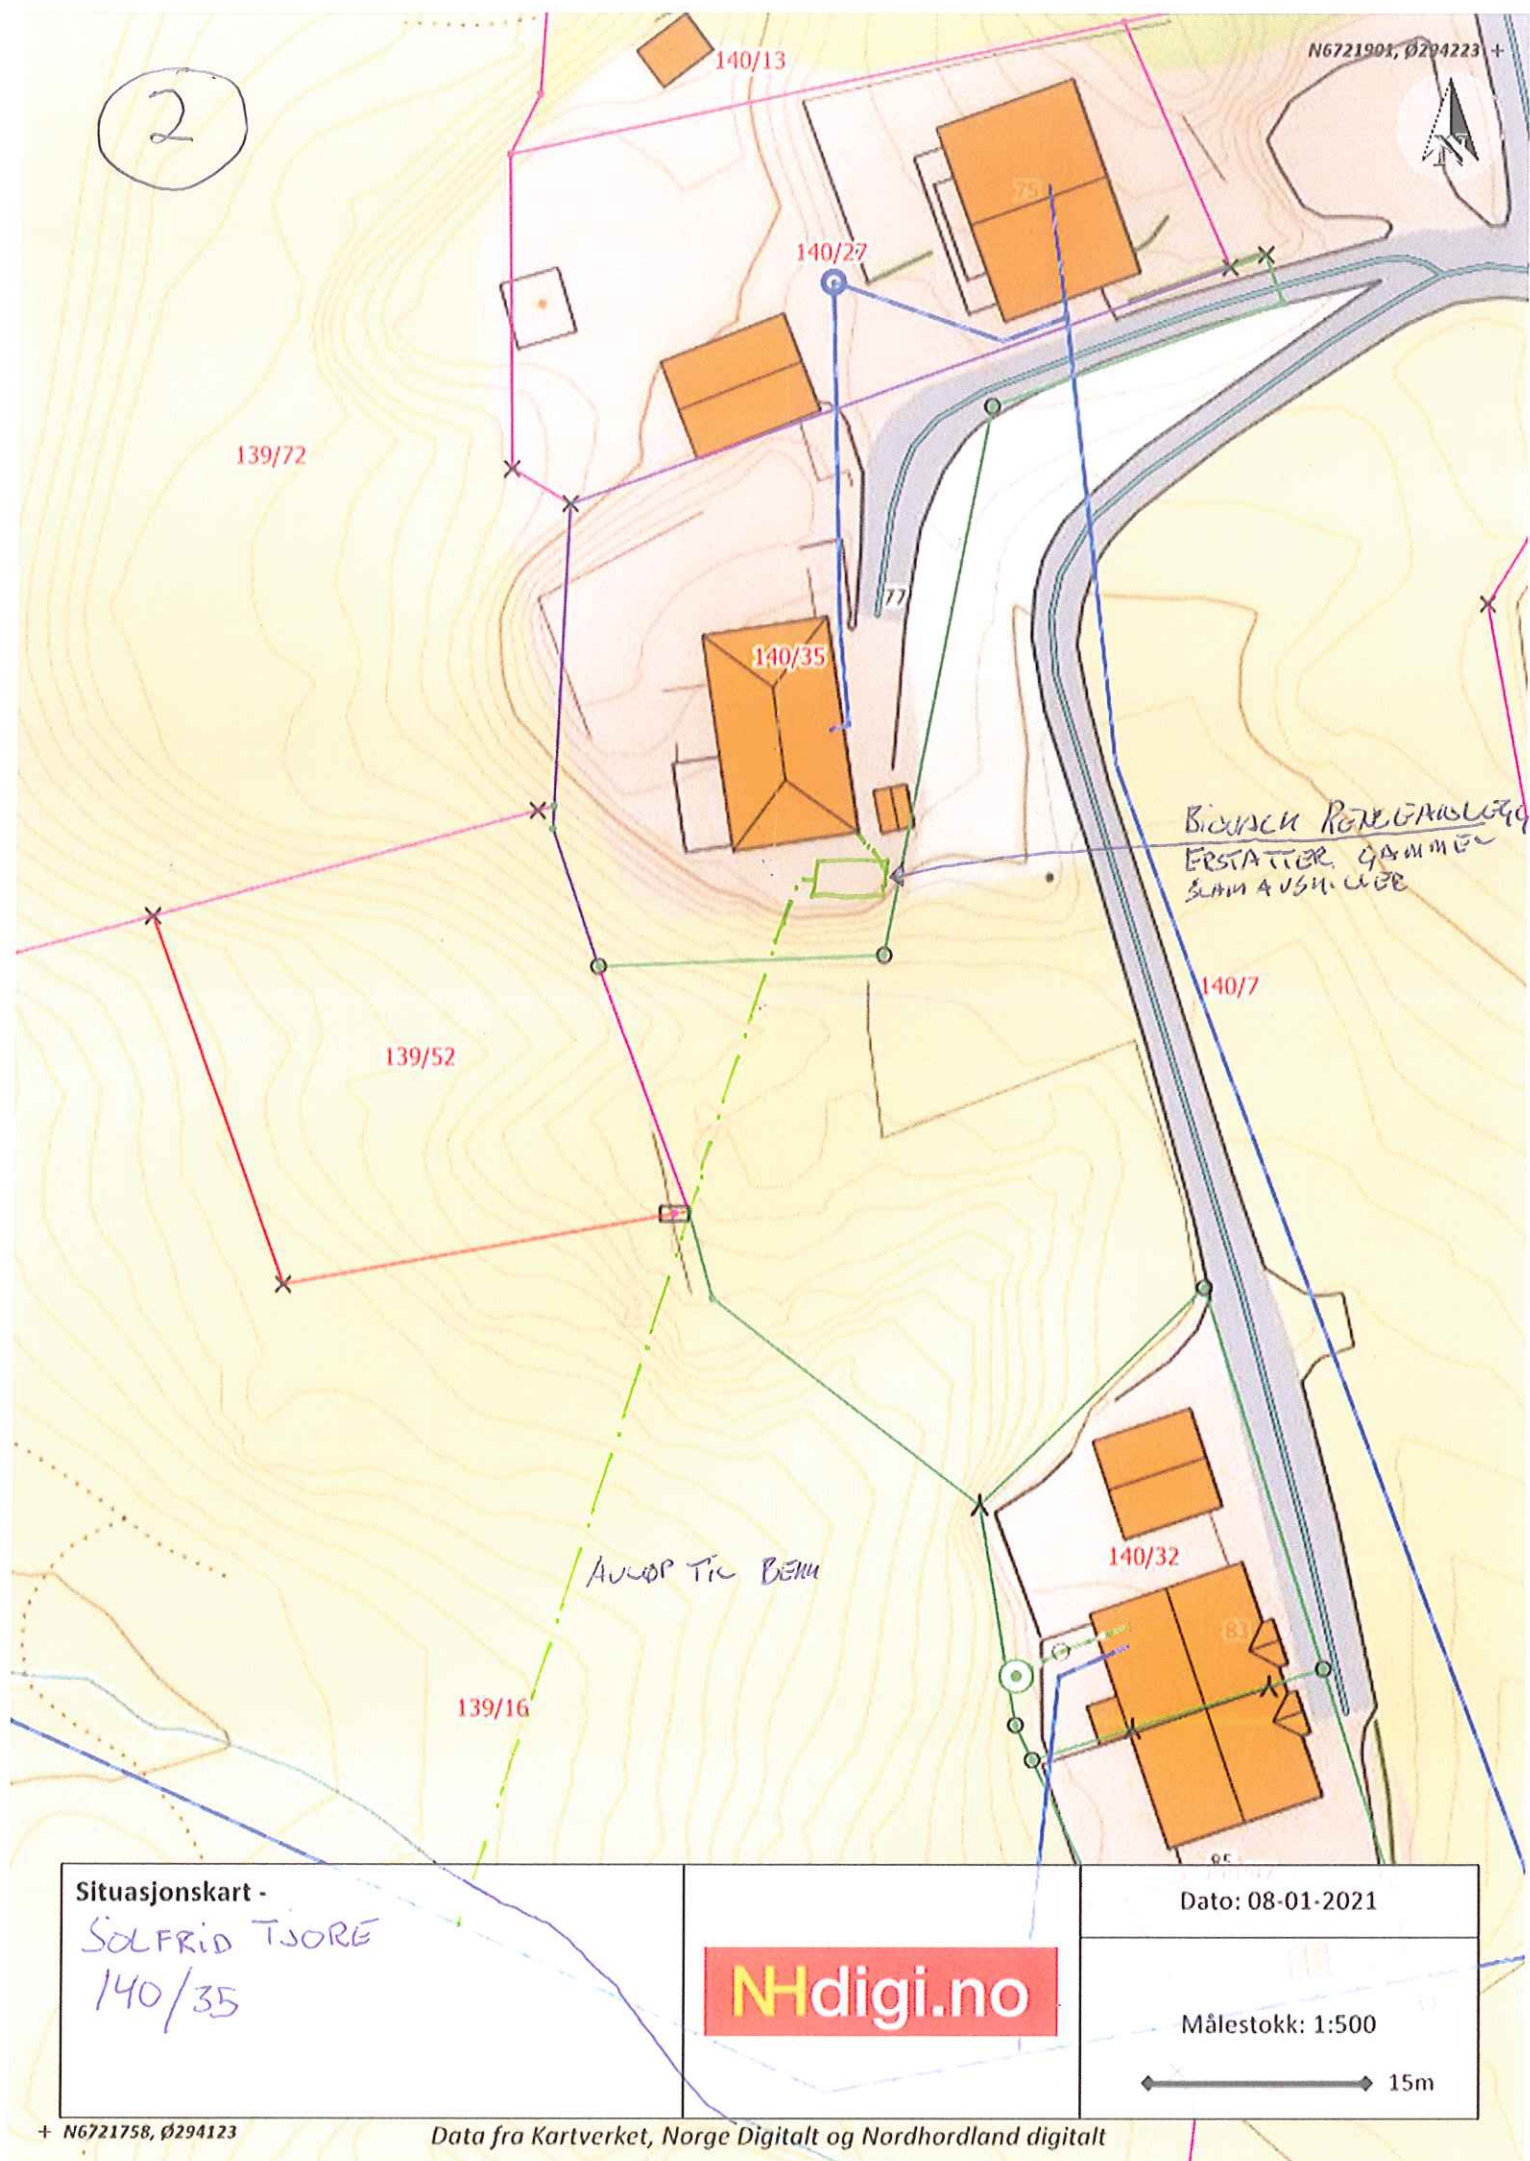

Situasjonskart -

SOLFRIÐ TJØRE
140/35

Dato: 08-01-2021

NHdigi.no

Målestokk: 1:500

15m