


*Spv øllo
Vann ø32*

SG = Personikkerhetsglas
 O = Gjenningsvindauge
 F = Fastkarmovindauge
 bh = Brystingshøgd
 TF = Trinnfritt (maks terskelhøgd: 25mm)
 G = Garderobe
 GDF = Gjennomsnittleg dagslys faktor, min 2% iht. TEK 10/17

Snusirkel Ø 1500mm

Areal	
Hovudetasje:	64.3m2
Loft:	60.4m2
Sum BHA:	123.6m2
BYA:	71.8m2

(Inkl. 7.4m2 opent areal under takoverbygg)

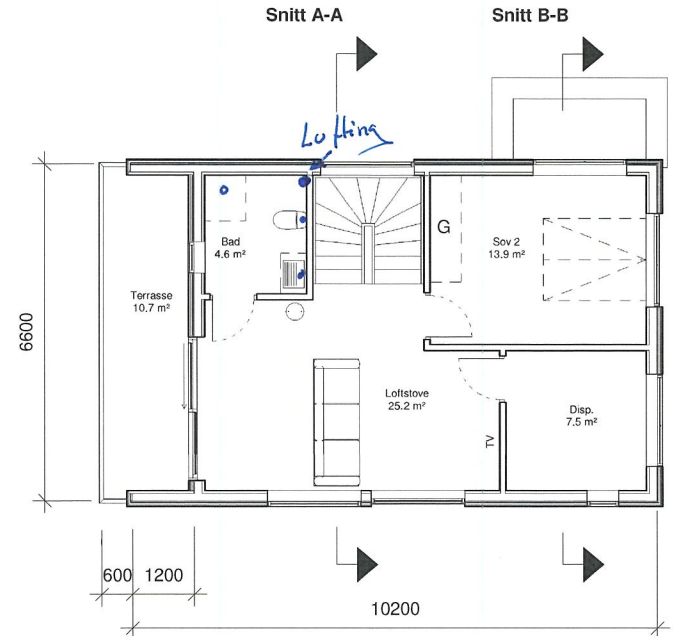

Lufting

Hovudetasje

Loft

2/11/21

Fase: SKISSEPROSJEKT	Tegnet: MT	Kontrollert:	Prosjektnr. 566-6	Dato: 26/10/20	Målestokk: 1:100	Format: A3
<p>Plan Prosjekt:</p> <p style="text-align: center;">Bustad Gnr 424 / Bnr 317</p> <p>Tiltakshavar: Anders Stevnebo Bøvågen 20, 5937 Bøvågen</p> <p style="text-align: right;">HAMMAR KAMERATANE AS BIM koordinator Hammar-Kameratane AS Hella 60, 5936 Manger kontor@hamm-kam.no 995 46 999</p>						