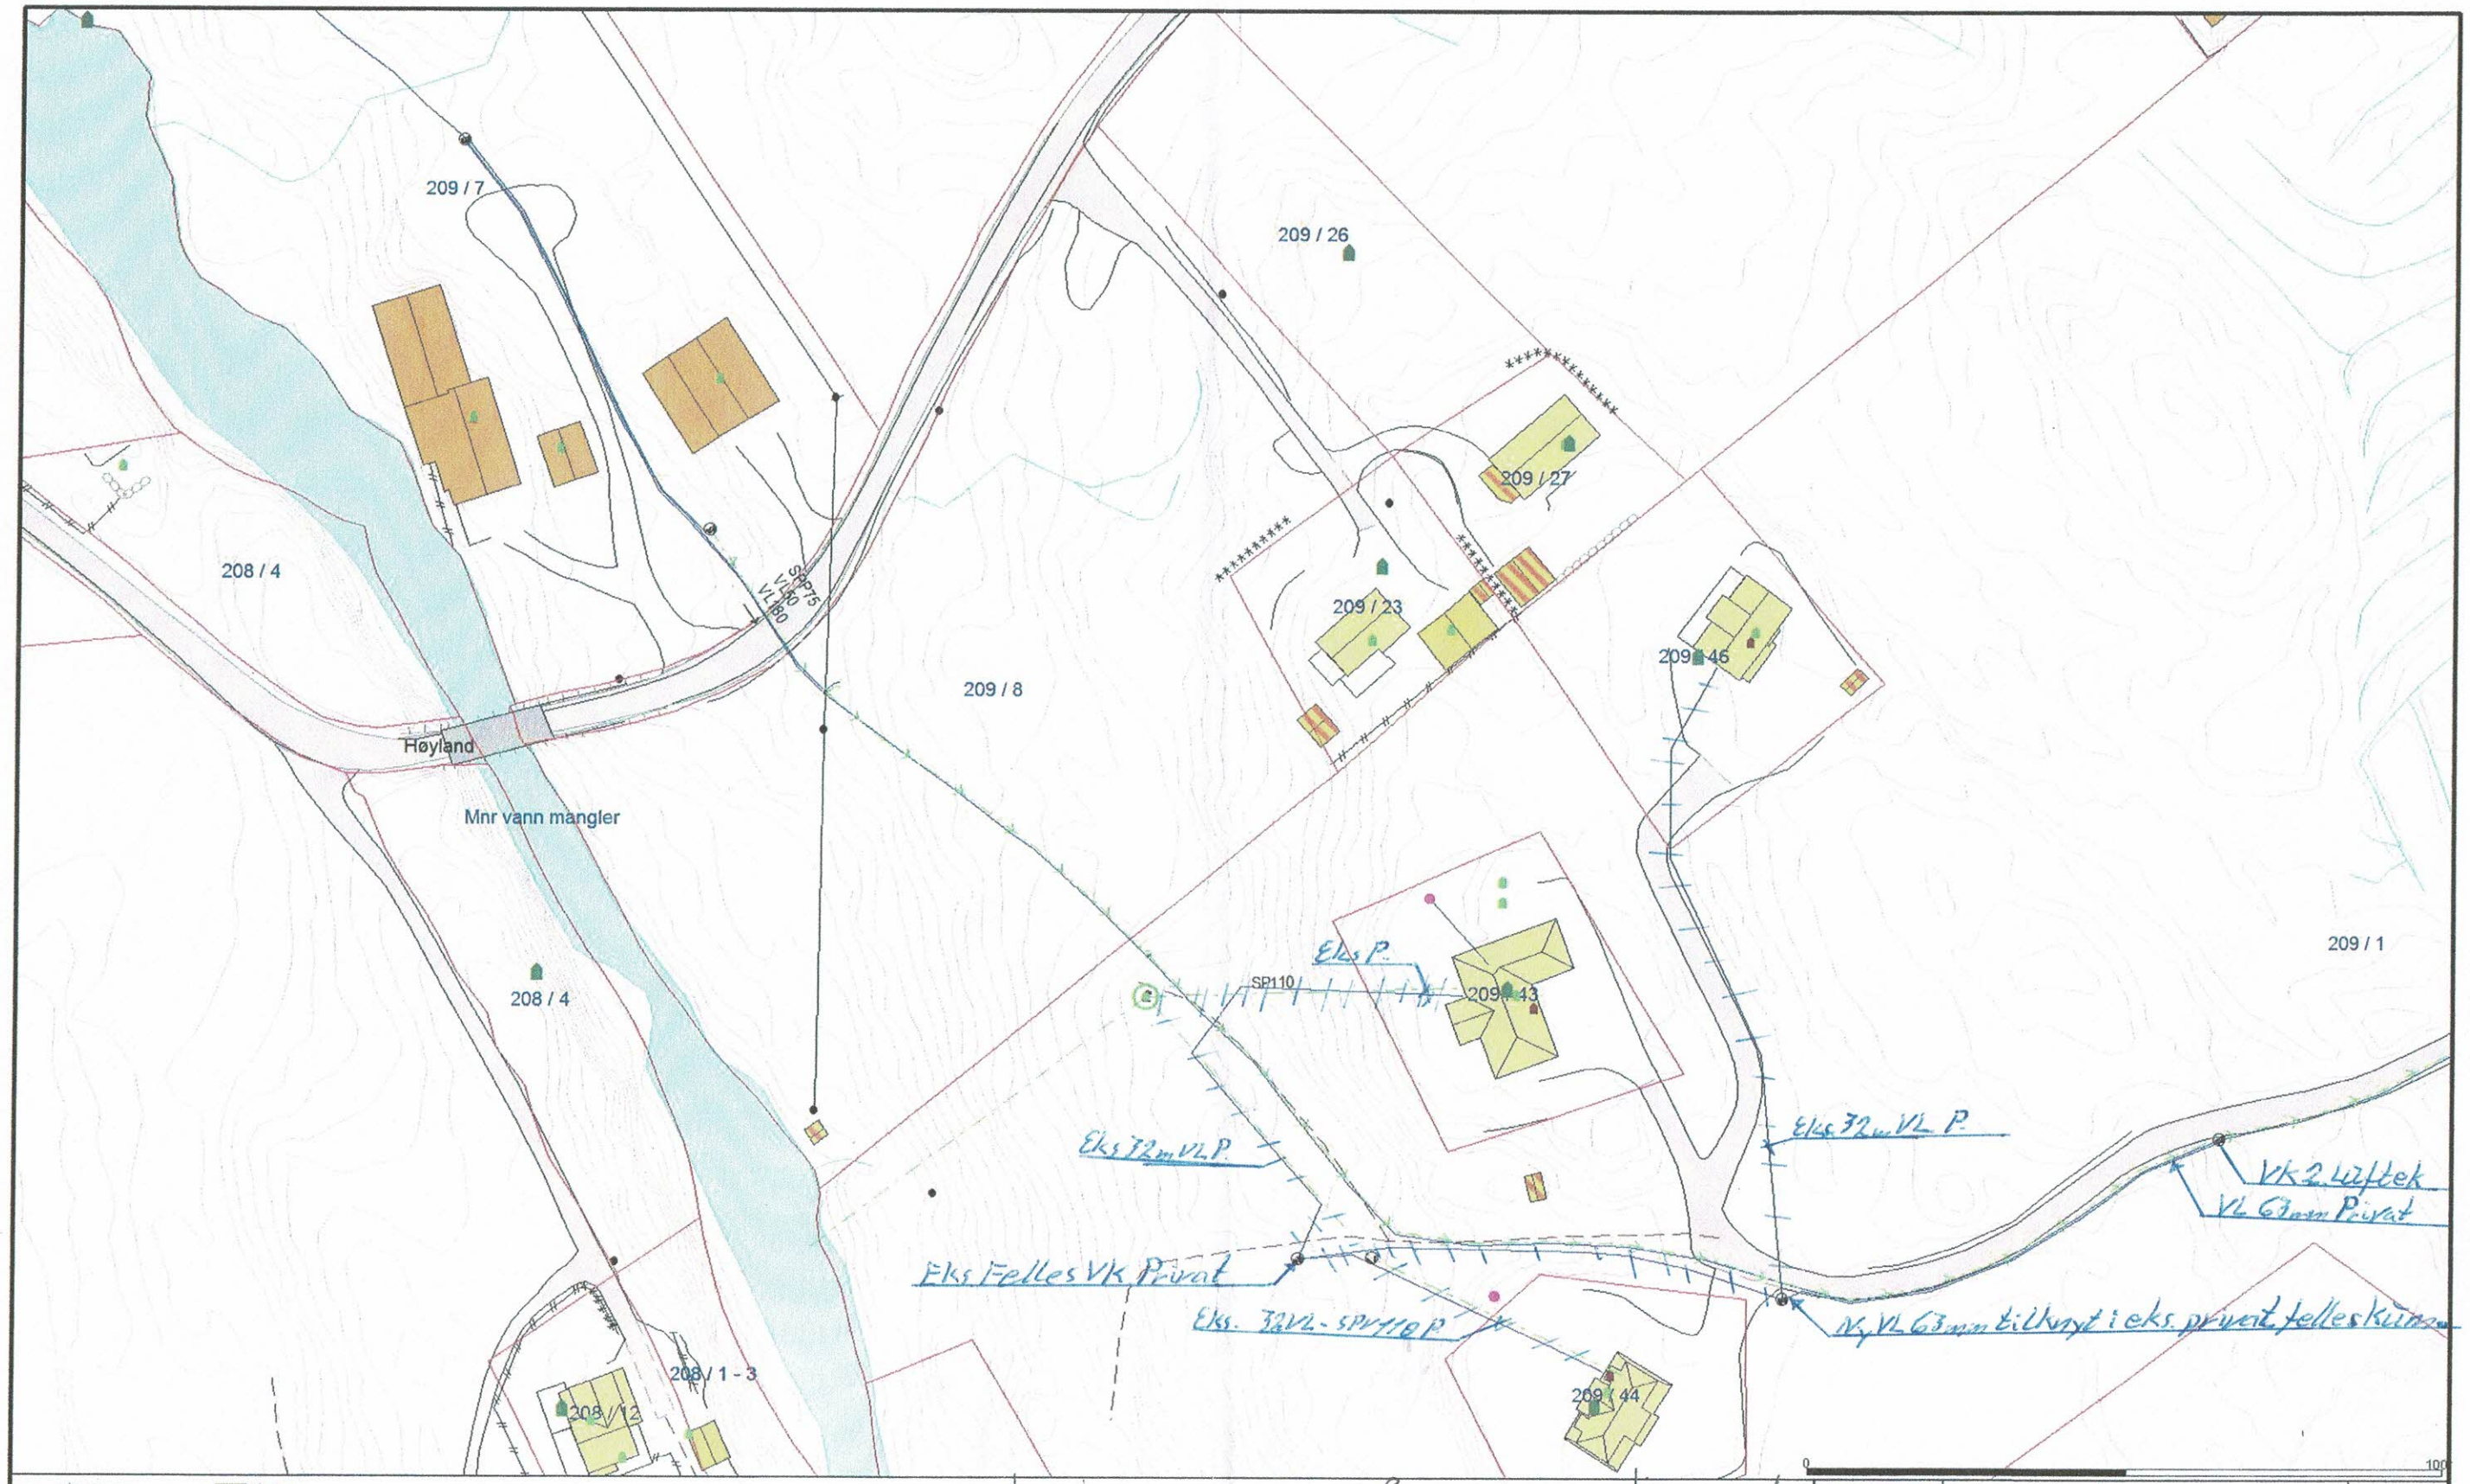

Målte Grenser
Registrerte Grenser
Udefinert grenser
Terrengmålte grense
Konstruert grensepunkt
Bolig
Bustad m/leilighet
Våningshus
Større bustader
Hytte/feriehus
Garasje/uthus
Industri/lager
Andre bygg

Guro Beate Valaker - Åge Natås
Mykingv. 314, 5913 Eikangervåg.

Gbnr. 209/43
10/6-2020

LINDÅS RØR & SANITÆR
TLF. 56 25 74 90
FAX 56 15 22 05

h.N

Alver kommune
VVA Avdeling

Utv. VL - SPV.

Date: 2020.08.25
Sign: AH

N

Målestokk
1:1000