

Lindås Kommune

Ny Alversund Skole og flerbrukshall - saknr: 404/19


Følg brev - Endringssøknad

Rammeløyve for oppføring av ny Alversund skole og flerbrukshall samt etablering av teknisk infrastruktur er gitt den 05.07.2019.

Det søkes om endring fra gitt tillatelse. På bakgrunn av ønske å etablere ny skjermvegg og natursteinsmur mellom eiendom 137/518 og 137/822.

Vedlagte tegning, *D1-situasjonsplan Mur 518 og E1-J201*, viser plasseringen av tiltaket og typisk tverrsnitt.

Omsøkte skjermvegg/mur er tegnet i henhold til avtale med grunneiere. Viser til vedlegg: *Q1-godkjenninger mur og skjermvegg frå 137-75, 137-518 og 137-822*

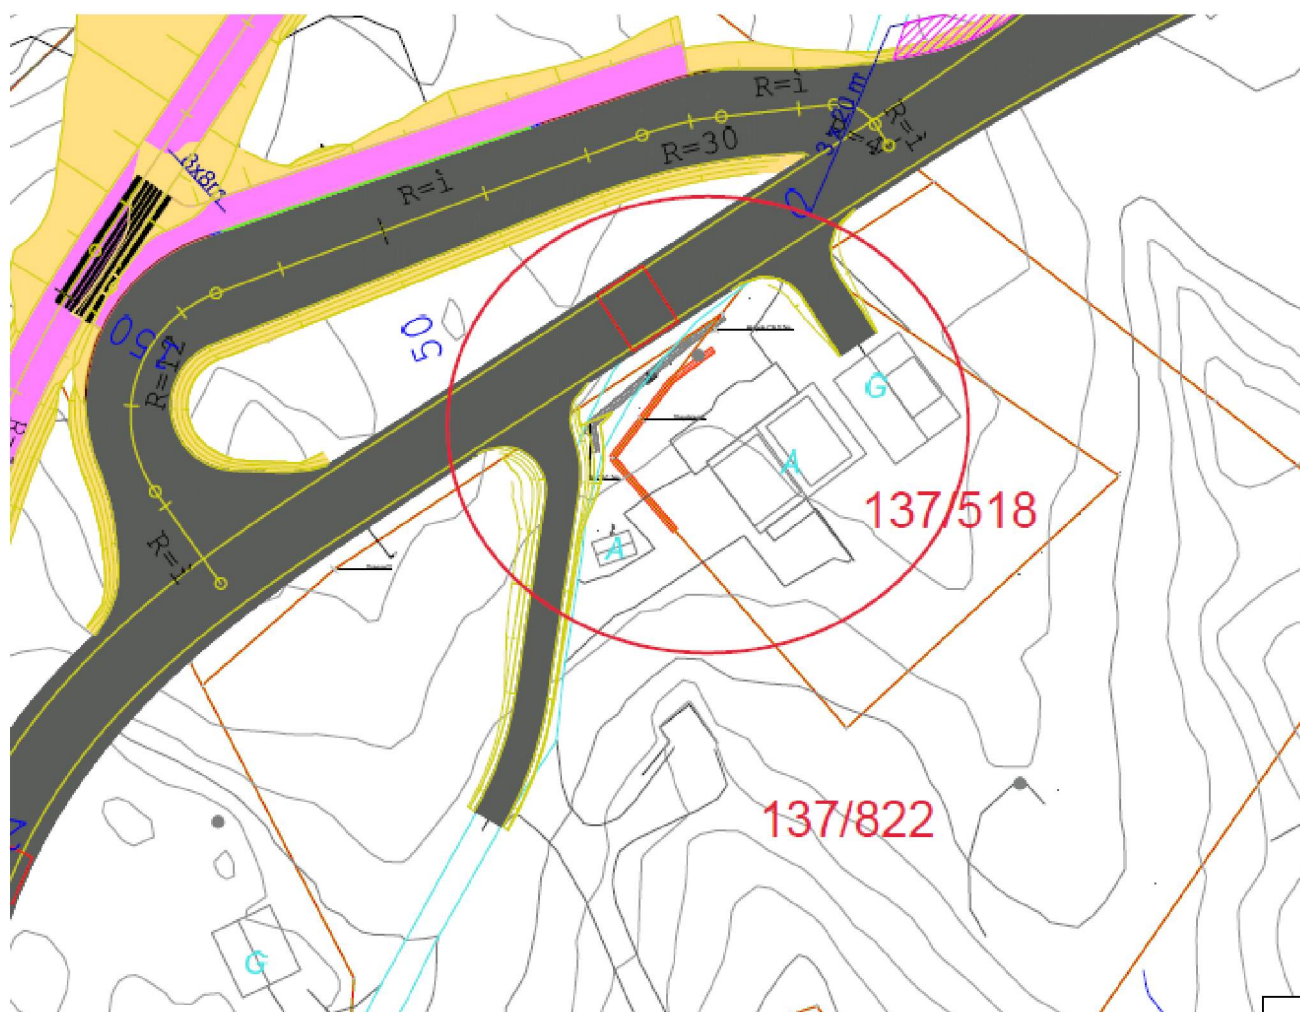

Utsnitt av tegning D1-Situasjonsplan Mur 518


Nabovarsel

Etter vår vurdering er tiltaket er unntatt fra varslingsplikt, hvor i dette tilfelle foreligger naboerklæringer fra de berørte naboer.

Vedlegg

- Q1 - Godkjenninger mur og skjermvegg fra 137-75, 137-518 og 137-822.
- E1 - J201
- D1 - Situasjonsplan Mur 518

Med vennlig hilsen,
HLM Arkitektur as

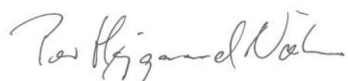

Per Højgaard Nielsen