


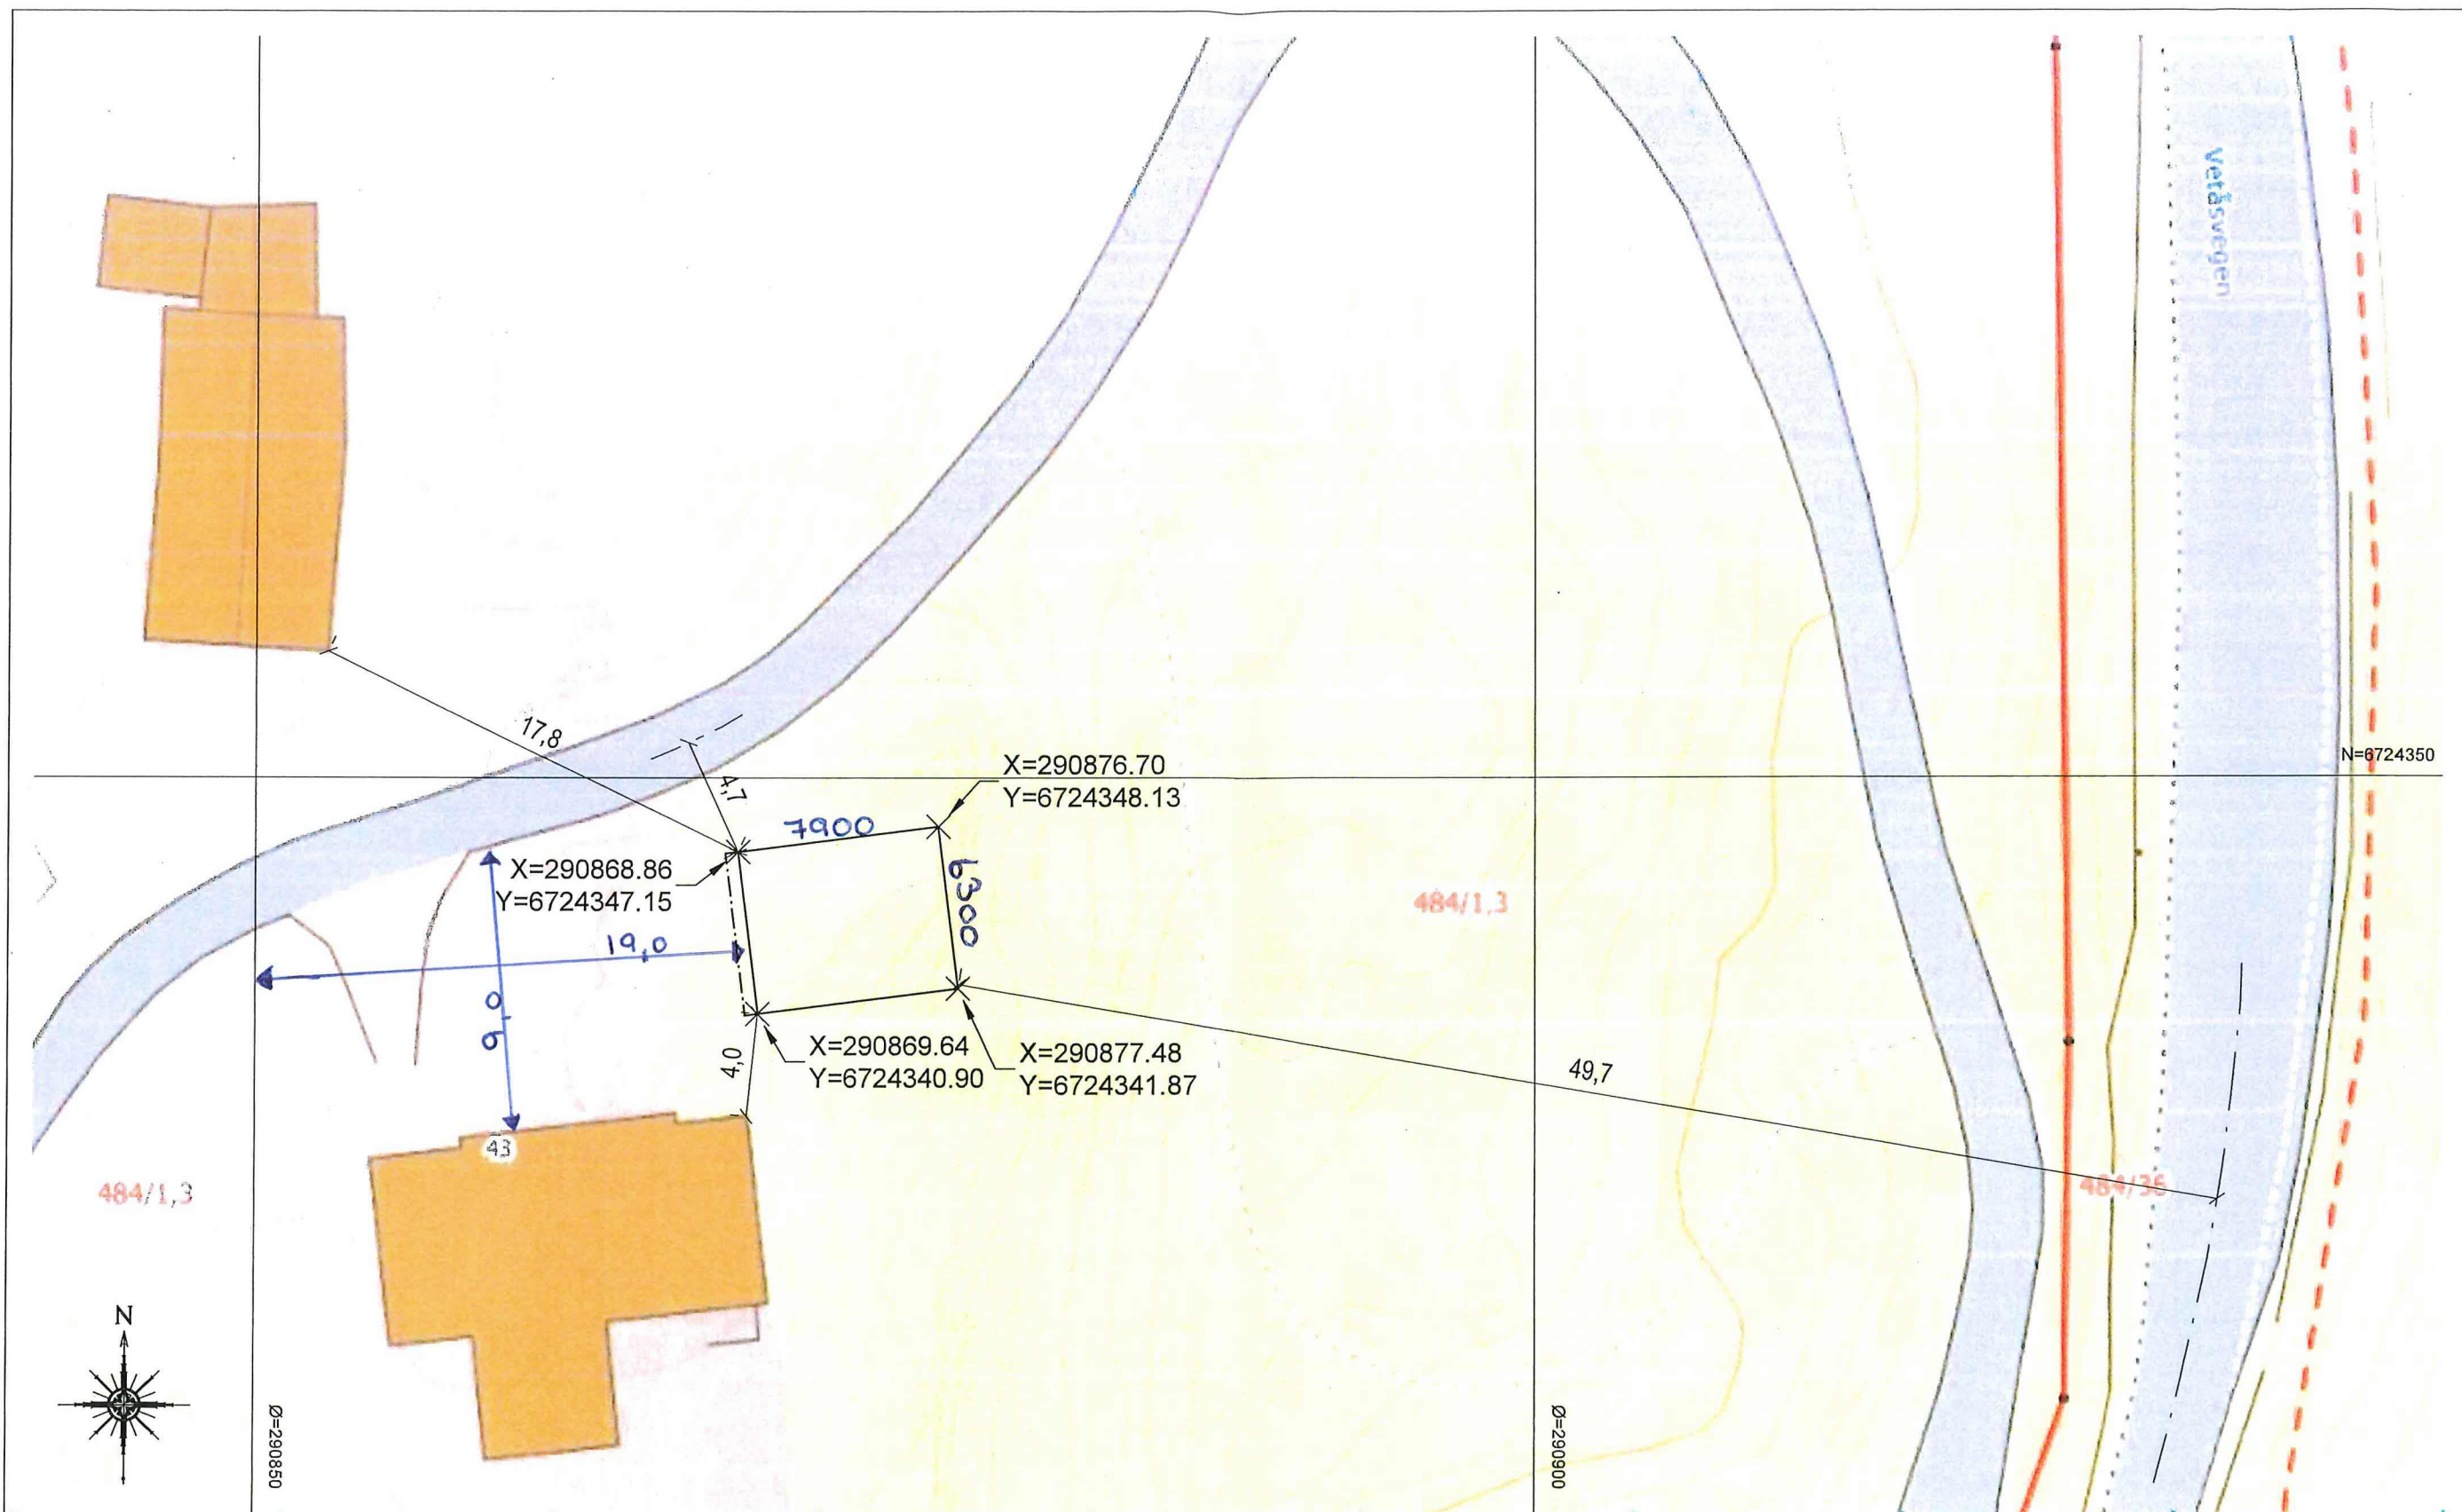

Bakgrunnskart er ment som illustrasjon og avvik kan forekomme.
Uttaksdato for bakgrunnskart: 20.10.2020

Punkt for garasje innmålt 06.10.2020. Innmålinger viser beregnet utvendig kledning.
Leica GPS CS10. Leica Smartnet RTK nettverk, MAX.
Euref 89 UTM Sone 32.

Dato 20.10.2020	DAK R.Sætre	Måleenhet m	Målestokk A3	Oddvar Haukeland Vetåsvegen 43, 5938 Sæbøvågen
Filnavn	Underlag:	Godkjent	1:250	
Garasje GBnr.: 484/1, Alver kommune, Vetåsvegen 43. Situasjonsplan				01698-200
				CAD SERVICE VEST tlf 930 124 35 fax 401 150 66 www.CadServiceVest.com