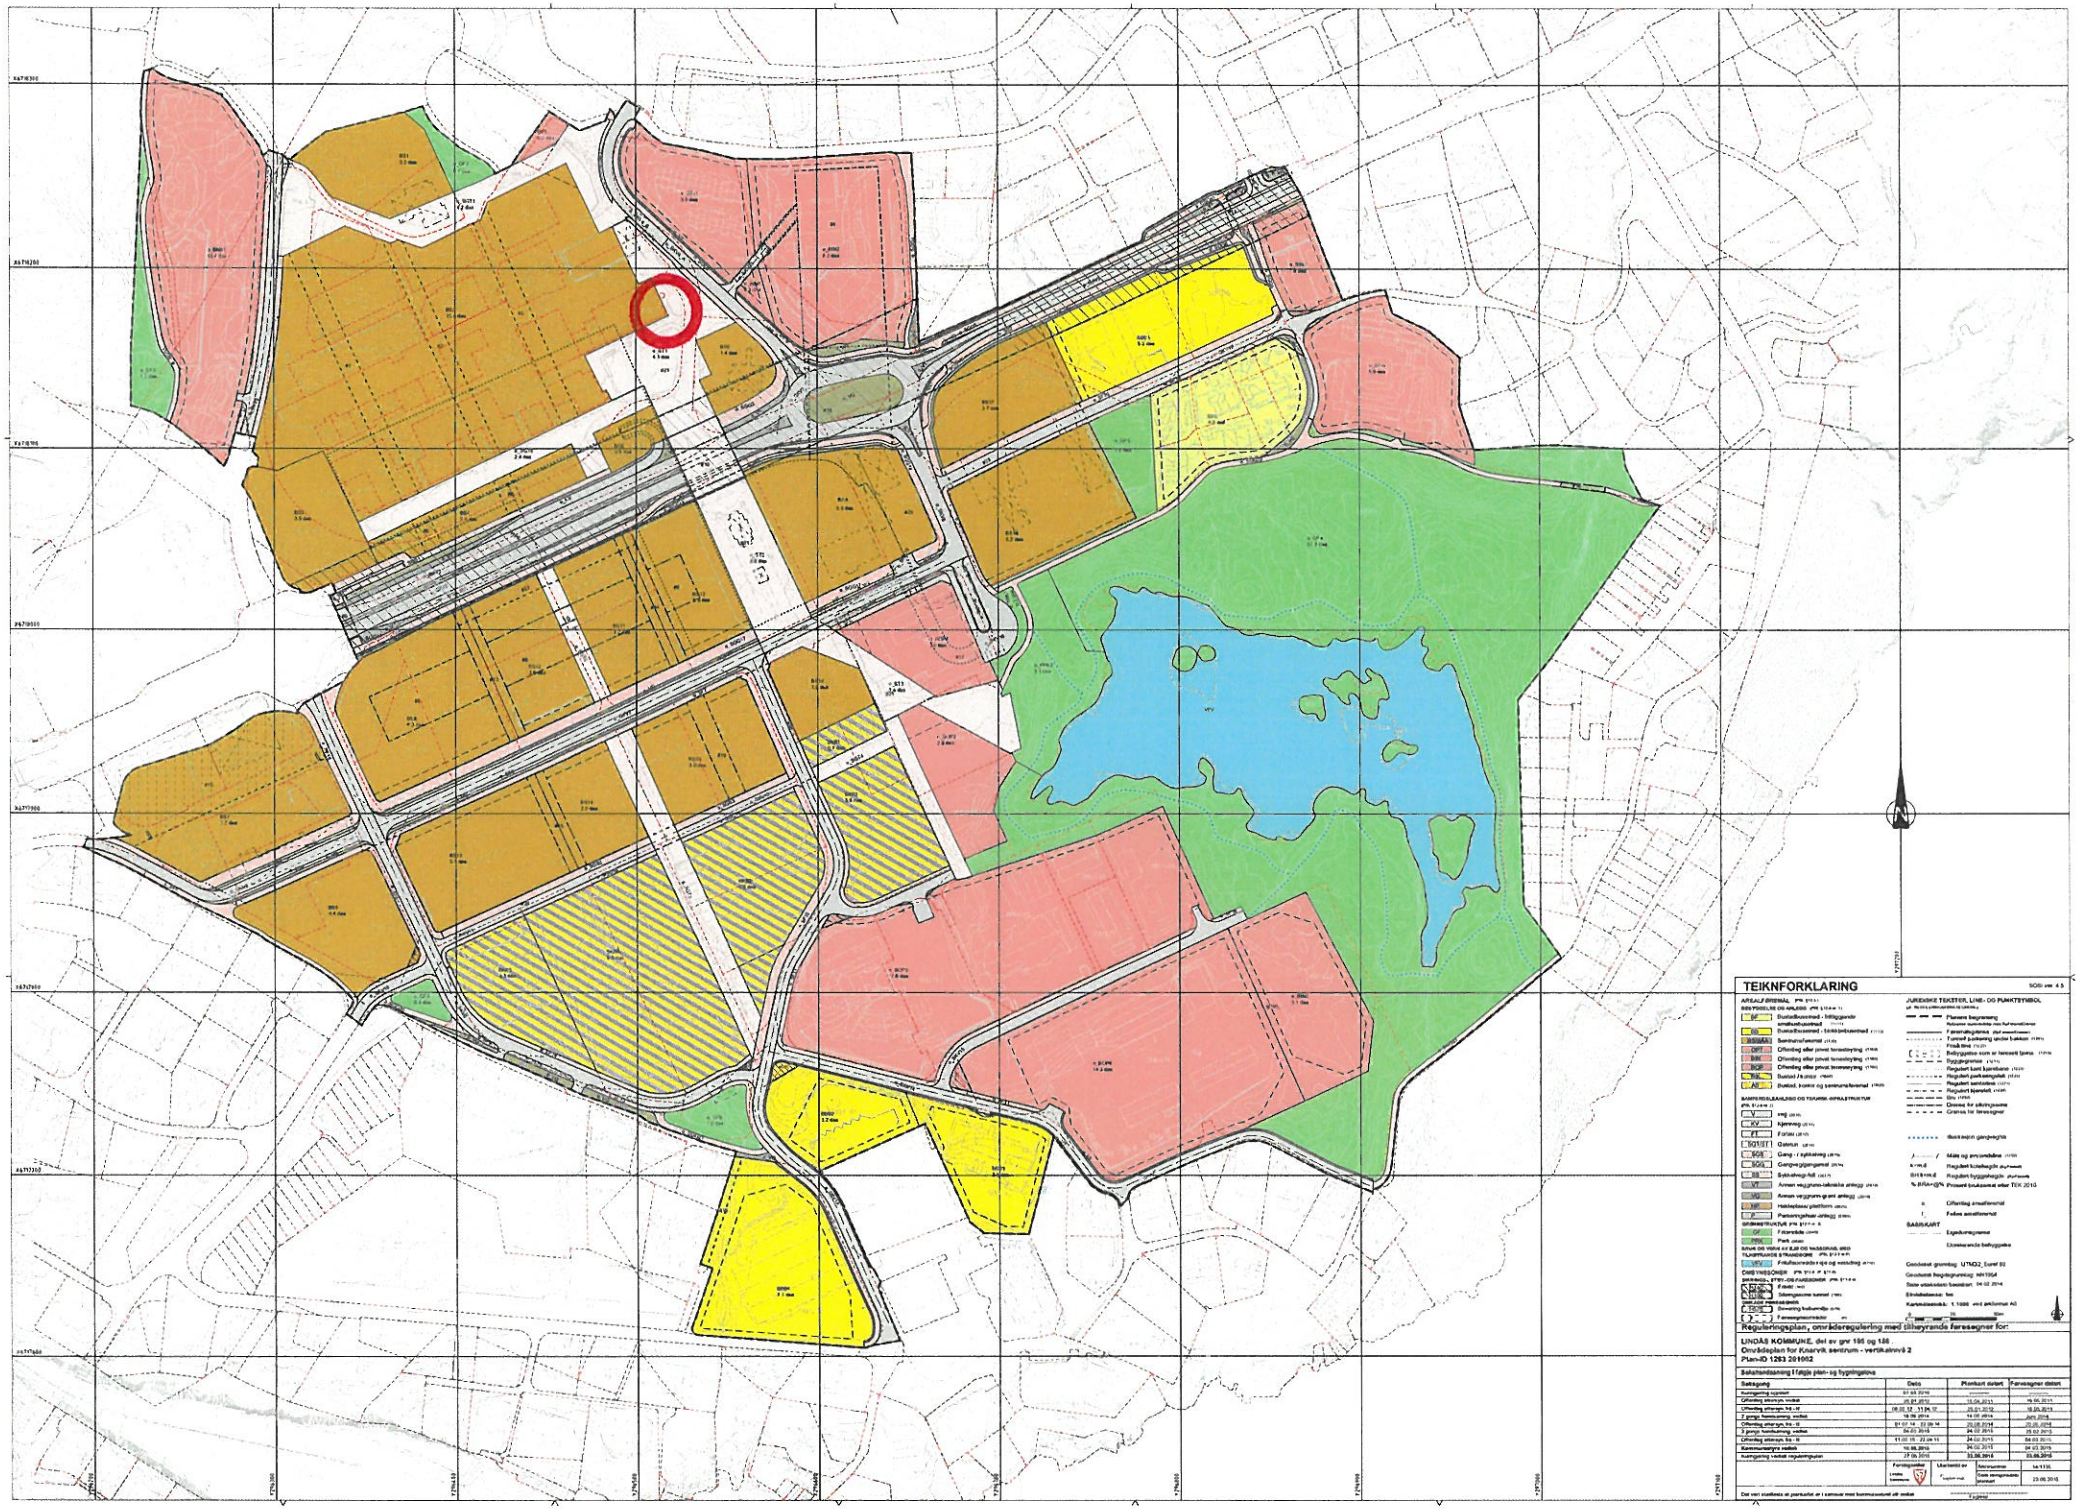
TEIKNFORKLARING
Reguleringsplan, områderegulering med tilhøyrande føresegner for:
LINDÅS KOMMUNE, del av gnr 186 og 188
Områdeplan for Knarvik sentrum - vertikalnivå 2
PlanID 1263 201002
Saksgang
Dato
Plankart datert
Føresegner datert
Kunngjering oppstart
01.03.2010
Offentleg ettersyn, møteb
20.01.2011
19.04.2011
Utheving ettersyn, frå - til
08.02. - 11.04.12
25.01.2012
18.05.2012
2. gong, formannskap, møteb
16.08.2012
14.08.2013
Juni 2014
Offentleg ettersyn, frå - til
01.07.14 - 22.08.14
20.06.2014
20.06.2014
2. gong, formannskap, møteb
04.03.2015
24.02.2015
05.03.2015
Offentleg ettersyn, frå - til
11.03.15 - 22.04.15
24.02.2015
04.03.2015
Kommunestyre, møteb
10.06.2015
24.02.2015
04.03.2015
Kunngjering vedtak reguleringsplan
27.06.2015
30.06.2015
30.06.2015
Forslagsstiller
Lindås kommune
Utarbeidd av
Rådgivende arkitekter
Rekvirentens ref.
Dato rettingsmåte utført
Dato
13.06.2015
Dei viser illustrasjon av planhaldet er i samsvar med kommunestyret sitt vedtak
Fagansvar

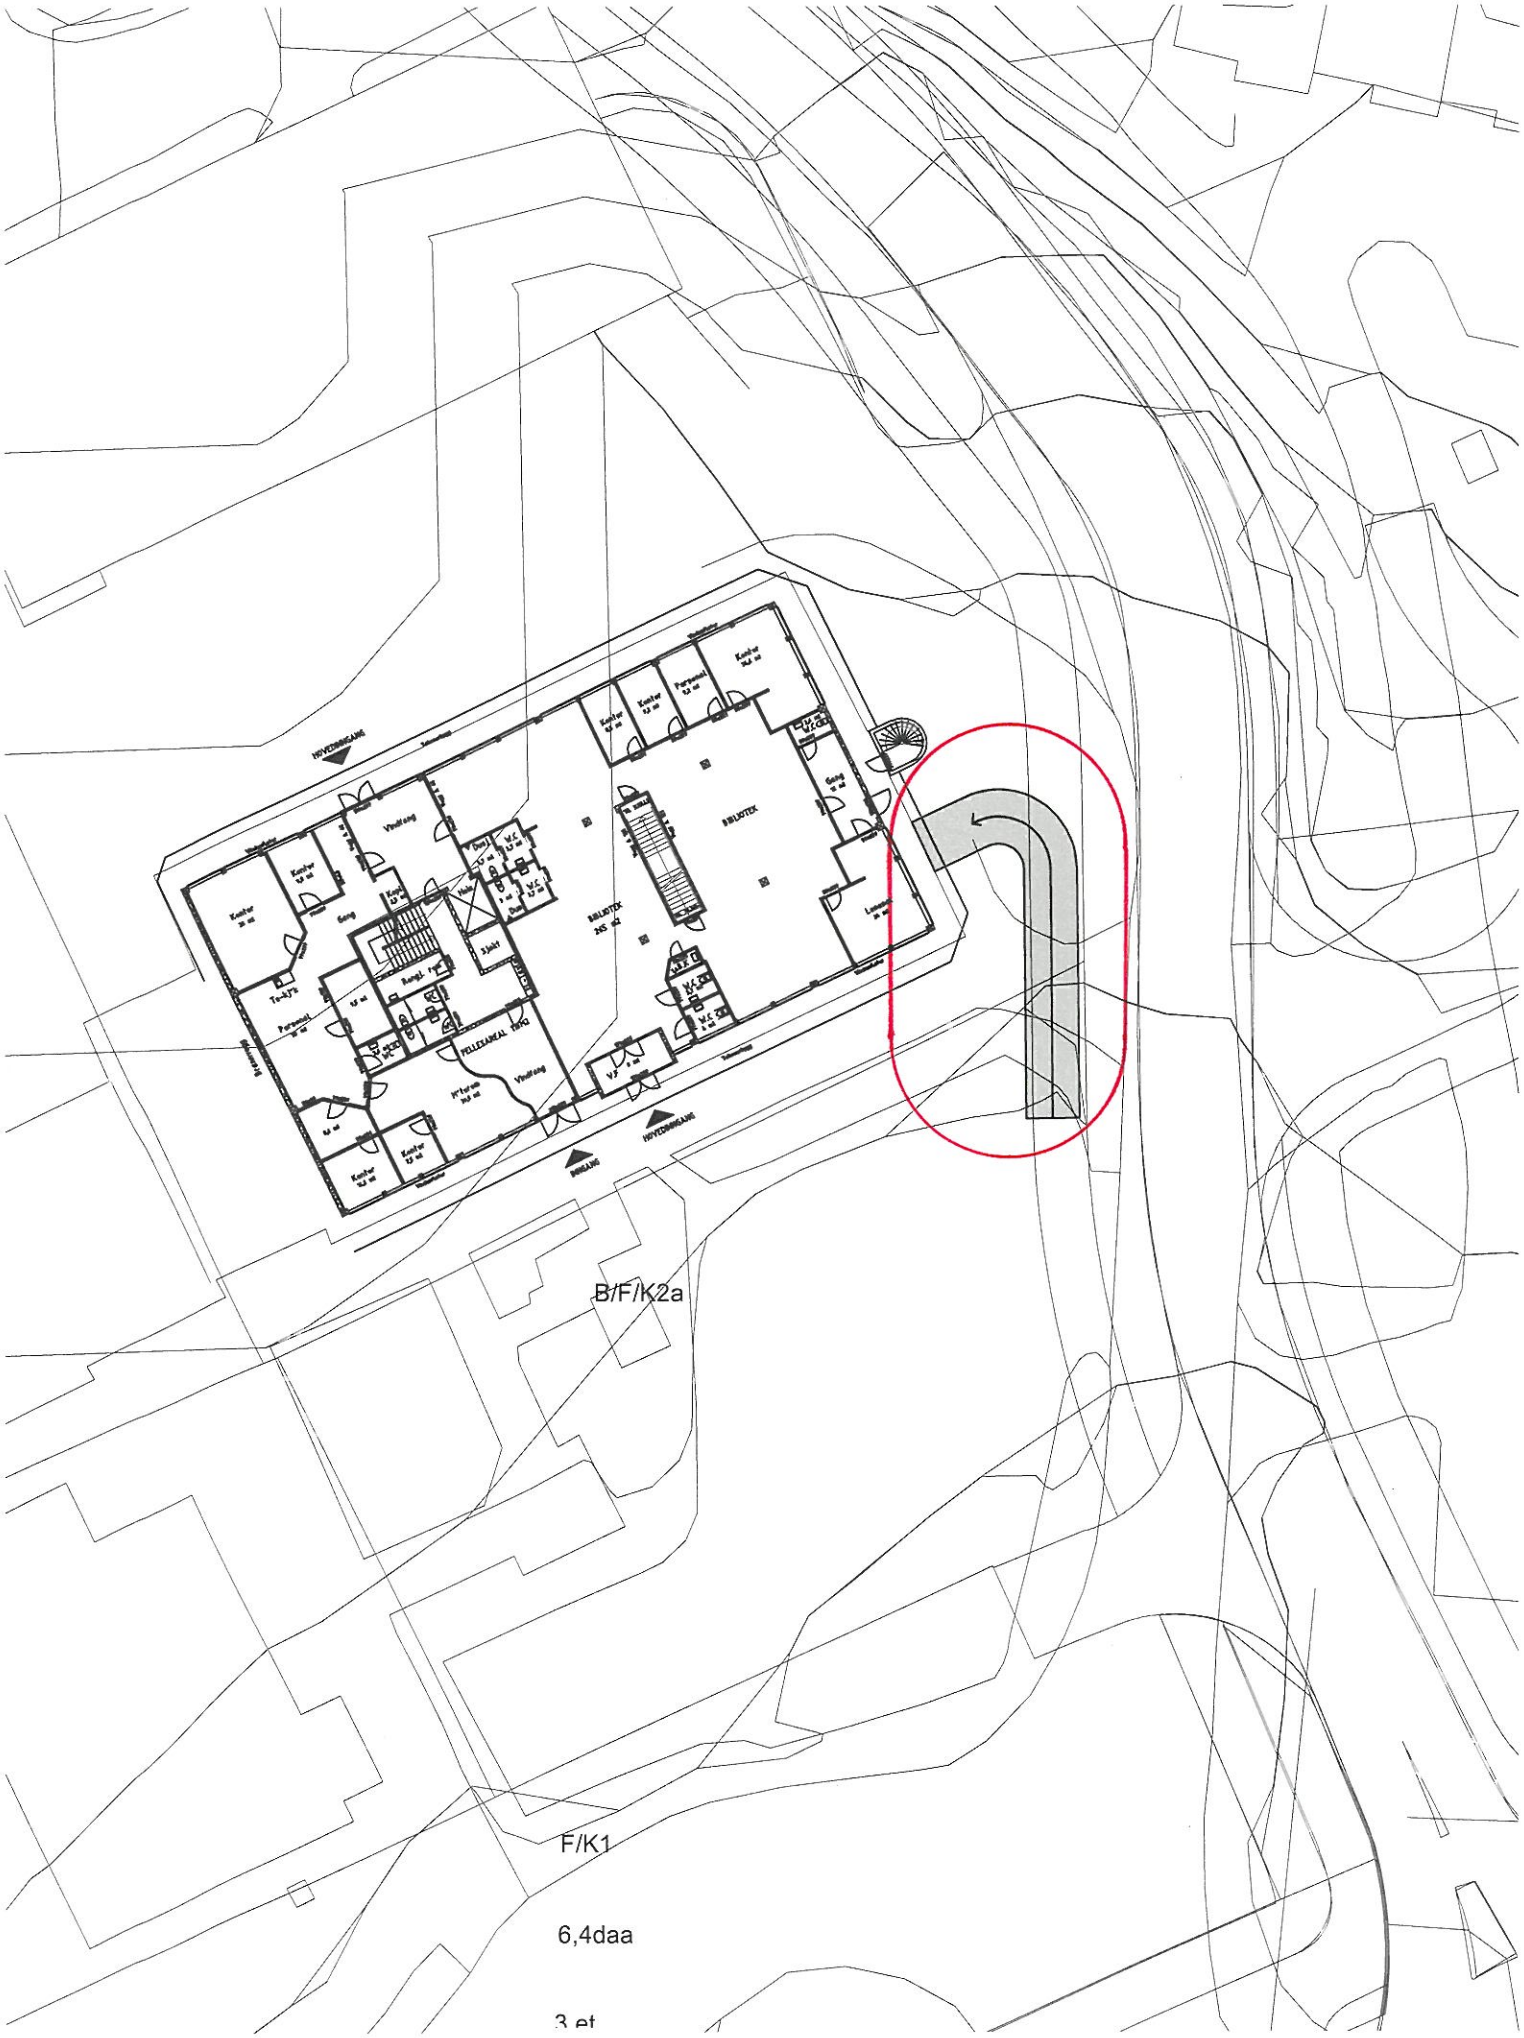
B/F/K2a
F/K1
6,4daa
3 et