

**Fra:** Merethe Tvedt <Merethe.Tvedt@meland.kommune.no>  
**Sendt:** torsdag 20. desember 2018 15:44  
**Til:** Paul Valheim Skarsvåg  
**Emne:** merknad til reguleringsplan Fosse-Moldekleiv  
**Vedlegg:** 20181218095646.pdf

Sjå mail under for orientering.

---

**Fra:** Harry Finseth  
**Sendt:** tirsdag 18. desember 2018 10:25  
**Til:** Marianne Aadland Sandvik; Merethe Tvedt  
**Emne:** VS:

Hei.



Har sendt denne skissen til Paul Skarsvåg hos Rambøl. Han har jobbet med Va-rammeplan Fosse-Moldekleiv. Få det inn som merknad til reguleringsplan?

Hilsen

Harry

**Fra:** Harry Finseth  
**Sendt:** tirsdag 18. desember 2018 09:57  
**Til:** Harry Finseth  
**Emne:**



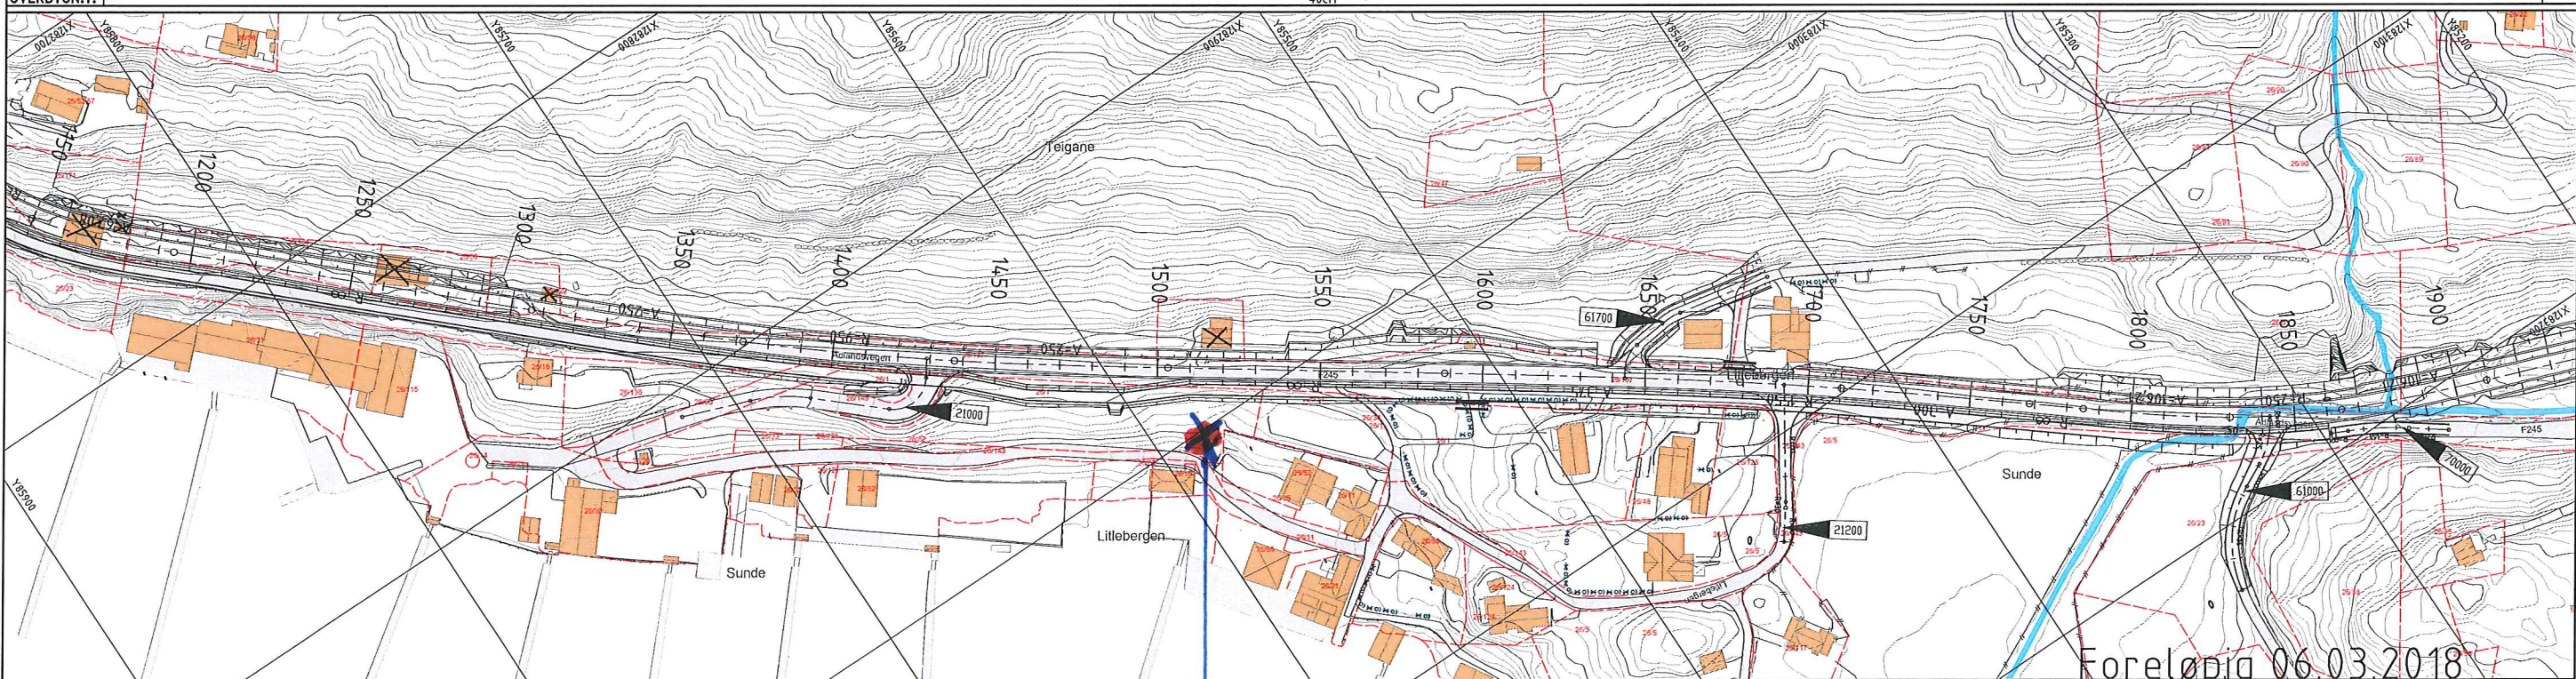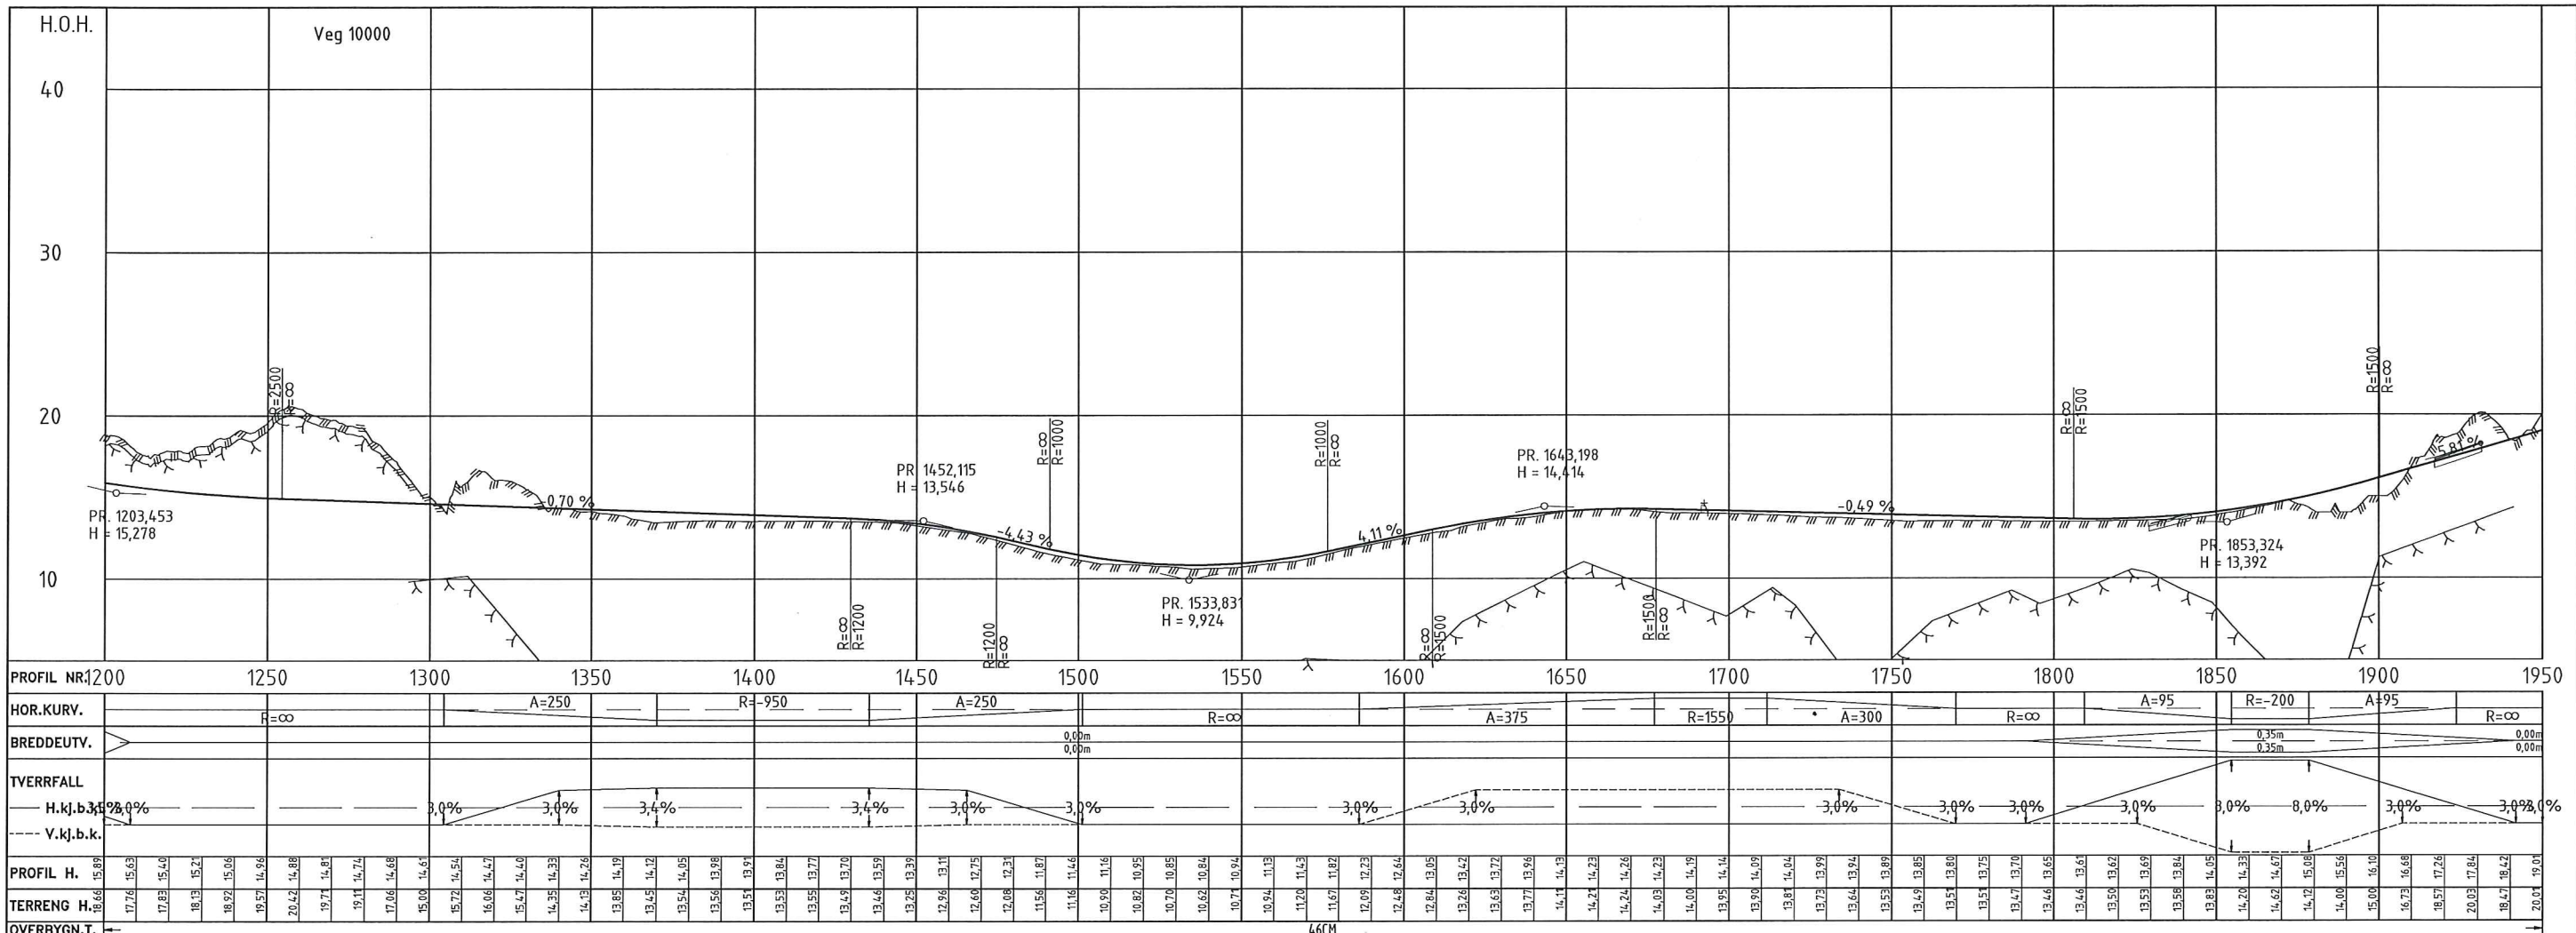

PUMPESTASJON

TEGNFORKLARING	
<b>EKSISTERENDE</b>	<b>PROSJEKTERT</b>
21/10 EIENDOMSGRENSE	61300 HEIVISNING TIL VEGMODELL
VEG	SKILTUNE
GS-VEG	ANLEGGSSBELTE
REKKVERK	REKKVERK
GJERDE	MUR
STØTTEMUR	AVKJØRSEL STENGES

Revisjon	Revisjonen gjelder	Uttarb	Kieir	Godkjent	Rev. dato
<b>Statens vegvesen</b> Reguleringsplan for fv. 245 Fosse - Moldekleiv <b>Meland kommune</b> Plan- og profiltegning Vegmodell 10000 Profil 1250 - 1900					
Tegningsdato		-			
Bestiller		Eva-Beate R. Torsvik			
Region		Region vest			
Produsert av		CONSTRADA AS			
Prosjektnummer		305692			
Prosjektfasen		LAY_C			
Asiireferanse		LAY_C			
Målestokk A5-format		1:1000/1:200			
Koordinatsystem		EUREFB91NTHMNNZ000			
Tegningsnummer i revisjonsboks		C003			
Uttarbiedt av	Kontrollert av	Godkjent av	Konsulentarkiv		
ML	PVS	-	1254		

Foreløpig 06.03.2018