

Fra: Merethe Tvedt <Merethe.Tvedt@meland.kommune.no>
Sendt: tirsdag 19. februar 2019 09:43
Til: Paul Valheim Skarsvåg
Emne: VS: VS: vegtiltak gbnr 25/125


[Sjå vedlegg](#)

Fra: Bjørn Atle Øksnes [mailto:oksnesbjorn@gmail.com]
Sendt: mandag 18. februar 2019 19:04
Til: Merethe Tvedt
Emne: Re: VS: vegtiltak gbnr 25/125

Hei

Grunna usikre grunnforhold på noverande parkeringsplass vil me foreslå å trekkja parkeringsplassen i Hatleberget lenger i sørleg retning mot Fossesjøen, der det er trygg grunn på fast fjell. Omlag 10 meter forlenging av noverande parkeringsplass.

Parkeringsplassar i Hatleberget.

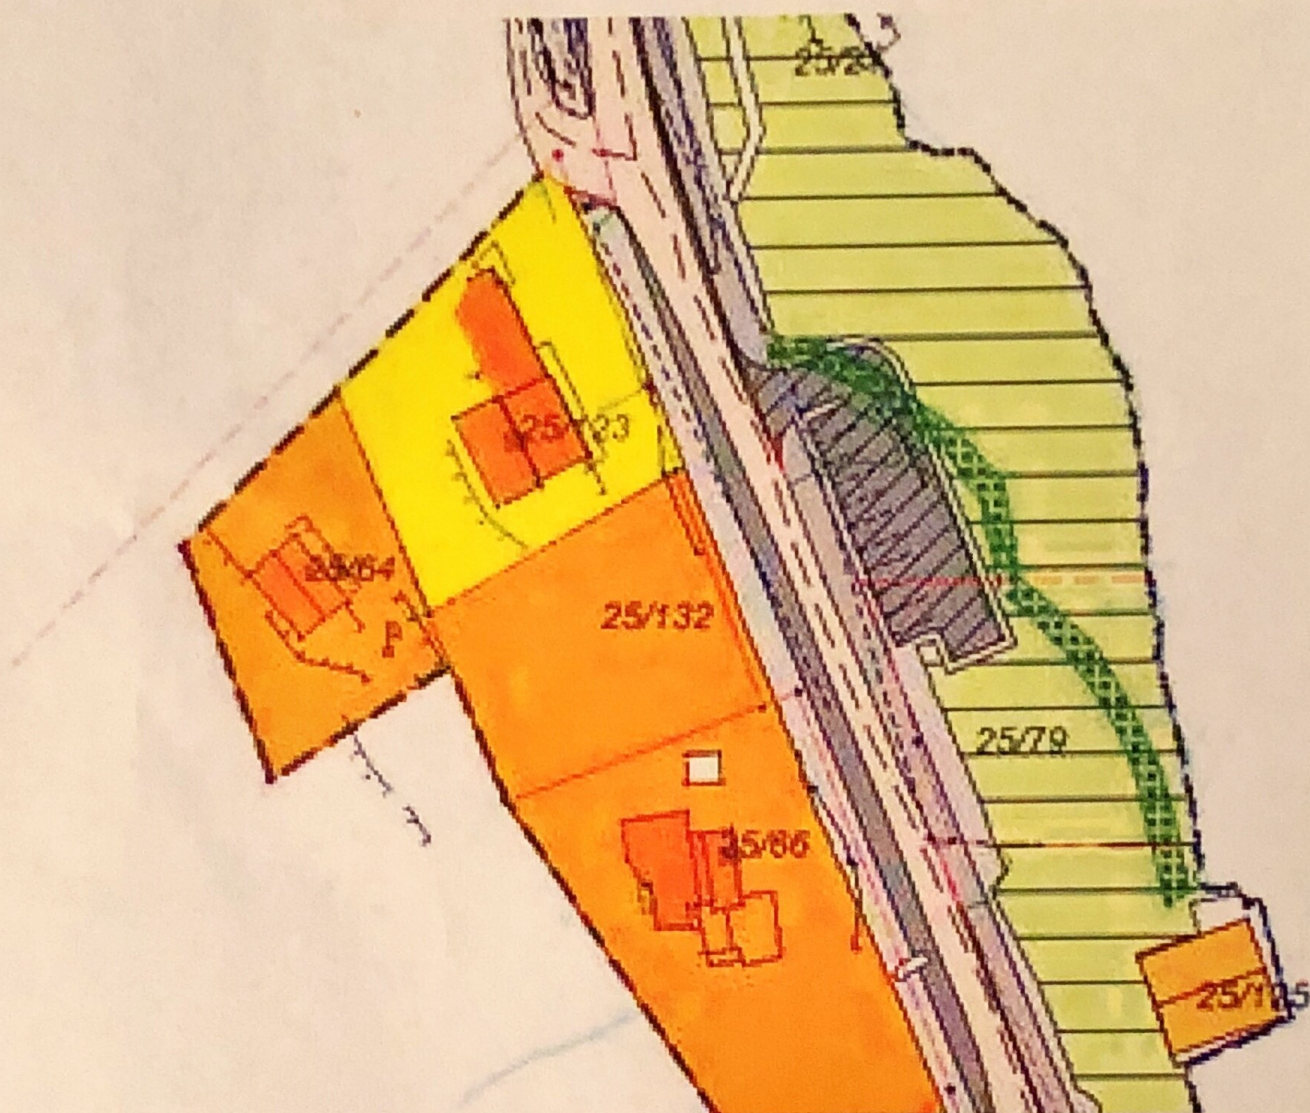

Ynskje om at det må takast omsyn til framtidige parkeringsplassar for gnr og bnr 25/125, og 25/79 for tilkomst til naust og sjøline, i samband med utvidinga av vegen Fossesjøen – Littlebergen.

Ynskjeleg med 6-8 parkeringsplassar i ei lengde på om lag 10 meter frå lysstolpe i enden av noverande parkeringsplass i retning mot Fossesjøen. Sjå skravert område på teikning.

Bjørn Øksnes gnr og bnr 25/125:

Bjørn Øksnes

Jarle Håland gnr og bnr 75/79:

Jarle Håland, Isabell Engelsen

Venleg helsing
Bjørn Øksnes

Tlf. 93017916
e-post: oksnesbjorn@gmail.com

Den 15. feb. 2019 kl. 09.42 skrev Merethe Tvedt <Merethe.Tvedt@meland.kommune.no>:

Hei Bjørn Øksnes,

Sender som avtalt kopi av mail som eg sendte til konsulent for Statens vegvesen, Eva Beate Torsvik. (Sjå under)
Hennar epost adresse er : eva-beate.rundereim.torsvik@vegvesen.no

Slik vi snakka om på telefon i dag er det viktig at vi får inn ein skriftleg merknad på dei kommentarane du hadde til din tilkomst/ parkering ved gbnr 25/125.

At du ser at eksisterande plassering av parkeringsplass hadde vore betre om den blei forskyvd pga av dårlege masser der den no ligg, er eit godt innspel til offentleg ettersyn.

Då er det viktig at vi får registrert dette som ein merknad til saken, og skissert på eit kart kor du ser ei betre løysing.

Høyringsfristen utgår 16.2.2019. Men du har fått utsatt **frist til onsdag 19.2.2019**.

Om noko er uklart, ta gjerne kontakt.

Men venleg helsing

Merethe Tvedt
Rådgiver planforvaltning
Meland kommune
e-post: merethe.tvedt@meland.kommune.no



Fra: Merethe Tvedt
Sendt: fredag 25. januar 2019 10:32
Til: 'Torsvik Eva-Beate Rundereim'
Emne: vegtiltak gbnr 25/125

Hei,

Eg har sjekka arkivet hos oss. I dag ser eg også at vegen ligg som påbegynt tiltak i kartet. (skjønner ikkje kvifor den ikkje kom fram i går). Men som dokumenta viser så er det godkjent som ein gangveg med breidde på 1,6 m ned til naustet.



Utsnittet viser påbegynt tiltak (skravert grønt). Men kartlaget: godkjente reguleringsplanar.

Vegvesenet har i saka uttalt at så lenge den blir bygd i tråd med gjeldande reguleringsplan (som den gang var Hatleberget) så hadde ikkje dei merknad.

Når det gjeldt avkjøringa til Fv 245. så antar eg at han har løyve til å parkere der når han nyttar naustet. -Og slik reguleringsplankartet viser så er det lagt opp til parkering der..

Om han har eige løyve frå vegvesenet til det, veit eg ikkje. Men som vi diskuterte er det beste at det blir lagt inn pil på denne avkjøringa.

Men venleg helsing

Merethe Tvedt
Konsulent private planar
Meland kommune
e-post: merethe.tvedt@meland.kommune.no

<veg_25_125.pdf>