


MERKNADER:

**Forbehold:** Det tas forbehold om mulig nedforet himling pga. tekniske føringar. Arealer er beregnet ut fra tegning og er oppgitt i hht. NS3940. Tekniske forhold i bygningsmessig utførelse kan påvirke arealer i mindre grad.


Boenhet i småhus skal oppføres med skorstein. Kravet gjelder ikke dersom boenheten oppføres med vannbåren varme. Unntak for skorstein forutsetter at vannbåren varme dekker minimum behov for romoppvarming i stue eller tilsvarende rom. Det kan benyttes annen oppvarming på baderom, soverom eller rom som skal holde lavere innetemperatur. Det er ikke krav til vannbårent varmebatteri for ventilasjonen, og det omfatter heller ikke oppvarming av varmt tappevann.

Det er beregnet sikkerhetsglass på vinduer/balkongdører med brystningshøyde mindre enn 0,8 m i områder der det er angitt terrasser/uteplasser. Dette kan fravike fra perspektiver i huskatalogen og det kommer fram av dør- og vindusskjema hvilke vinduer/balkongdører dette gjelder

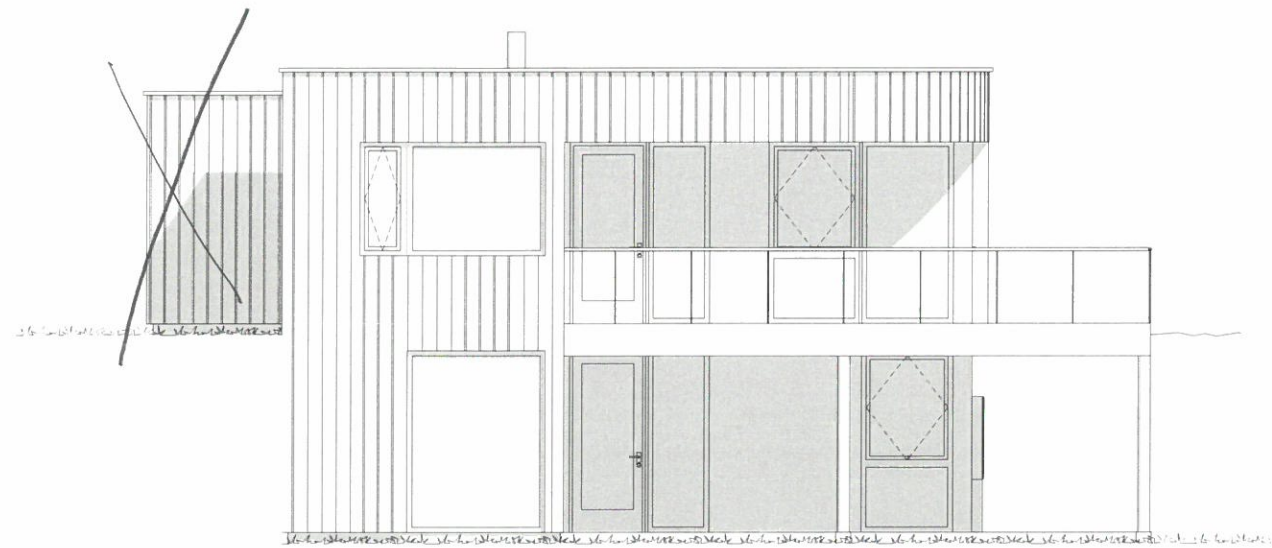

1:100

Fasade 1

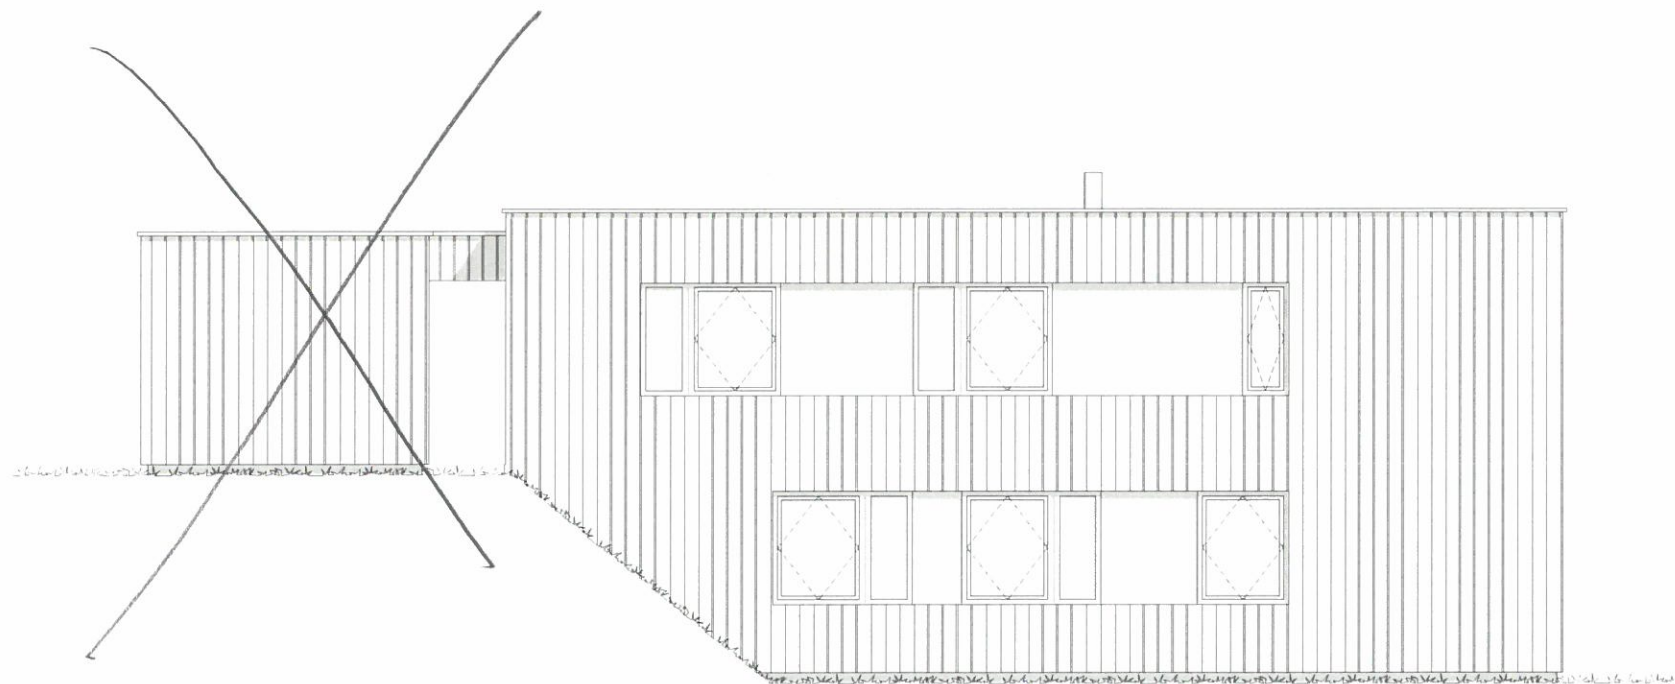

1:100

Fasade 2

Index	Dato	Beskrivelse	Sign	Kontr.

Oppvarmet BRA: 206,9 m <sup>2</sup>	BYA: 189,4 m <sup>2</sup>	VOLUM: 497 m <sup>3</sup>	ENERGIMERKE <b>B</b>
BRA U01 + H01 + CARPORT + SPORTSBOD: 101,7 + 105,2 + 17,6 + 9,4 m <sup>2</sup>		BRA TOTALT: 233,9 m <sup>2</sup>	

BYGGEKommUNE: Byggekommune	GNR/BNR: gnr/bnr	POSTNR: Postnr.	POSTSTED: By
ADRESSE: Adresse			MOH: m

TEGNET AV: KGH	KONTROLLERT AV: EK	DATO: 04.12.17	FORMAT: A3
----------------	--------------------	----------------	------------

PROSJEKT: Panorama	PROSJEKTNR.: XX-XXXX
TEGNINGEN VISER: Fasader	TEGNING NR.: ARK-2-3-01
STATUS: Byggemelding	MÅLESTOKK: 1:100

TILTAKSHAVER: Tiltakshaver



INGENIØR- OG ARKITEKTKONTORET NORGESHUS AS, PB 161, 7223 MELHUS, TLF: 72 85 69 00


TEGNINGEN ER BESKYTTET ETTER LOV OM OPPHAVSRETT OG EIES AV NORGESHUS AS. TEGNINGER SKAL IKKE BENYTTES UTEN VÅR TILLATELSE. TEGNINGEN GJELDER IKKE SOM ARBEIDSTEGNING.	REV.:
---	-------

MERKNADER:

**Forbehold:** Det tas forbehold om mulig nedforet himling pga. tekniske føringar. Arealer er beregnet ut fra tegning og er oppgitt i hht. NS3940. Tekniske forhold i bygningsmessig utførelse kan påvirke arealer i mindre grad.

Boenhet i småhus skal oppføres med skorstein. Kravet gjelder ikke dersom boenheten oppføres med vannbåren varme. Unntak for skorstein forutsetter at vannbåren varme dekker minimum behov for romoppvarming i stue eller tilsvarende rom. Det kan benyttes annen oppvarming på badetrom, soverom eller rom som skal holde lavere innetemperatur. Det er ikke krav til vannbårent varmebatteri for ventilasjonen, og det omfatter heller ikke oppvarming av varmt tappevann.


Det er beregnet sikkerhetsglass på vinduer/balkongdører med brystningshøyde mindre enn 0,8 m i områder der det er angitt terrasser/uteplasser. Dette kan avvike fra perspektiver i huskatalogen og det kommer fram av dør- og vindusskjema hvilke vinduer/balkongdører dette gjelder

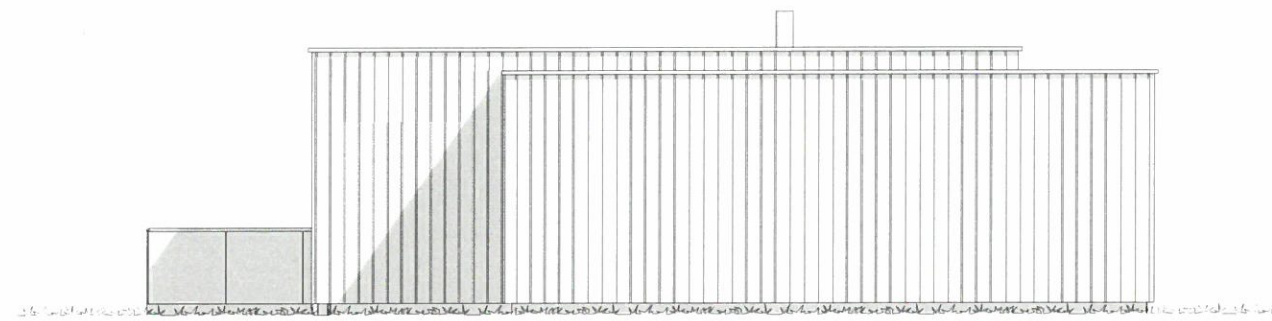

1:100 Facade 3



1:100 Facade 3a

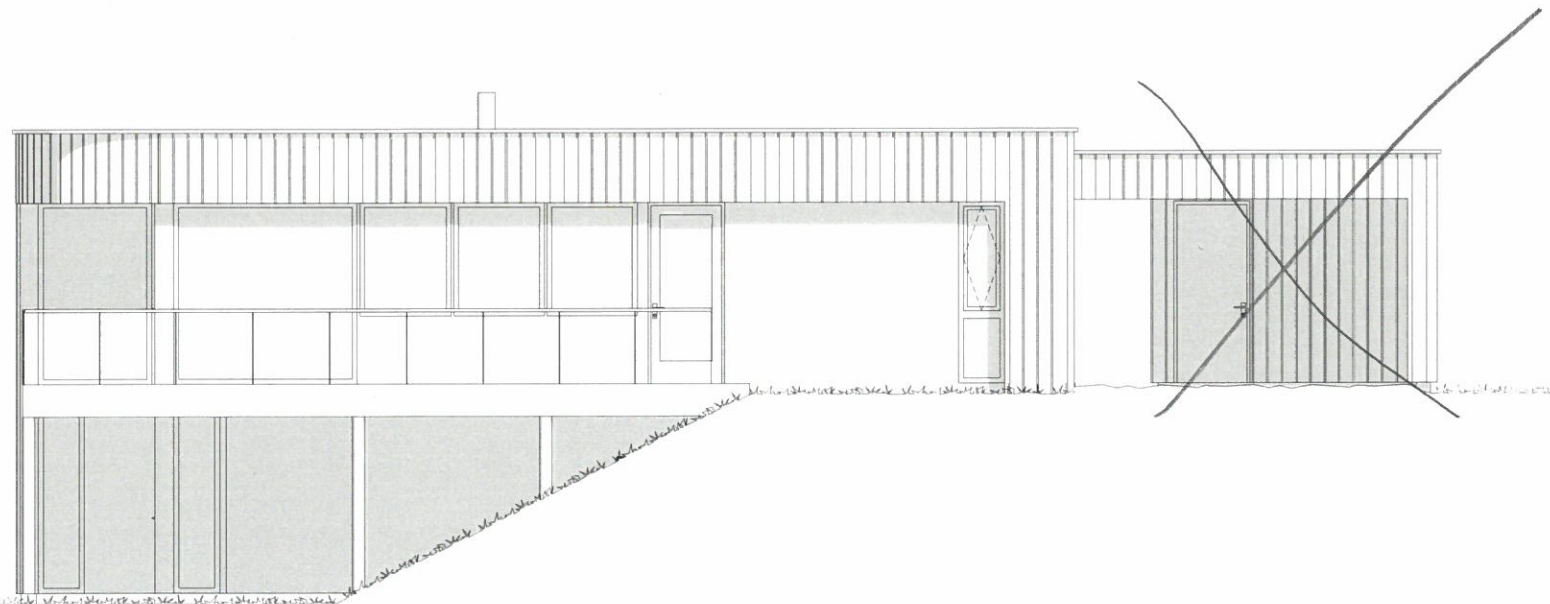

1:100 Facade 4

Index	Dato	Beskrivelse	Sign	Kontr.

Oppvarmet BRA:	BYA:	VOLUM:	ENERGIMERKE 
206,9 m <sup>2</sup>	189,4 m <sup>2</sup>	497 m <sup>3</sup>	
BRA U01 + H01 + CARPORT + SPORTSBOD:		BRA TOTALT:	
101,7 + 105,2 + 17,6 + 9,4 m <sup>2</sup>		233,9 m <sup>2</sup>	

BYGGEKommUNE:	GNR/BNR:	POSTNR:	POSTSTED:
Byggekommune	gnr/bnr	Postnr.	By
ADRESSE:			MOH:
Adresse			m

TEGNET AV:	KONTROLLERT AV:	DATO:	FORMAT:
KGH	EK	04.12.17	A3

PROSJEKT:	PROSJEKTNR.:
Panorama	XX-XXXX
TEGNINGEN VISER:	TEGNING NR.:
Fasader	ARK-2-3-02
STATUS:	MÅLESTOKK:
Byggemelding	1:100

TILTAKSHAVER:  
Tiltakshaver



INGENIØR- OG ARKITEKTKONTORET NORGESHUS AS, PB 161, 7223 MELHUS, TLF: 72 85 69 00

TEGNINGEN ER BESKYTTET ETTER LOV OM OPPHAVSRETT OG EIES AV NORGESHUS AS. TEGNINGER SKAL IKKE BENYTTES UTEN VÅR TILLATELSE. TEGNINGEN GJELDER IKKE SOM ARBEIDSTEGNING.	REV. •
---	-----------


MERKNADER:





Index	Dato	Beskrivelse	Sign	Kont.














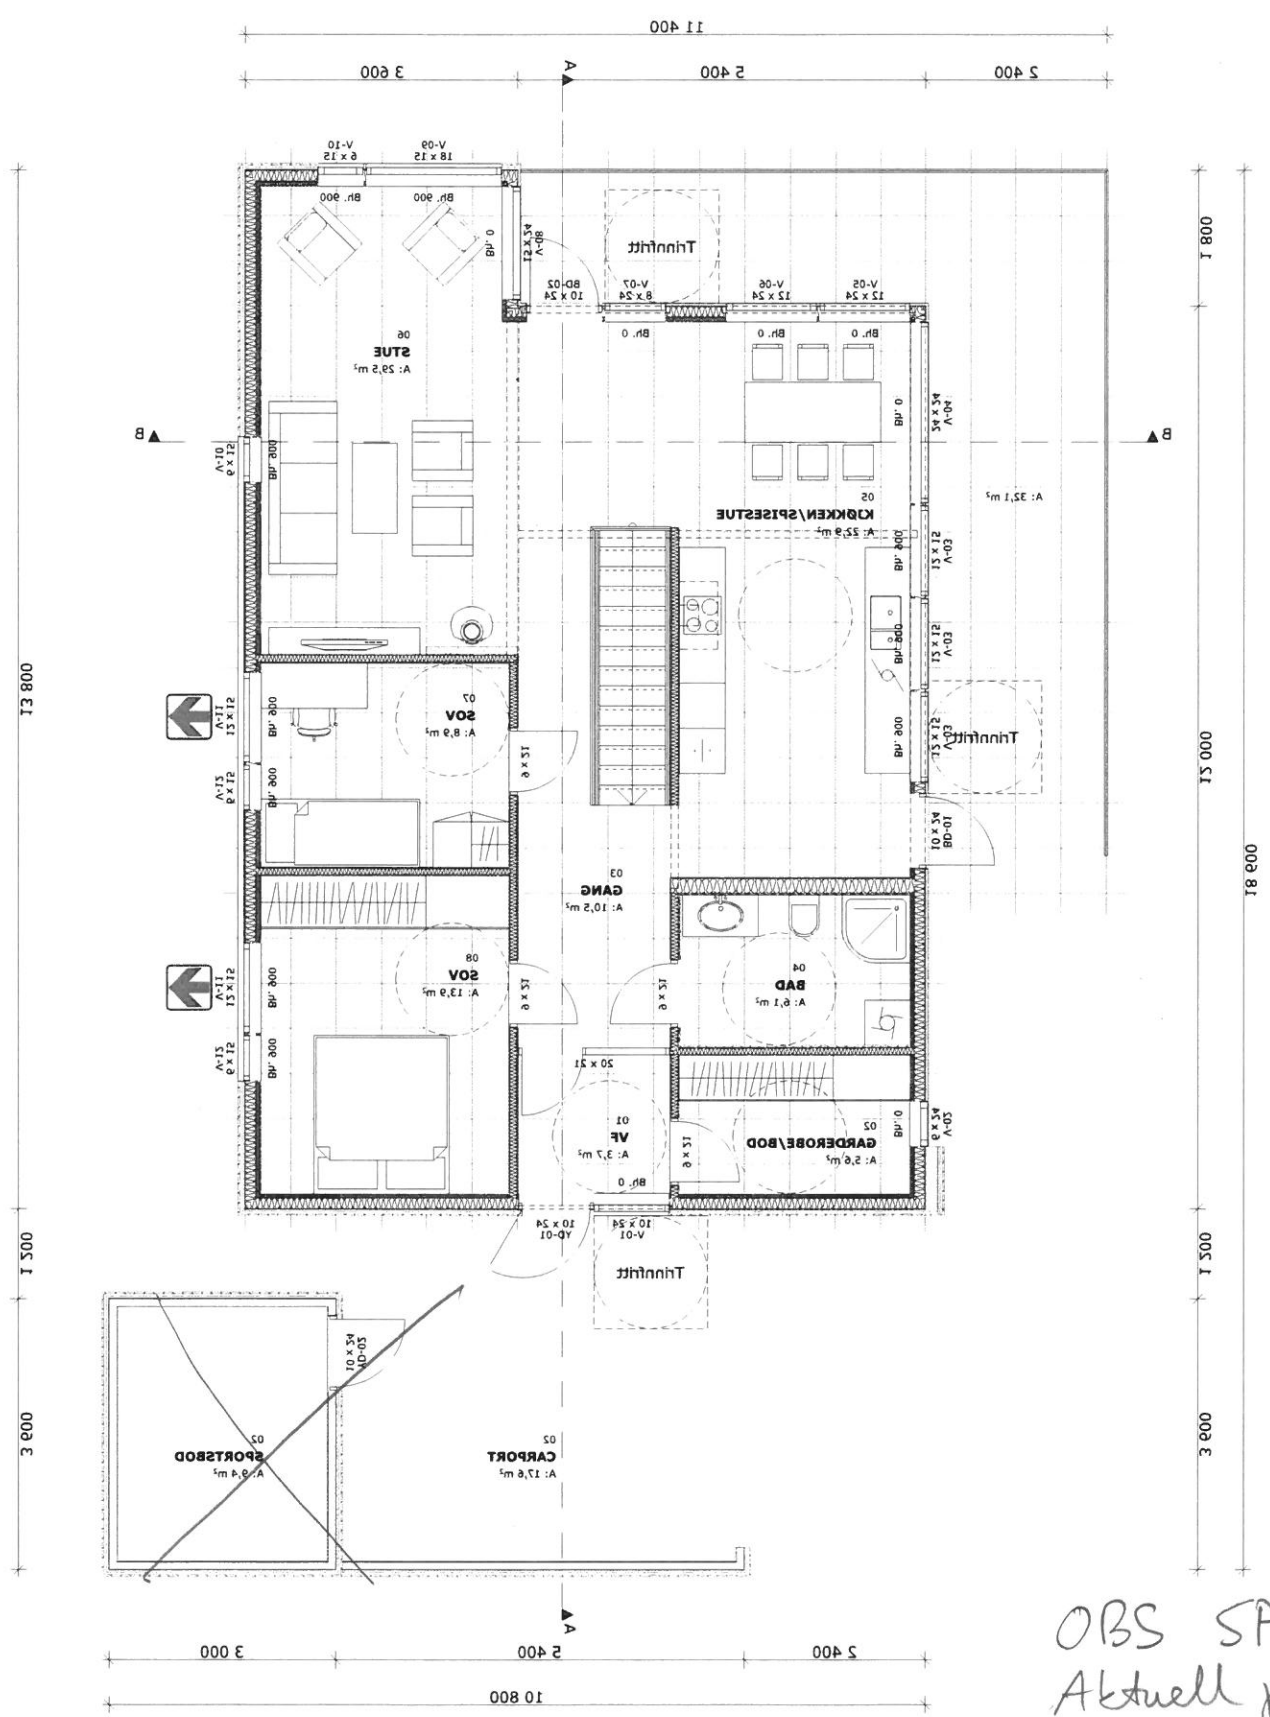

OBS SPEILVENDT  
 Aktuell plassering av altan

H01


1:100

MERKNADER:

**Forbehold:** Det tas forbehold om mulig nedforet himling pga. tekniske føringer. Arealer er beregnet ut fra tegning og er oppgitt i hht. NS3940. Tekniske forhold i bygningsmessig utførelse kan påvirke arealer i mindre grad.

Boenhet i småhus skal oppføres med skorstein. Kravet gjelder ikke dersom boenheten oppføres med vannbåren varme. Unntak for skorstein forutsetter at vannbåren varme dekker minimum behov for romoppvarming i stue eller tilsvarende rom. Det kan benyttes annen oppvarming på badetrom, soverom eller rom som skal holde lavere innetemperatur. Det er ikke krav til vannbårent varmebatteri for ventilasjonen, og det omfatter heller ikke oppvarming av varmt tappevann.

Det er beregnet sikkerhetsglass på vinduer/balkongdører med brystningshøyde mindre enn 0,8 m i områder der det er angitt terrasser/uteplasser. Dette kan fravike fra perspektiver i huskatalogen og det kommer fram av dør- og vindusskjema hvilke vinduer/balkongdører dette gjelder

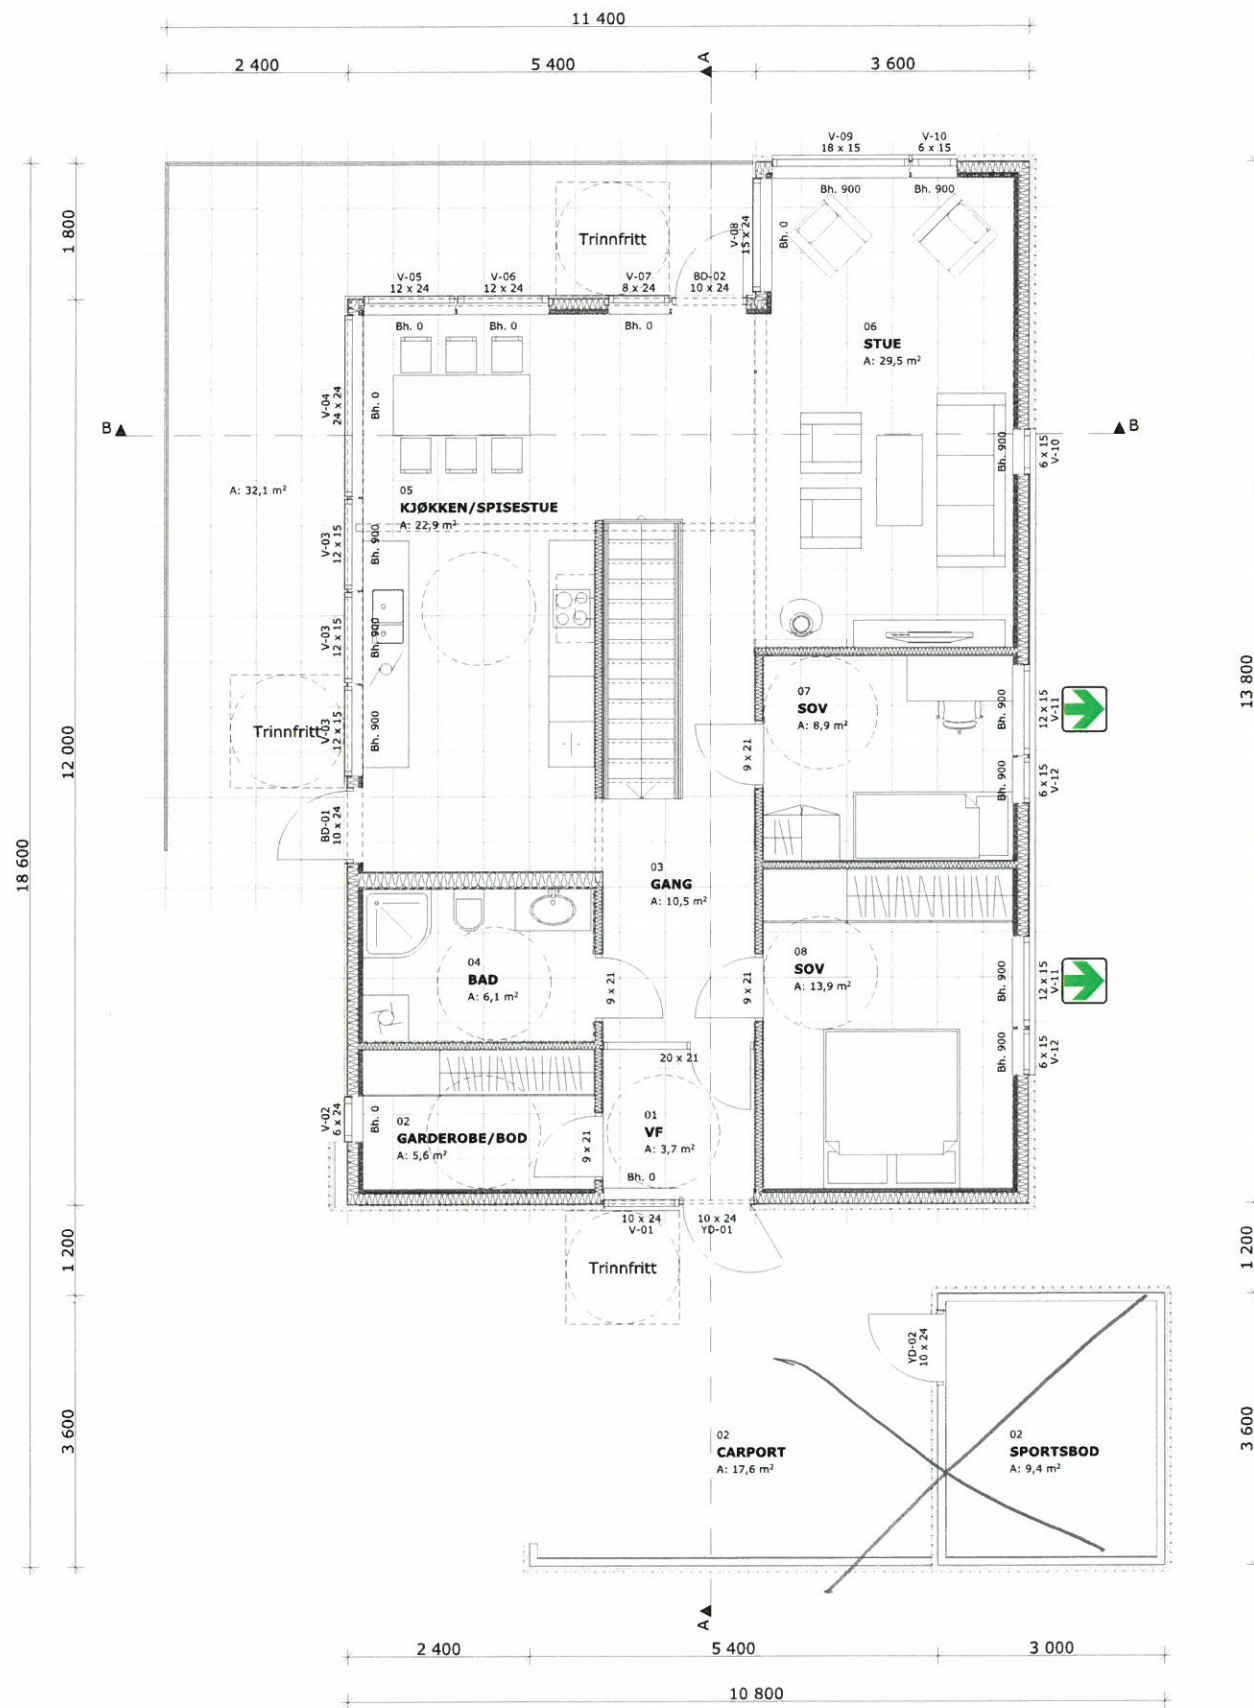

1:100

H01

*Plis noe mindre*

*Med carport/bod*

Index	Dato	Beskrivelse	Sign	Kontr.
Oppvarmet BRA:		206,9 m <sup>2</sup>		
BYA:		189,4 m <sup>2</sup>		
VOLUM:		497 m <sup>3</sup>		
BRA-U01 + H01 + CARPORT + SPORTSBOD:		101,7 + 105,2 + 17,6 + 9,4 m <sup>2</sup>		
BRA TOTALT:		233,9 m <sup>2</sup>		



BYGGEKommUNE:	Gnr/BNR:	POSTNR:	POSTSTED:
Byggekommune	gnr/bnr	Postnr.	By
ADRESSE:	Adresse		MOH:
			m
TEGNET AV:	KONTROLLERT AV:	DATO:	FORMAT:
KGH	EK	04.12.17	A3

PROSJEKT:	PROSJEKTR.:
Panorama	XX-XXXX
TEGNINGEN VISER:	TEGNING NR.:
Plan H01	ARK-2-1-02
STATUS:	MÅLESTOKK:
Byggemelding	1:100

TILTAKSHAVER:  
Tiltakshaver

BYGGEFIRMA:  
**NORGESHUS**  
- det du vil ha


MERKNADER:

**Forbehold:** Det tas forbehold om mulig nedforet himling pga. tekniske føringer. Arealer er beregnet ut fra tegning og er oppgitt i hht. NS3940. Tekniske forhold i bygningsmessig utførelse kan påvirke arealer i mindre grad.

Boenhet i småhus skal oppføres med skorstein. Kravet gjelder ikke dersom boenheten oppføres med vannbåren varme. Unntak for skorstein forutsetter at vannbåren varme dekker minimum behov for romoppvarming i stue eller tilsvarende rom. Det kan benyttes annen oppvarming på badetrom, soverom eller rom som skal holde lavere innetemperatur. Det er ikke krav til vannbårent varmebatteri for ventilasjonen, og det omfatter heller ikke oppvarming av varmt tappevann.

Det er beregnet sikkerhetsglass på vinduer/balkongdører med brystningshøyde mindre enn 0,8 m i områder der det er angitt terrasser/uteplasser. Dette kan fravike fra perspektiver i huskatalogen og det kommer fram av dør- og vindusskjema hvilke vinduer/balkongdører dette gjelder

*Skal speilvendes*

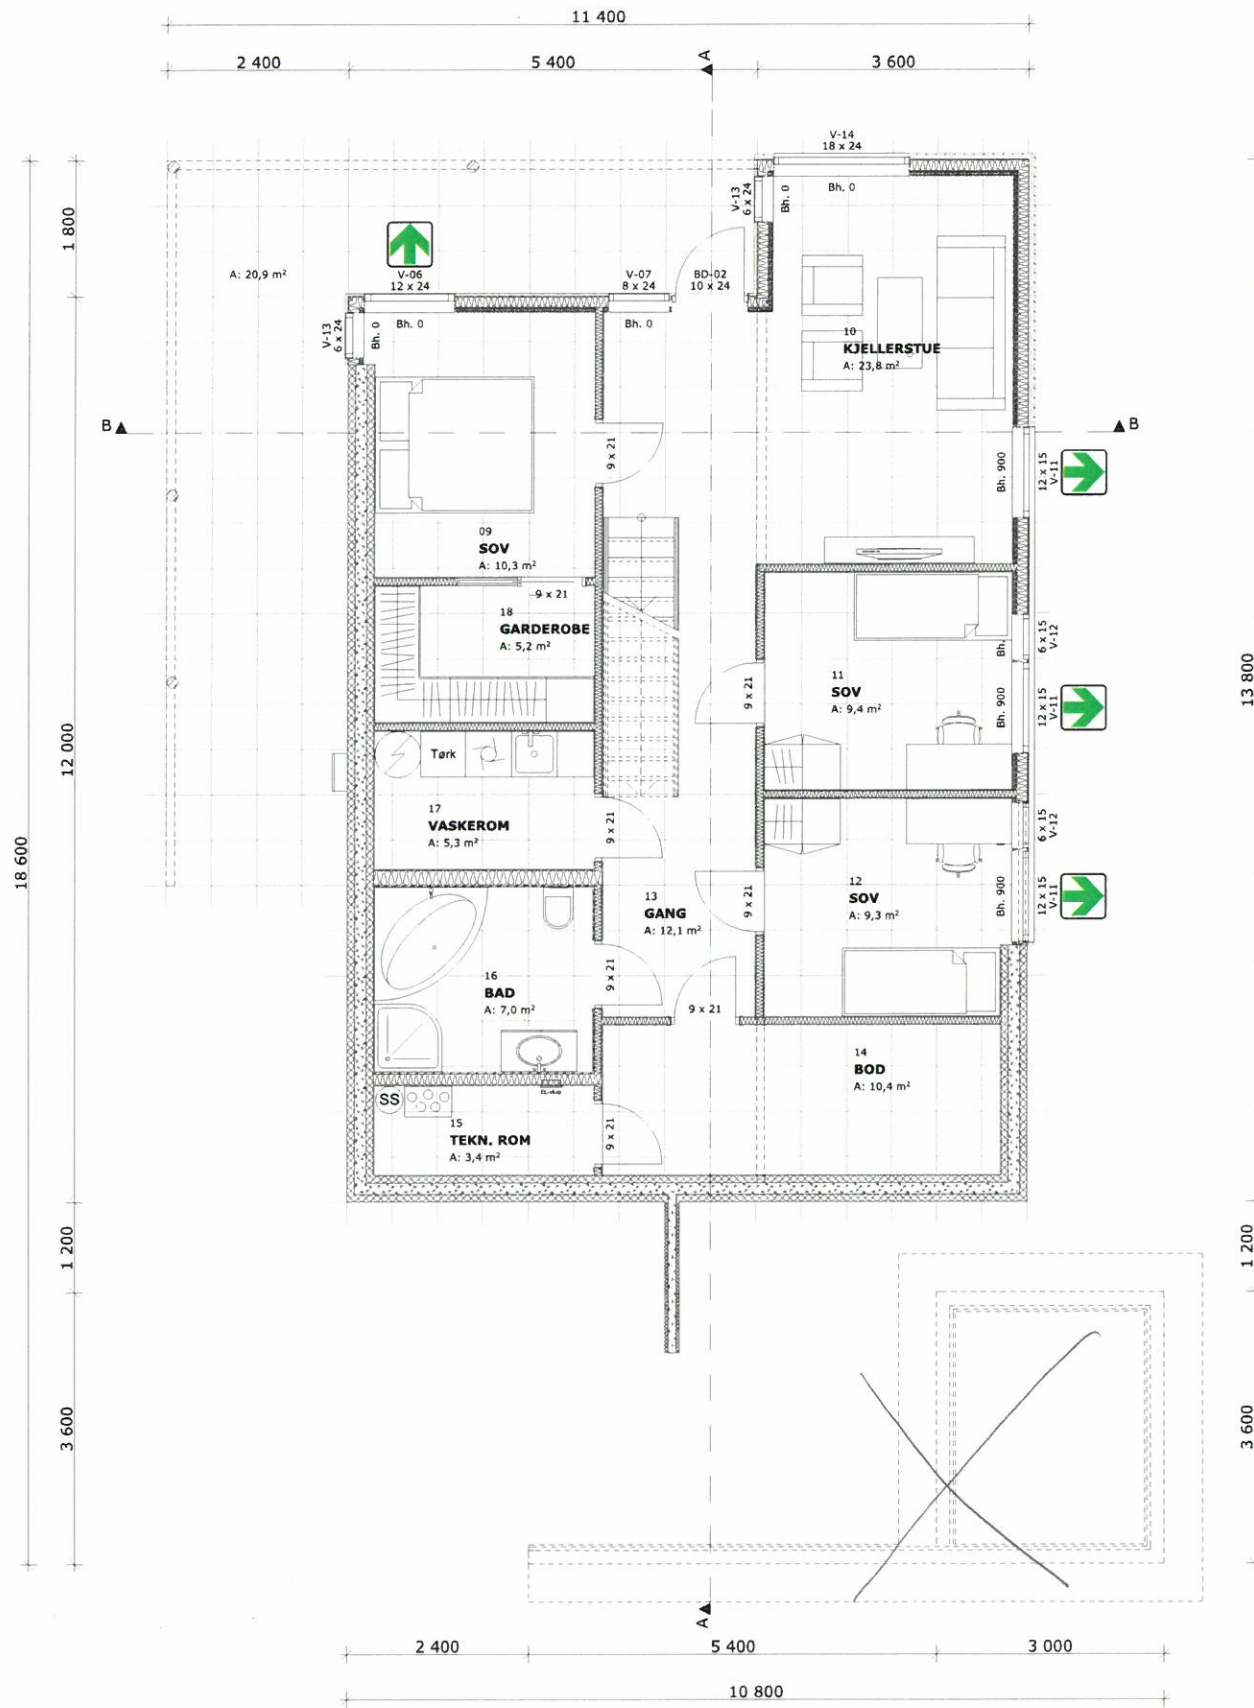

1:100

U01

Index	Dato	Beskrivelse	Sign	Kontr.

Oppvarmet BRA: 206,9 m <sup>2</sup>	BYA: 189,4 m <sup>2</sup>	VOLUM: 497 m <sup>3</sup>	ENERGIMERKE <b>B</b>
BRA U01 + H01 + CARPORT + SPORTSBOD: 101,7 + 105,2 + 17,6 + 9,4 m <sup>2</sup>		BRA TOTALT: 233,9 m <sup>2</sup>	

BYGGEKommUNE: Byggekommune	GNR/BNR: gnr/bnr	POSTNR: Postnr.	POSTSTED: By
ADRESSE: Adresse			MOH: m

TEGNET AV: KGH	KONTROLLERT AV: EK	DATO: 04.12.17	FORMAT: A3
-------------------	-----------------------	-------------------	---------------

PROSJEKT: Panorama	PROSJEKTNR.: XX-XXXX
TEGNINGEN VISER: Plan U01	TEGNING NR.: ARK-2-1-01
STATUS: Byggemelding	MÅLESTOKK: 1:100

TILTAKSHAVER:  
Tiltakshaver



INGENIØR- OG ARKITEKTKONTORET NORGESHUS AS, PB 161, 7223 MELHUS, TLF: 72 85 69 00


TEGNINGEN ER BESKYTTET ETTER LOV OM OPPHAVSRETT OG EIES AV NORGESHUS AS. TEGNINGER SKAL IKKE BENYTTES UTEN VÅR TILLATELSE. TEGNINGEN GJELDER IKKE SOM ARBEIDSTEGNING.	REV. .
---	-----------

MERKNADER:

**Forbehold:** Det tas forbehold om mulig nedforet himling pga. tekniske føringer. Arealer er beregnet ut fra tegning og er oppgitt i hht. NS3940. Tekniske forhold i bygningsmessig utførelse kan påvirke arealer i mindre grad.


Boenhet i småhus skal oppføres med skorstein. Kravet gjelder ikke dersom boenheten oppføres med vannbåren varme. Unntak for skorstein forutsetter at vannbåren varme dekker minimum behov for romoppvarming i stue eller tilsvarende rom. Det kan benyttes annen oppvarming på badrom, soverom eller rom som skal holde lavere innetemperatur. Det er ikke krav til vannbårent varmebatteri for ventilasjonen, og det omfatter heller ikke oppvarming av varmt tappevann.

Det er beregnet sikkerhetsglass på vinduer/balkongdører med brystningshøyde mindre enn 0,8 m i områder der det er angitt terrasser/uteplasser. Dette kan fravike fra perspektiver i huskatalogen og det kommer fram av dør- og vindusskjema hvilke vinduer/balkongdører dette gjelder

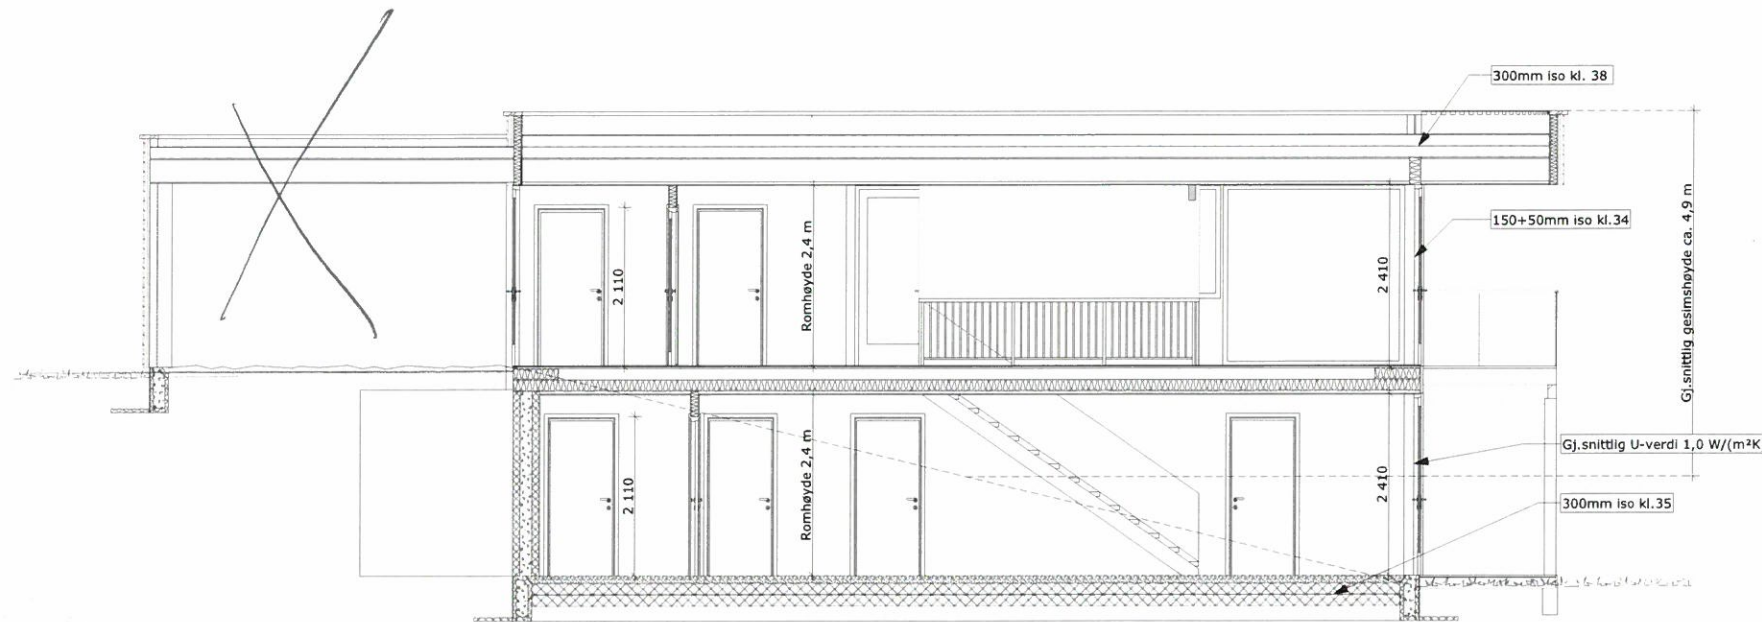

1:100

Snitt A

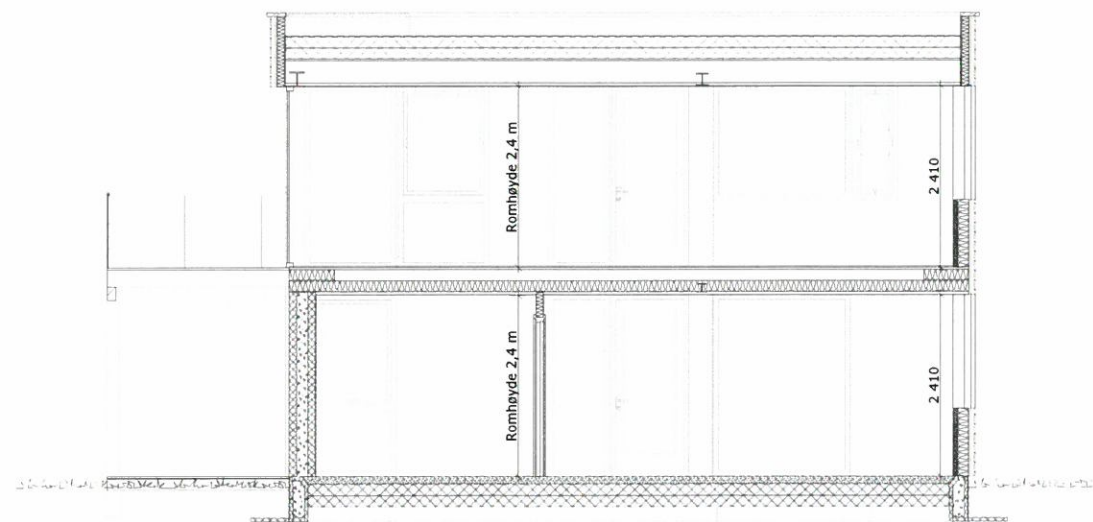

1:100

Snitt B

Index	Dato	Beskrivelse	Sign	Kontr.

Oppvarmet BRA: 206,9 m <sup>2</sup>	BYA: 189,4 m <sup>2</sup>	VOLUM: 497 m <sup>3</sup>	ENERGIMERKE <b>B</b>
BRA U01 + H01 + CARPORT + SPORTSBOD: 101,7 + 105,2 + 17,6 + 9,4 m <sup>2</sup>		BRA TOTALT: 233,9 m <sup>2</sup>	

BYGGEKommUNE: Byggekommune	GNR/BNR: gnr/bnr	POSTNR: Postnr.	POSTSTED: By
ADRESSE: Adresse	MOH: m		

TEGNET AV: KGH	KONTROLLERT AV: EK	DATO: 04.12.17	FORMAT: A3
----------------	--------------------	----------------	------------

PROSJEKT: Panorama	PROSJEKTNR.: XX-XXXX
TEGNINGEN VISER: Snitt	TEGNING NR.: ARK-2-2-01
STATUS: Byggemelding	MÅLESTOKK: 1:100

TILTAKSHAVER: Tiltakshaver



INGENIØR- OG ARKITEKTKONTORET NORGESHUS AS, PB 161, 7223 MELHUS, TLF: 72 85 69 00

TEGNINGEN ER BESKYTTET ETTER LOV OM OPPHAVSRETT OG EIES AV NORGESHUS AS. TEGNINGER SKAL IKKE BENYTTES UTEN VÅR TILLATELSE. TEGNINGEN GJELDER IKKE SOM ARBEIDSTEGNING.	REV.:
---	-------