



# Norgeshus Mjelde Bygg AS


Mjelddalen 85, 5286 Haus

Tlf. 56397878

E-post: mjeldebygg@norgeshus.no

15.01.21 DA

Reguleringsplan:  
OK Gulv 1. etg. kot 57

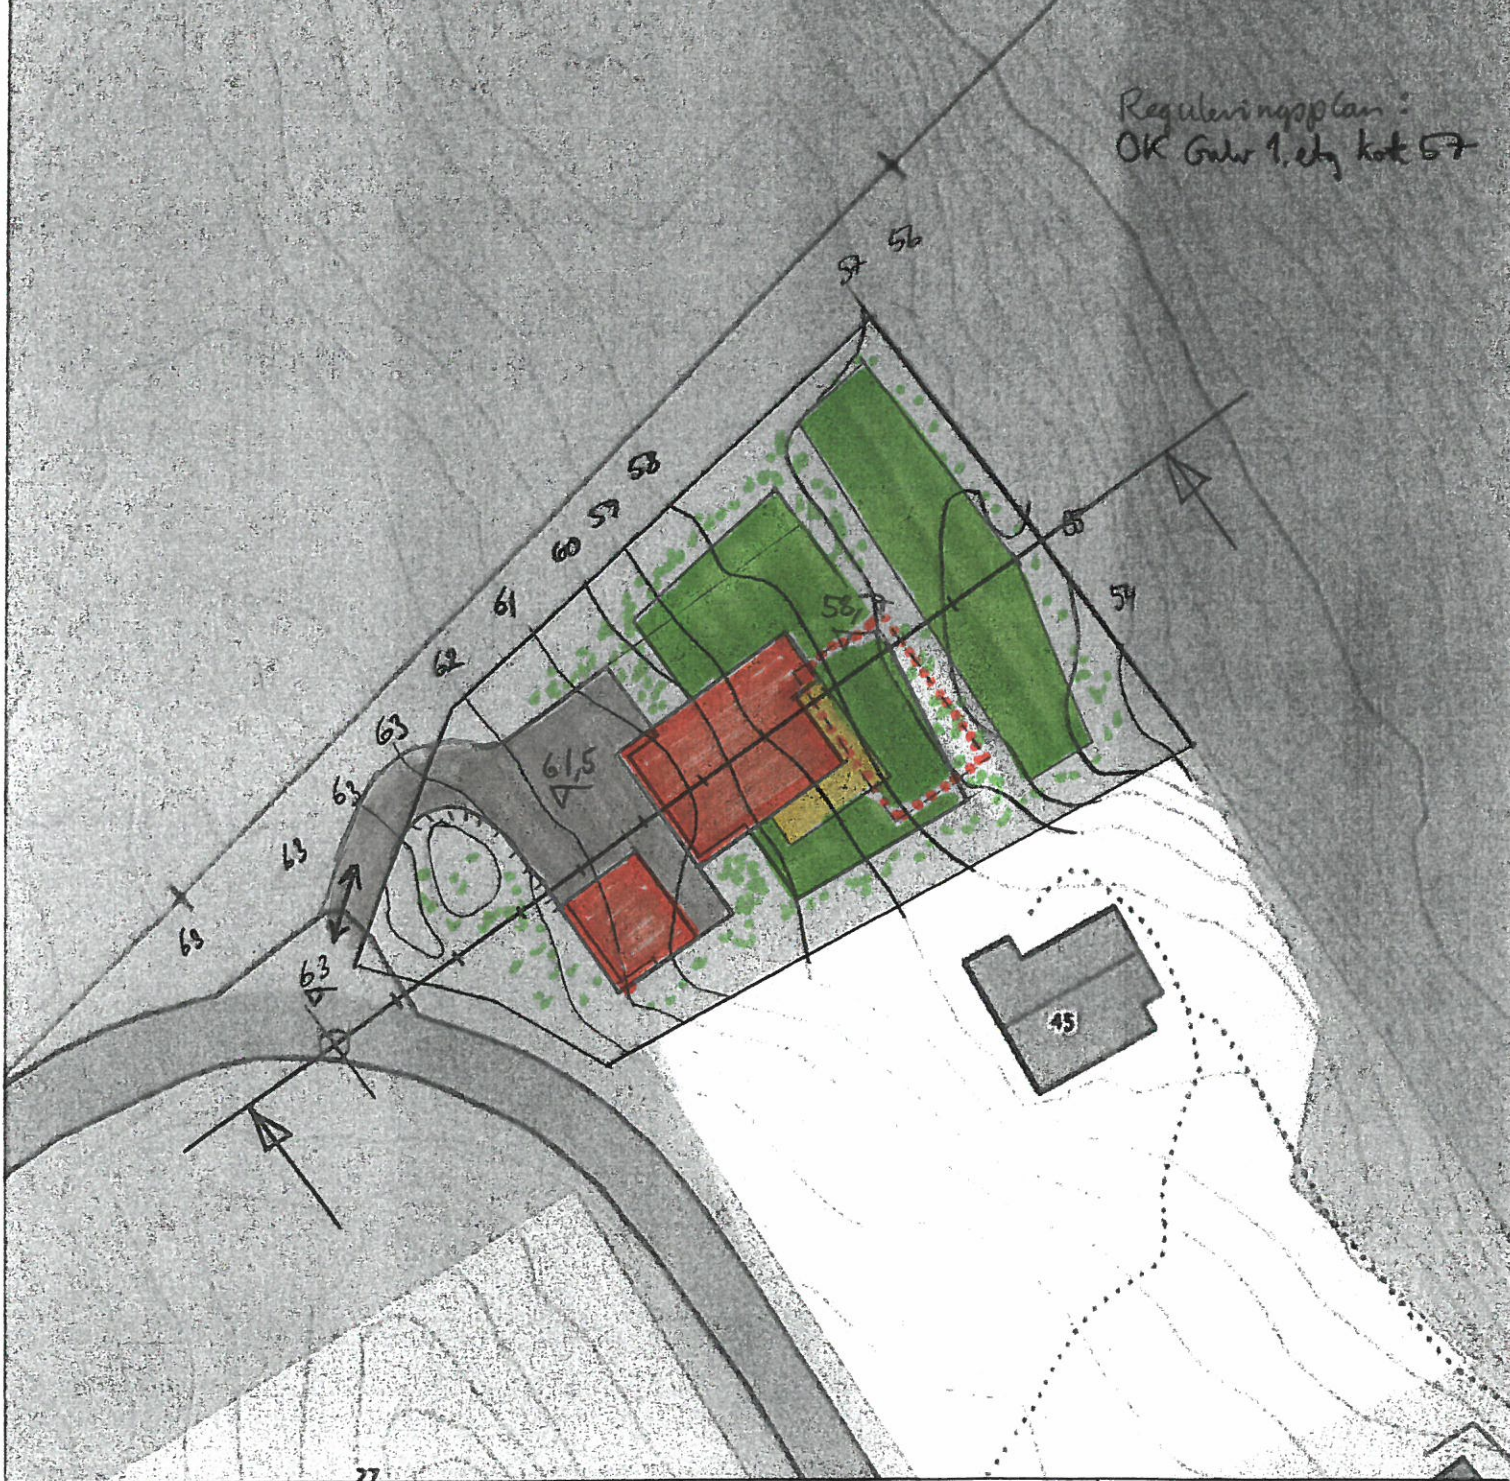

### Situasjonskart -

1:500

TOMT MED "PANORAMA"

FORSLAG TIL Plassering

STIPLER BYGG ER ANBEFALT Plassering i REG. PLAN.

NS722710 © 2005



Dato: 11-01-2021

Målestokk: 1:500

