

**Fra:** Olafia Zoega <olafia@tyark.no>  
**Sendt:** tirsdag 26. januar 2021 13:15  
**Til:** Larissa Dahl  
**Kopi:** Postmottak Alver  
**Emne:** Tilleggsopplysninger  
**Vedlegg:** Erklæring om avstand BBV.pdf

Hei.

Ønske om supplerings fra mottakskontroll **med svar under fra ansvarlig søker.**

1. Samtykke frå eigar av gbnr 323/567 på avstand 0,5 m frå tiltaket til nabogrense må liggje føre.

*Se vedlagt.*

2. Det skal sendast inn situasjonskart frå Alver kommune med påvist avstand til vegen, 1 til parkeringsplass og nabogrenser.


*Se utdrag fra kommunalt kart Alver kommune:*



3. Det skal visast storleik på uteopphaldsareal på situasjonsplanen, som er ikkje råka av parkering. Vi viser til godkjenning av tomannsbustad med to frittliggjande carportar i sak

17/3044 den 20.03.18 og situasjonsplan datert 15.03.18, der det er vist hage på 95 m<sup>2</sup> på denne eiendommen:

*Se utsnitt: Hageareal måles til ca 95m<sup>2</sup> på bakkeplan. I tillegg har eiendommen et uteareal på tak på ca. 70m<sup>2</sup>, Totalt 165m<sup>2</sup> privat uteareal. Eiendommen ligger inntil LEK02 som har 765m<sup>2</sup> uteoppholdsareal og opparbeidet lekeplass.*

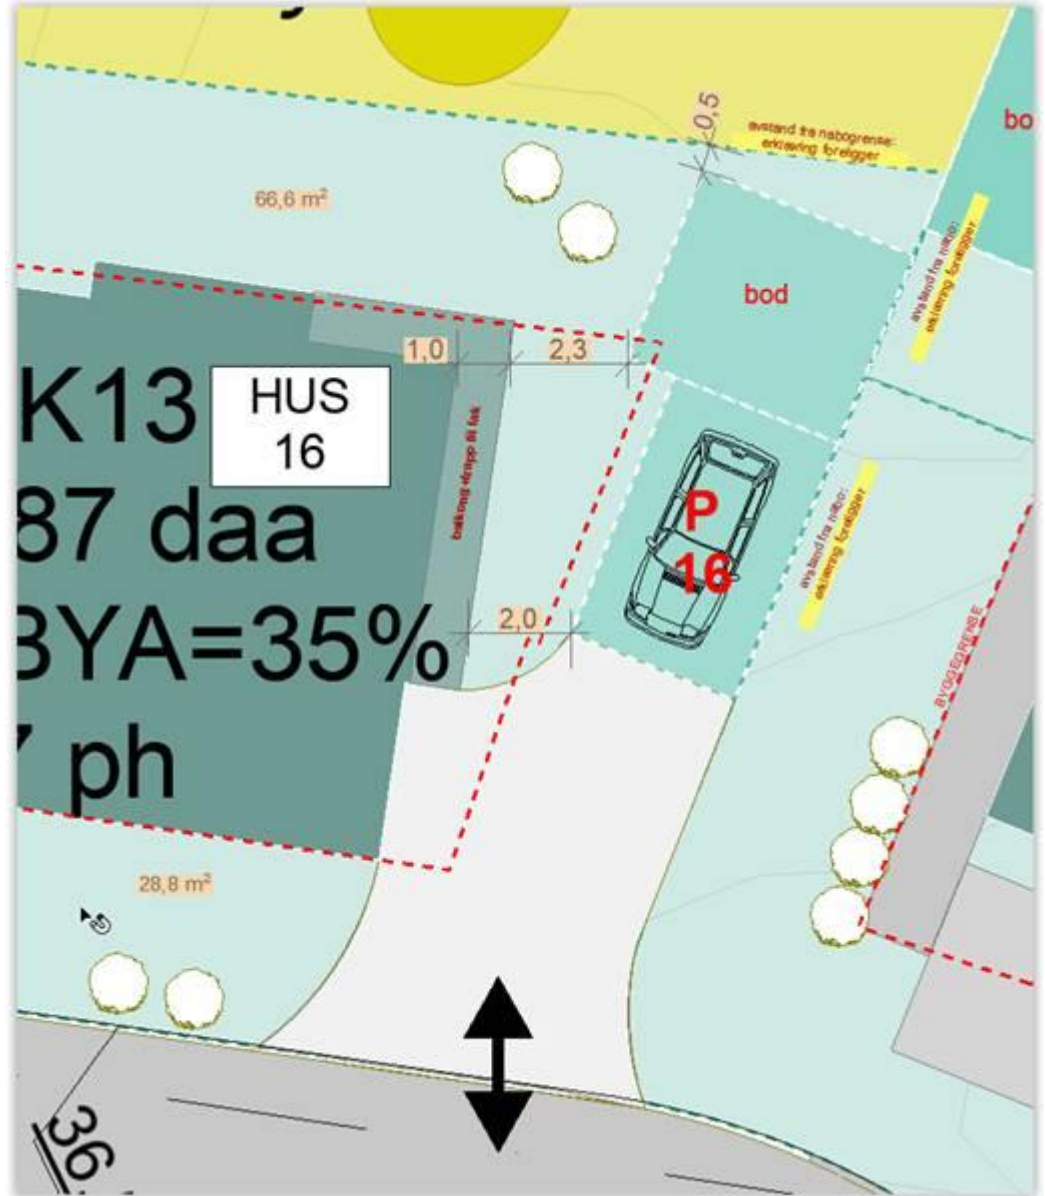

Mvh  
OLAFIA ZOËGA



tlf: 97 43 94 70  
[www.tyark.no](http://www.tyark.no)

Strandgaten 19  
5012 Bergen