

SITUASJONSKART

Gnr/Bnr: 351/38

Adresse:

Eigar/søkar:

Kvalitet:

Gjeldande plan: Kommunedelplan for Meland

Planformål: Byggeområde for fritidsbustad

Vår referanse:


Sign.



Målestokk: 1:1000
Dato: 03.08.2020



- | | | | |
|--|------------------------|--|------------|
| | Gjerde | | Bolighus |
| | Usikker eigedomsgrense | | Andre bygg |
| | Målt eigedomsgrense | | |

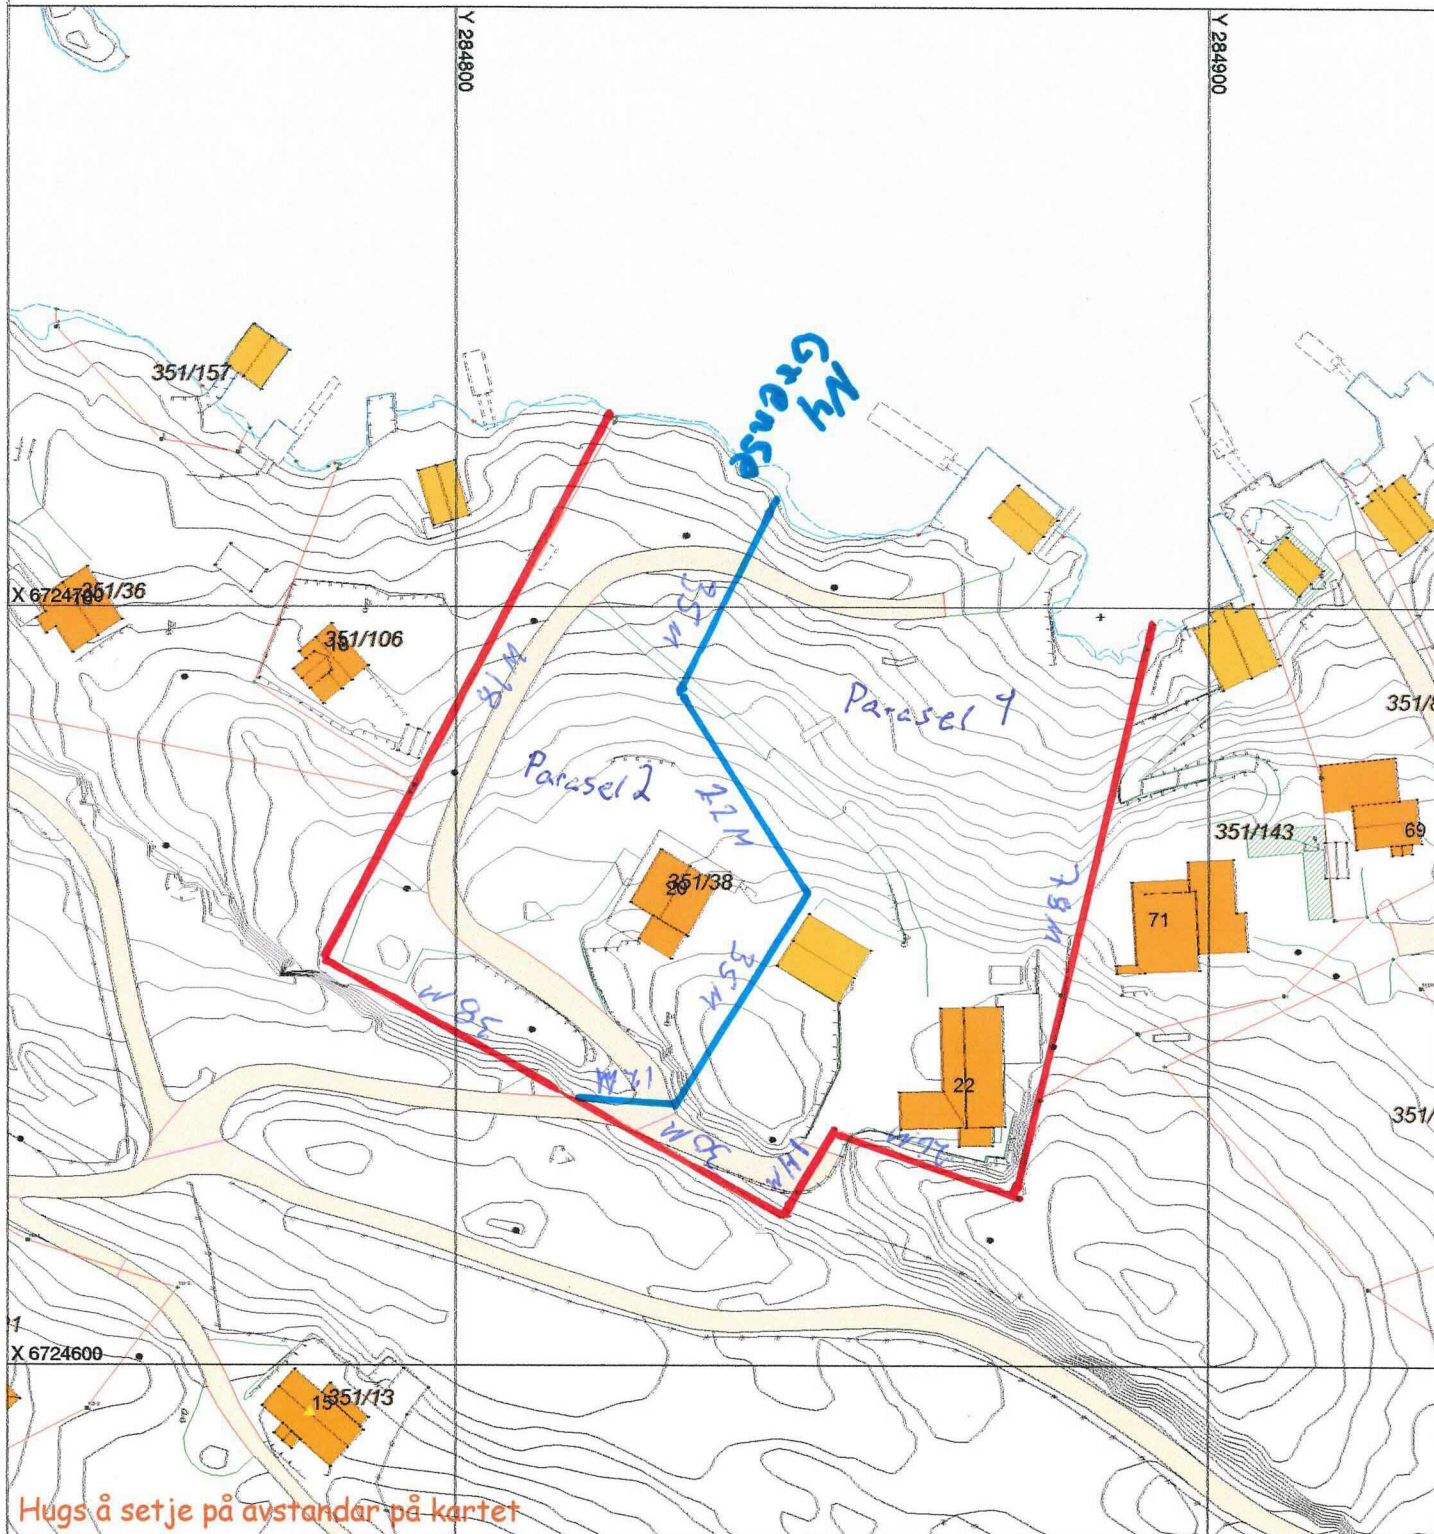

SITUASJONSPLAN

Tiltak

Underskrift Situasjonsplan

Dato