


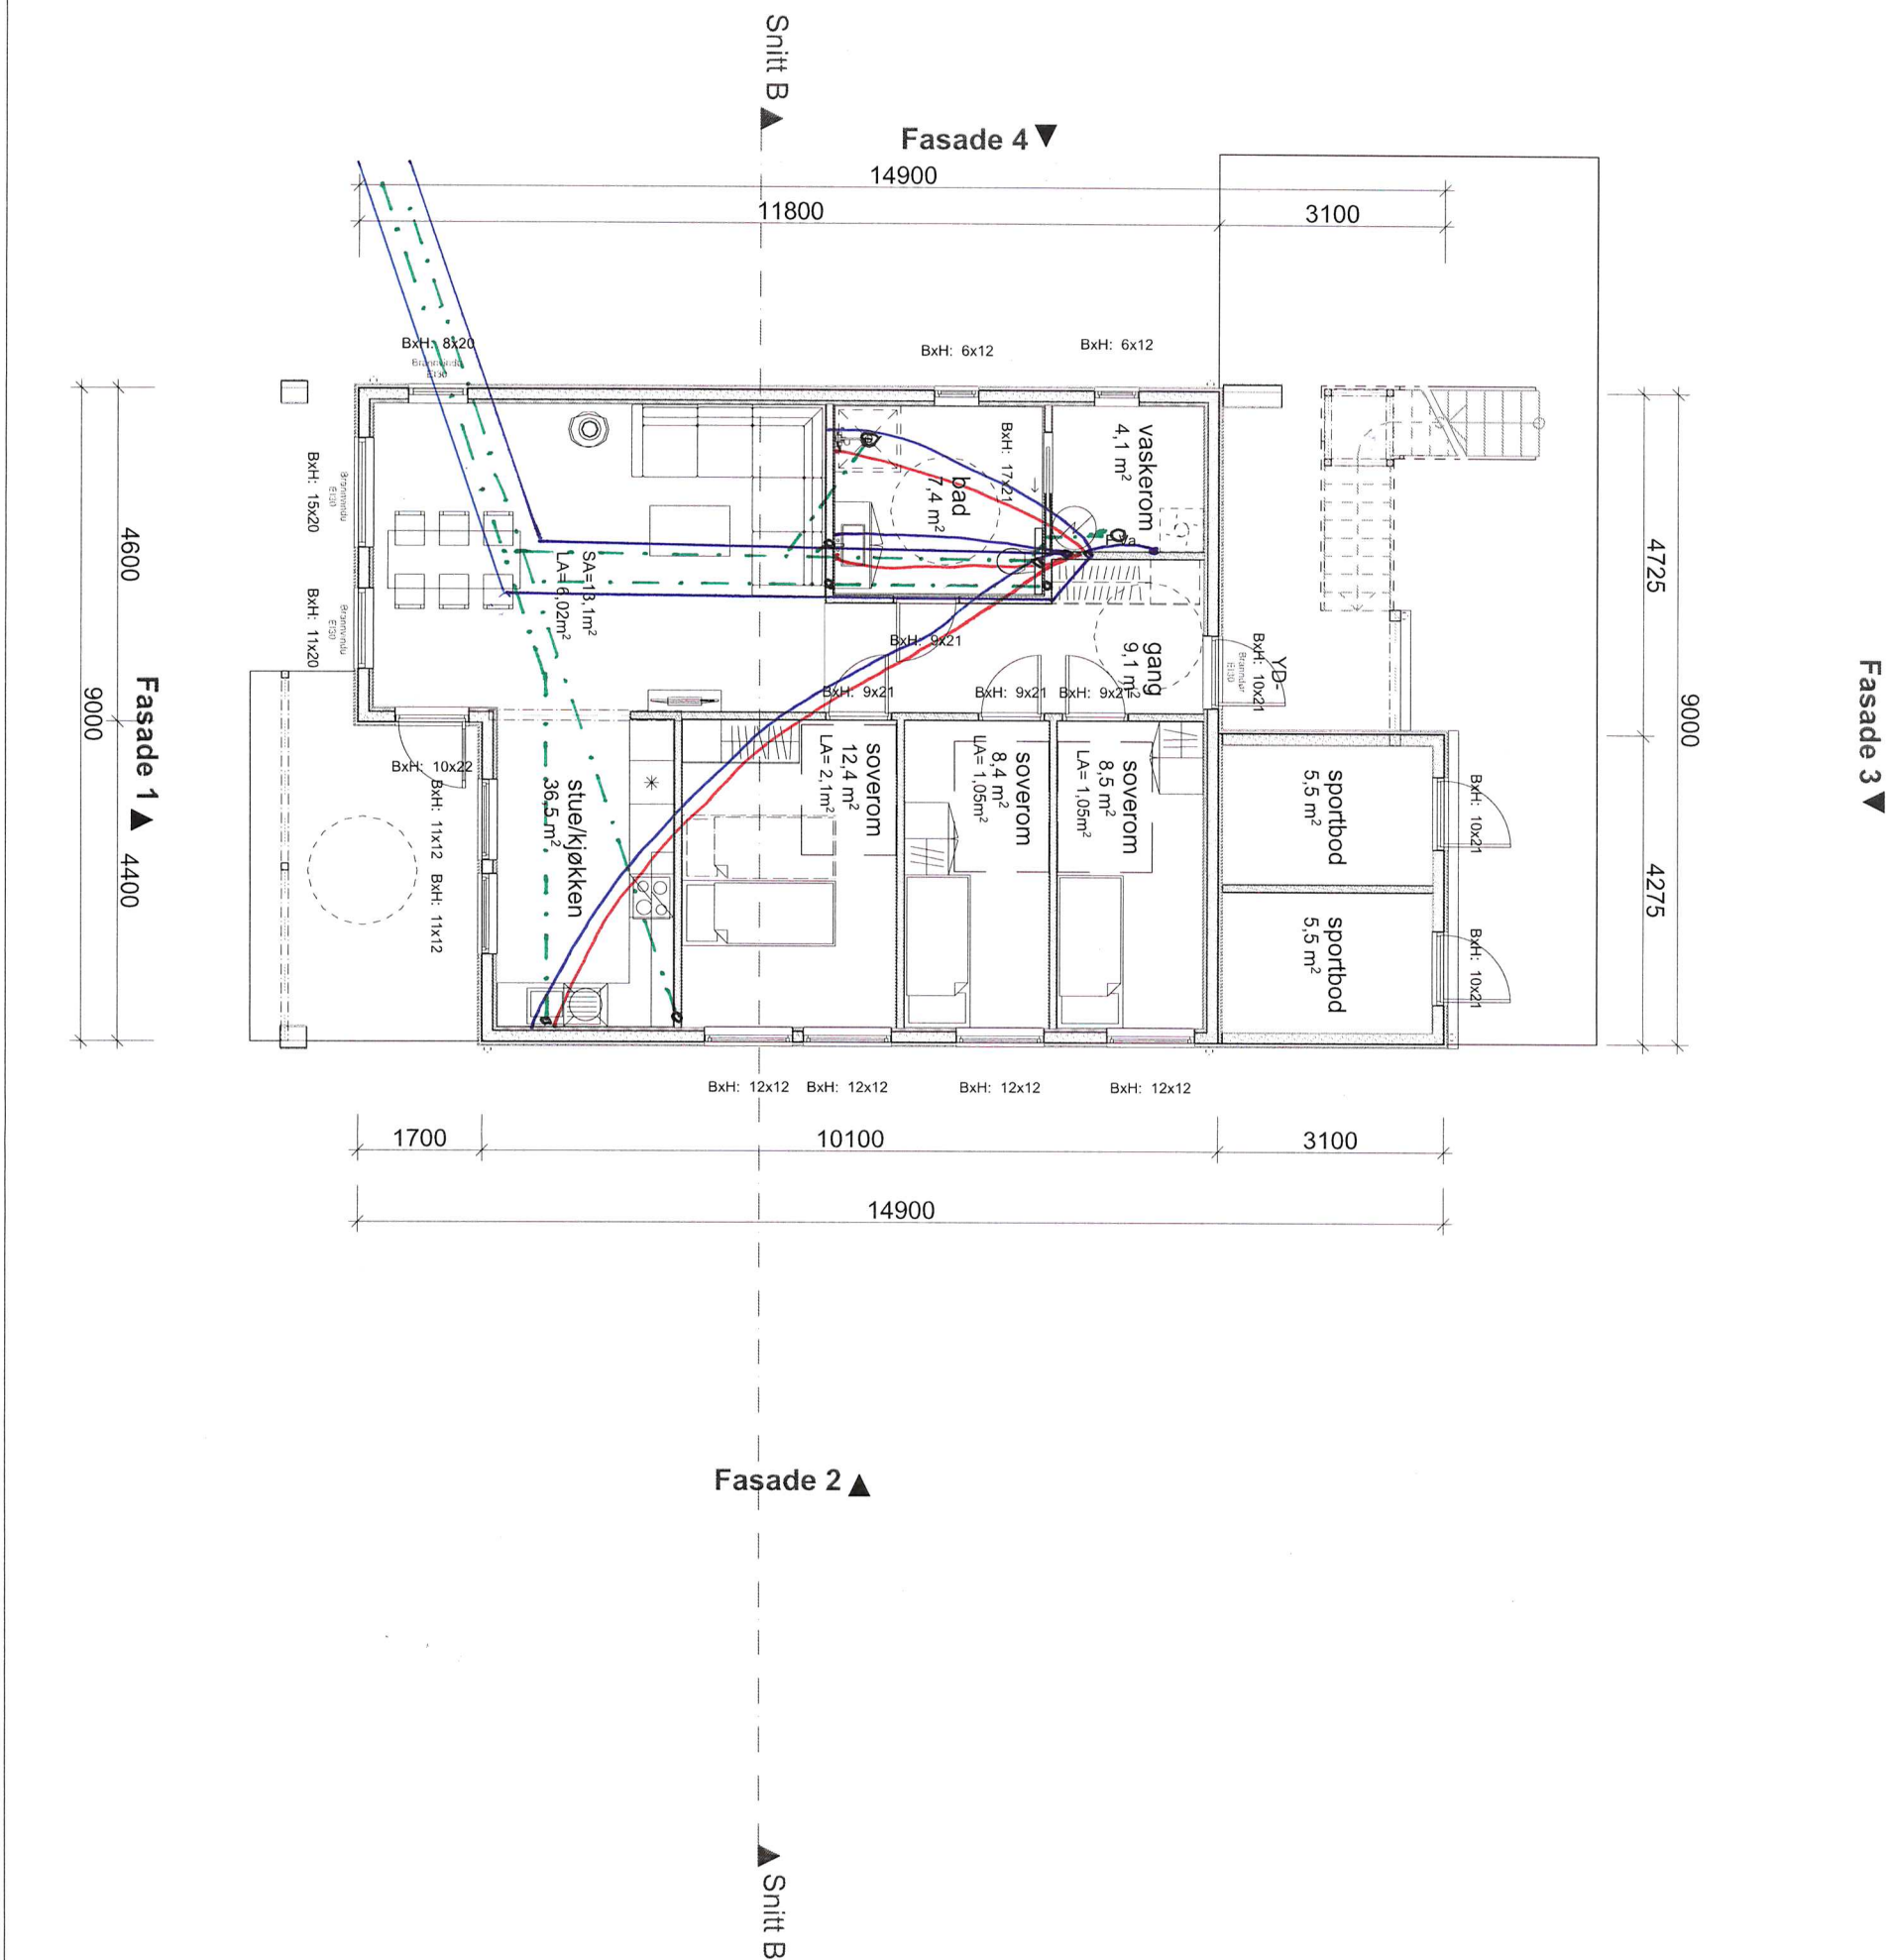


REV A 10.11.20 AR: Omtegning
REV B 12.11.20 DB: Vindu, dører, piper
REV C 18.11.20 AR: Vindu og trapp til 2.etg.

BYGGESØKNADSTEGNING
1. Etg

Tiltakshaver: Seim Bygg AS Nesbrekka 28 Seim 5912		Tiltak: Nilshøyen tomt 1		Gnr./Bnr. -	
Leverandør: Seim Bygg AS Nesbrekka 28 Seim 5912		ANSVARLIG PROSJEKTERENDE: Dakark AS		A3	
TEGNINGENE MÅ IKKE KOPIERES ELLER BENYTTES VED UTFØRELSE AV ARBEIDER UTEN MEDVIRKNING FRA DAKARK AS TEGNINGENE ER IKKE GYLDIG UTEN KVALITETSIKRINGSYSTEMET TIL DAKARK AS		MAL: 1:100		Prosjektnr. 2007-20	
		DATO: 10.11.20		Org. nr: 976598407	
		TEGNER: AR			
		www.byggmann.no		Tegningsnr. A21-04	



GODKJENT FOR
ANSVARRETT
DIREKTORATET FOR BYGGKVALITET

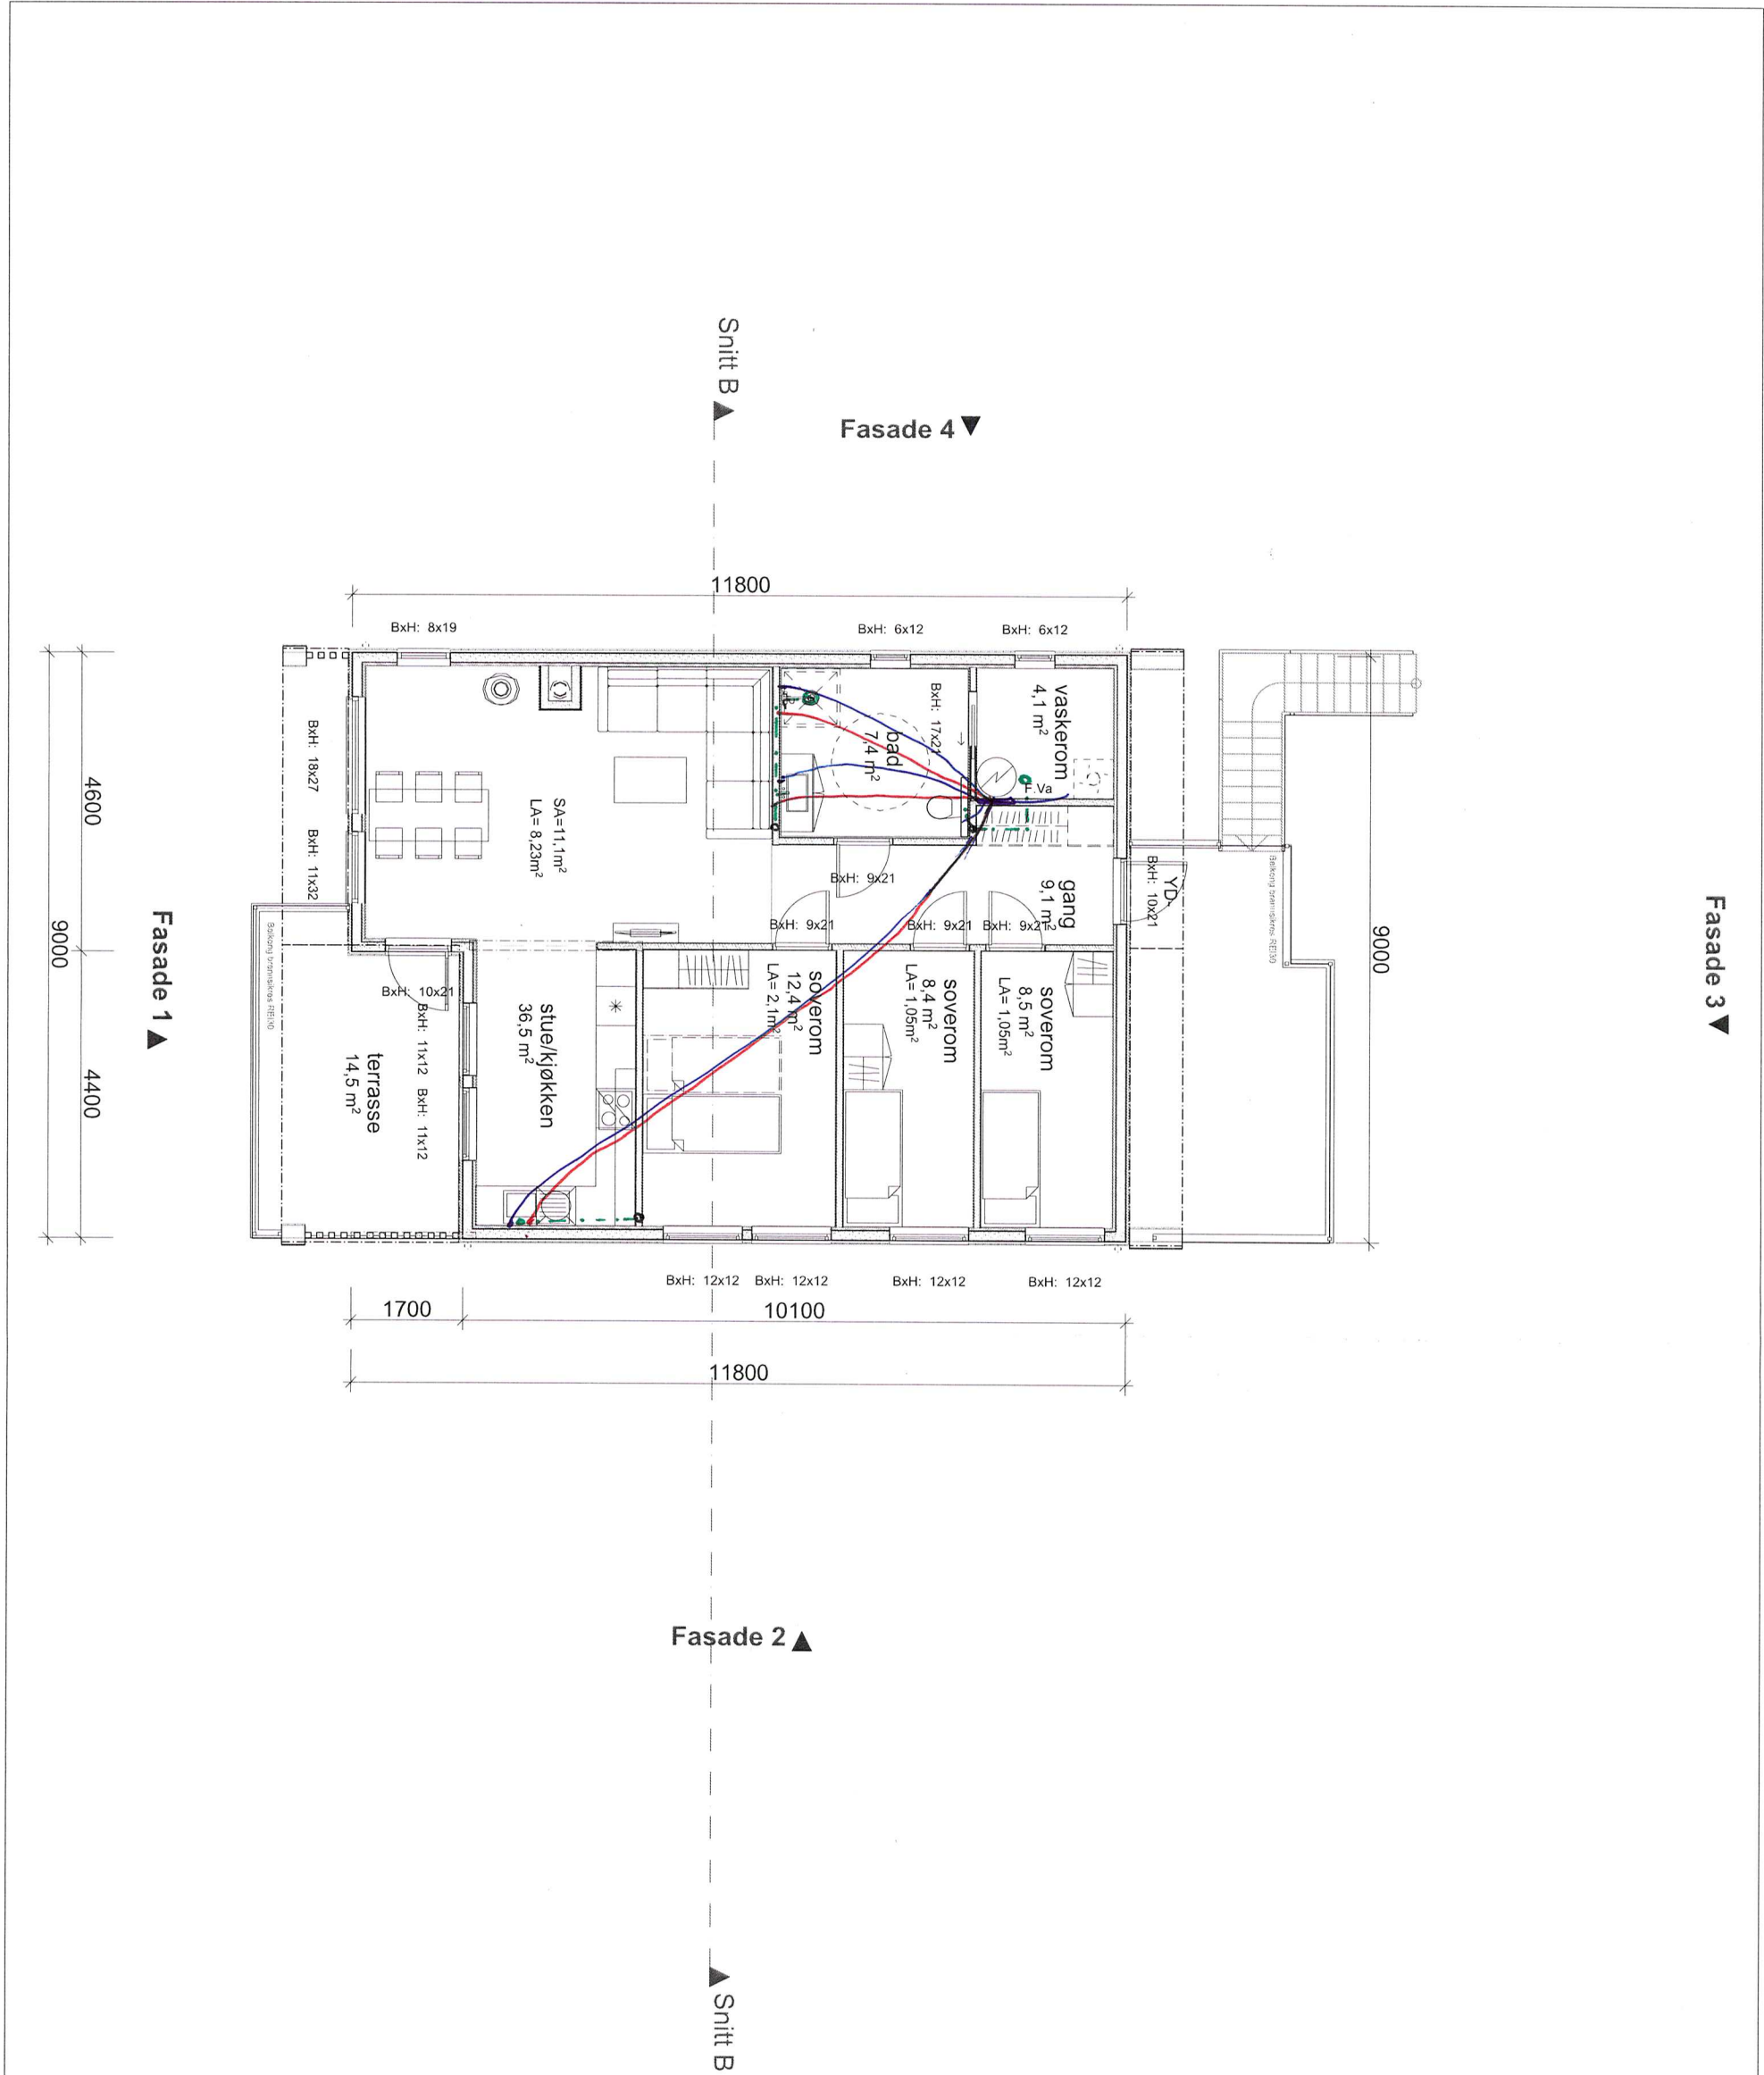

REV A 10.11.20 AR: Omtegning
REV B 12.11.20 DB: Vindu, dører, piper
REV C 18.11.20 AR: Vindu og trapp til 2.etg.

BYGGESØKNADSTEGNING			BYGGMANN®	
2. Etg				
Tiltakshaver: Seim Bygg AS Nesbrekka 28 Seim 5912	Tiltak: Nilshøyen tomt 1	Gnr./Bnr. -	MÅL: 1:100	Prosjektnr. 2007-20
Leverandør: Seim Bygg AS Nesbrekka 28 Seim 5912	ANSVARLIG PROSJEKTERENDE: Dakark AS	A3	DATO: 10.11.20	Org. nr: 976598407
			TEGNER: AR	
TEGNINGENE MÅ IKKE KOPIERES ELLER BENYTTES VED UTFØRELSE AV ARBEIDER UTEN MEDVIRKNING FRA DAKARK AS TEGNINGENE ER IKKE GYLDIG UTEN KVALITETSIKRINGSYSTEMET TIL DAKARK AS			www.byggmann.no	Tegningsnr. A21-05



GODKJENT FOR
ANSVARRETT
DIREKTORATET FOR BYGGKVALITET