


Rom for varig opphold må oppfylle krav satt til dagslys i TEK 17 §13-7 (2).
 Formel $A_0 > 0,07 \cdot A_{BRA} / L.T.$ Forutsatt $L.T. = 0,7$.

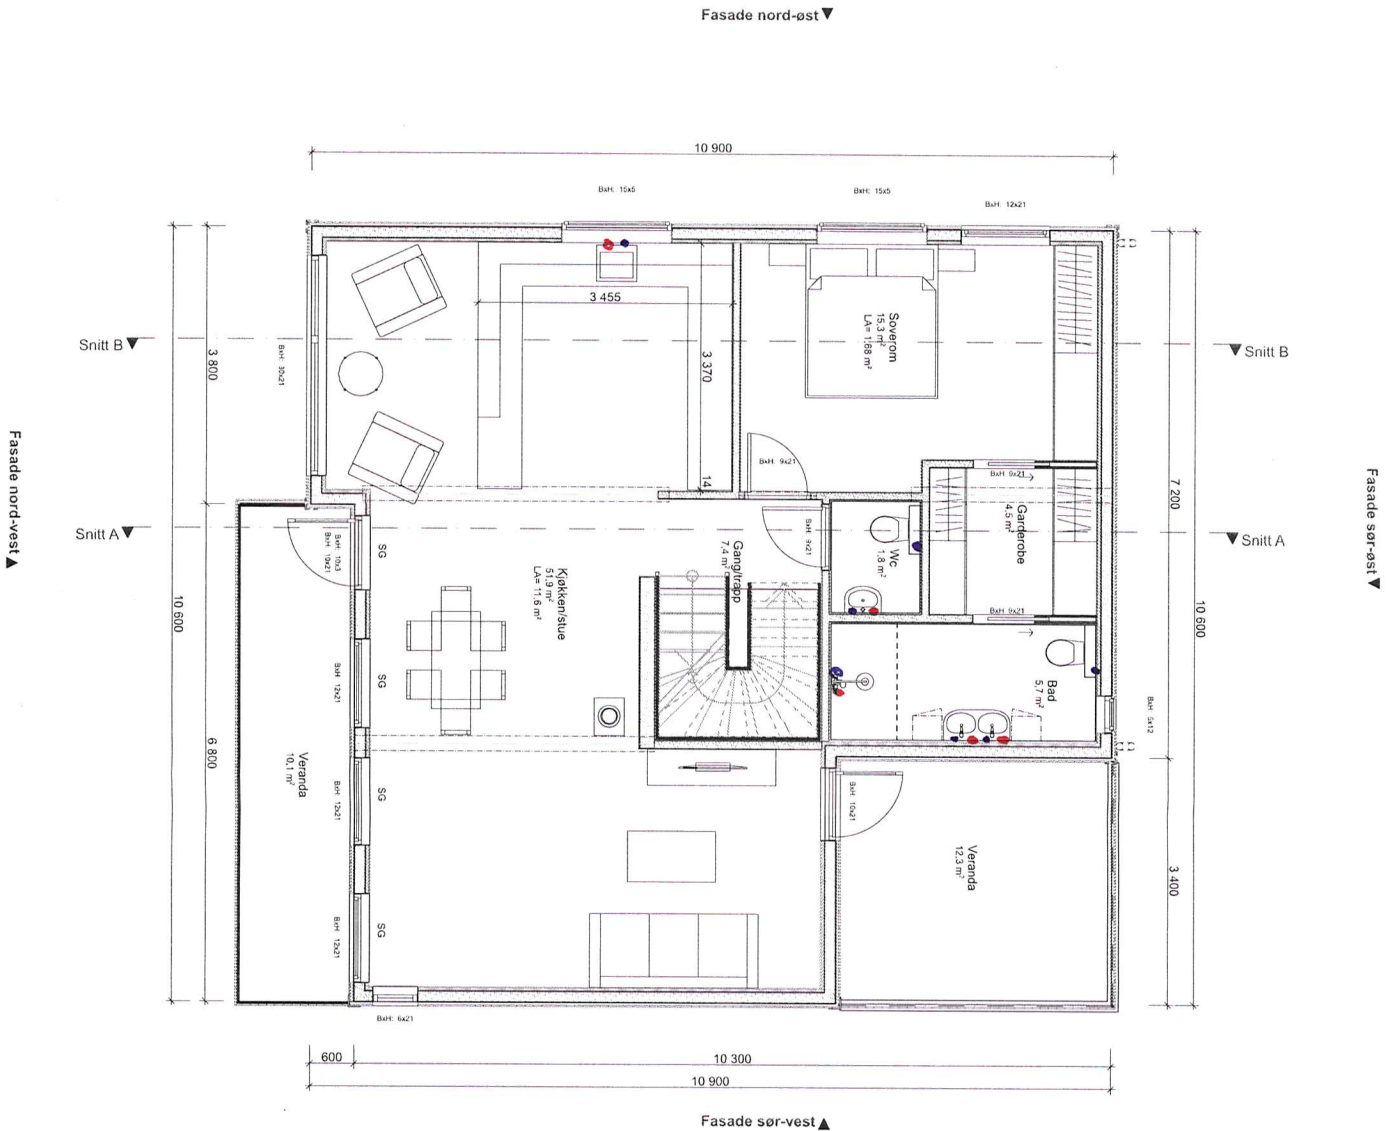

BYGGESØKNADSTEGNING
 2. Etg

Tiltakshaver:
 Lene og Roald Valle
 Skagevegen 29, Blomsterdalen 5258

Tiltak: 5912 Seim
 Gnr./Bnr. 172/203

Leverandør:
 Seim Bygg AS
 Nesbrekka 28, Seim 5912

ANSVARLIG PROSJEKTERENDE:
 Dakark AS

A3

TEGNINGENE MÅ IKKE KOPIERES ELLER BENYTTES VED UTFØRELSE AV ARBEIDER UTEN MEDVIRKNING FRA DAKARK AS
 TEGNINGENE ER IKKE GYLDIG UTEN KVALITETSIKRINGSYSTEMET TIL DAKARK AS

BYGGMANN®

MÅL:
 1:100

Prosjektnr.
 1152-20

DATO:
 21.10.20
 TEGNER:
 VRS


Org. nr.
 976598407

www.byggmann.no

Tegningsnr.
 A21-07



Rom for varig opphold må oppfylle krav satt til dagslys i TEK 17 §13-7 (2).
Formel $A_{\text{g}} > 0,07 \cdot A_{\text{BR}} / \text{LT}$. Forutsatt $\text{LT} = 0,7$.

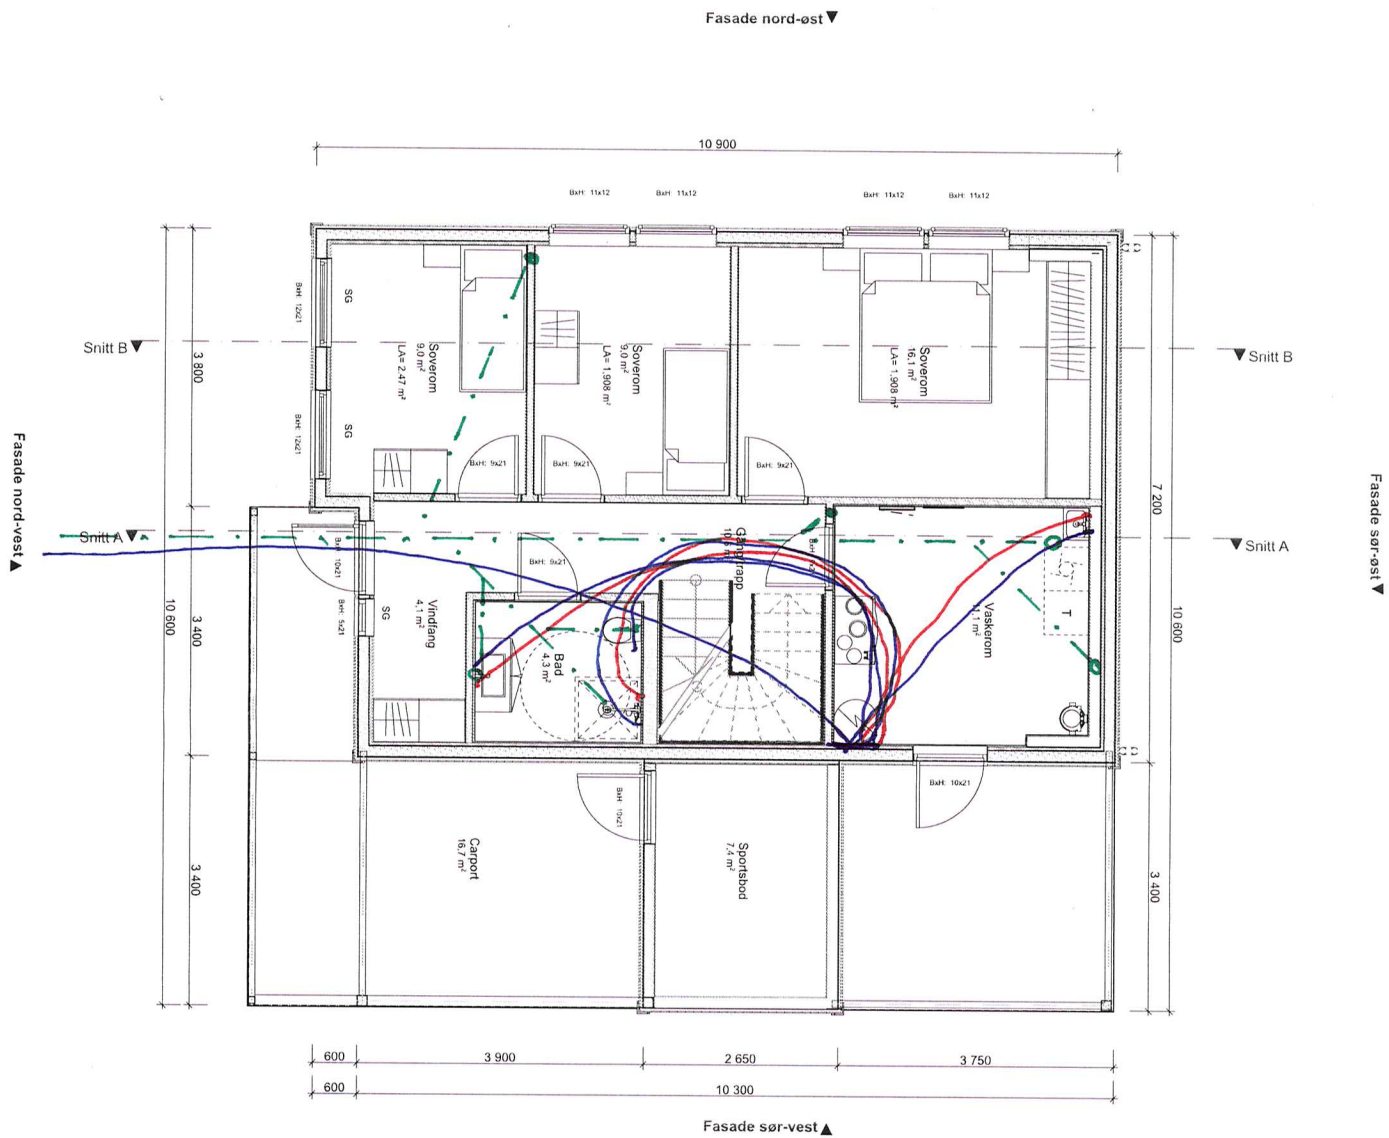

BYGGESØKNADSTEGNING
1. Etg

Tiltakshaver:
Lene og Roald Valle
Skagevegen 29, Blomsterdalen 5258

Tiltak:
5912 Seim

Gnr./Bnr.
172/203

Leverandør:
Seim Bygg AS
Nesbrekka 28, Seim 5912

ANSVARLIG PROSJEKTERENDE:
Dakark AS

A3

BYGGMANN®

MÅL:
1:100

Prosjektnr.
1152-20

DATO:
21.10.20

Org. nr:
976598407

TEGNER:
VRS

www.byggmann.no

Tegningsnr.
A21-06

TEGNINGENE MÅ IKKE KOPIERES ELLER BENYTTES VED UTFØRELSE AV ARBEID UTEEN MEDVIRKNING FRA DAKARK AS
TEGNINGENE ER IKKE GYLDIGE UTEN KVALITETSIKRINGSYSTEMET TIL DAKARK AS

