

SITUASJONSKART

Gnr/Brnr: 27/41
Adresse: Austre Heiane 27
Eigar/søkar: Berit Iren Midtun

Kvalitet : FKB-B

Gjeldande plan : Kommuneplan
Planformål : LNF

Vår referanse: PAS

Sign.




Målestokk: 1:500
Dato: 05.01.2017

MELAND
KOMMUNE



— Gjerde
- - - Usikker eigedomsgrense
- - - Målt eigedomsgrense

■ Bolighus
■ Andre bygg

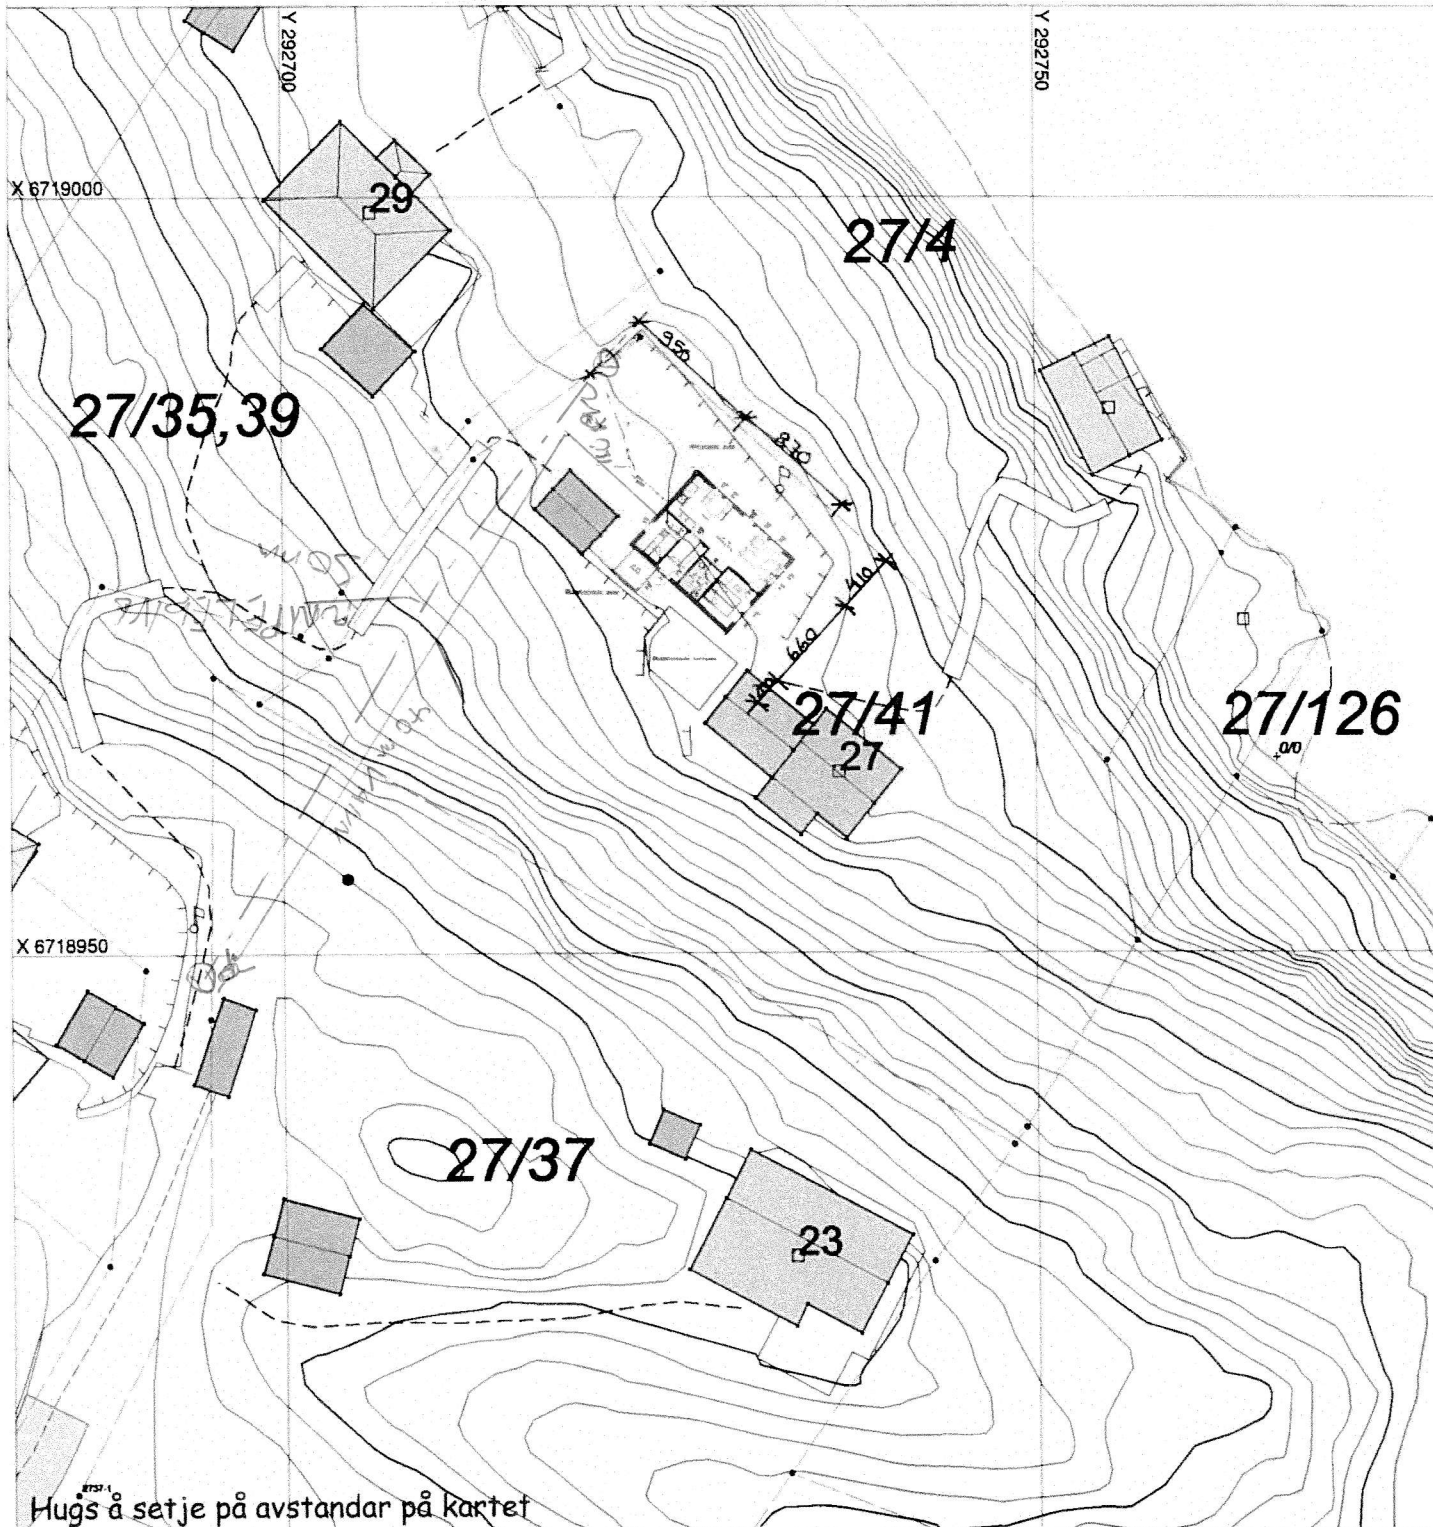

SITUASJONSPLAN

■ Tiltak

Underskrift Situasjonplan

Dato