


Fasade mot nordøst
1 : 100

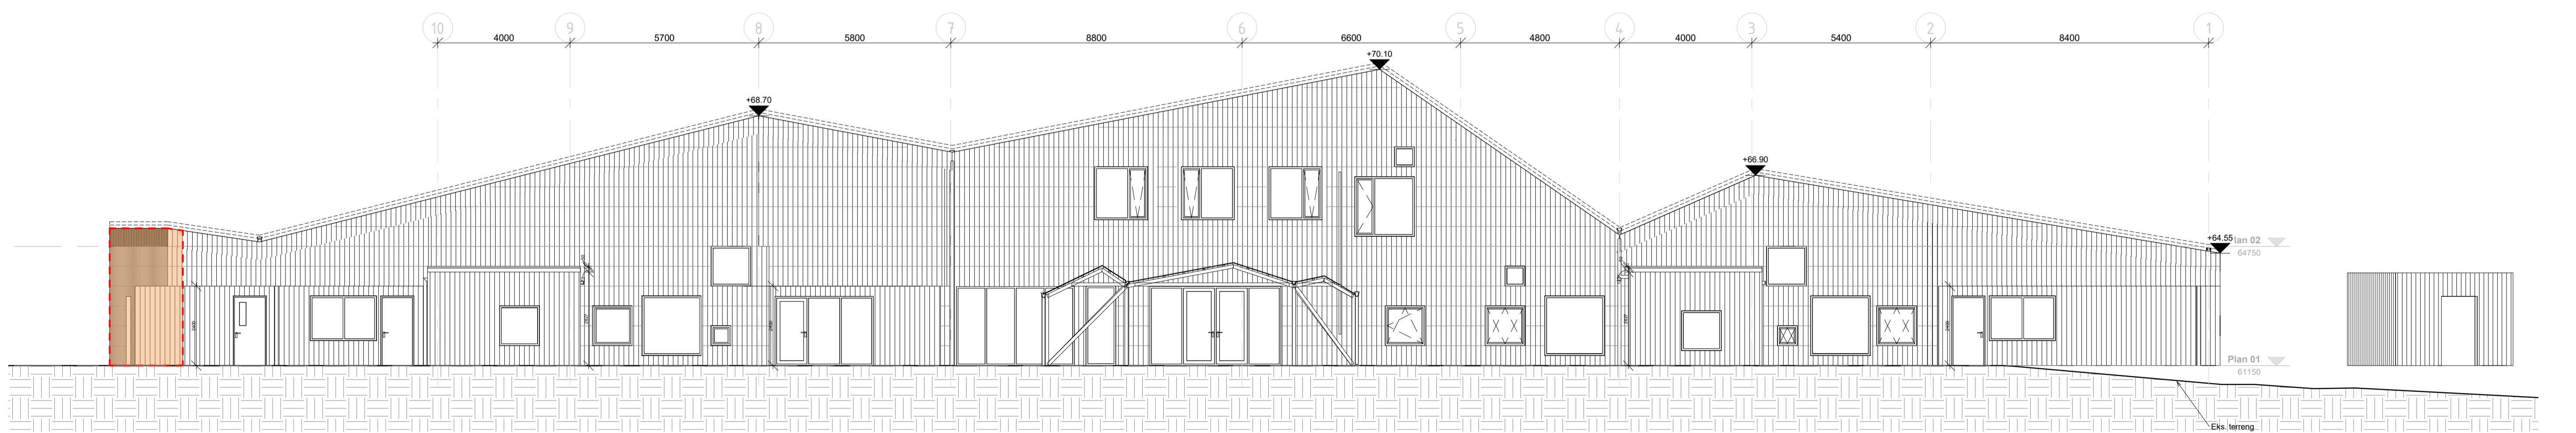

Fasade mot sørøst
1 : 100