



Alver kommune
Postboks 4
5906 FREKHAUG

Referanser:
Dykkar: e6def36f-97ed-4c79-905f-
bdf9dd1c4b4d
Vår: 21/612 - 21/6327

Saksbehandlar:
Linda Hammersvik Folkestad
linda.folkestad@alver.kommune.no

Dato:
28.01.2021



Uttale søknad om utvida bruk av avkjørsle frå KV53 gbnr 1/295 Flatøy

Tiltak: Utvida bruk av eksisterande avkjørsle
Byggestad: Hjelten – Gbnr 1/295
Tiltakshavar: Johan Kåre Stokka
Ansvarleg søkar: Villanger & Sønner AS

Saka gjeld søknad om utvida bruk av eksisterande avkjørsle frå kommunal veg for einebustad på GBNR 1/295.

Uttale – utvida bruk av eksisterande avkjørsle frå kommunal veg for einebustad:

Eigedom ligg i regulert område innanfor det som i reguleringsplan for Flatøy Vest er definert som bustadføremål. Bustaden skal ha tilkomst via privat veg Hjelten. Det søkast om utvida bruk av eksisterande avkjørsle frå kommunal veg.

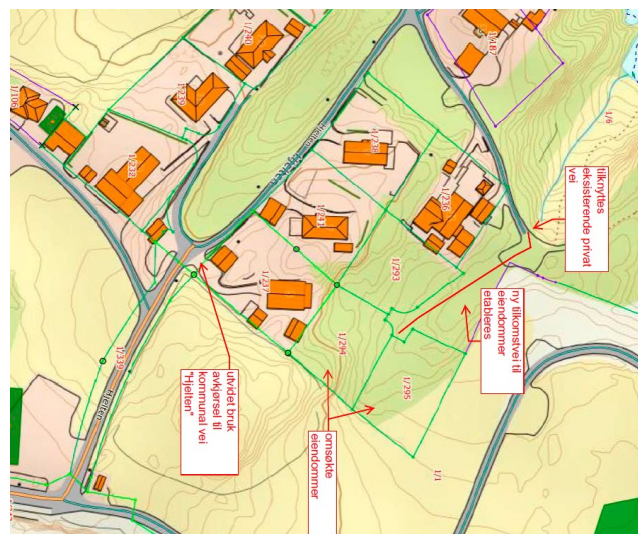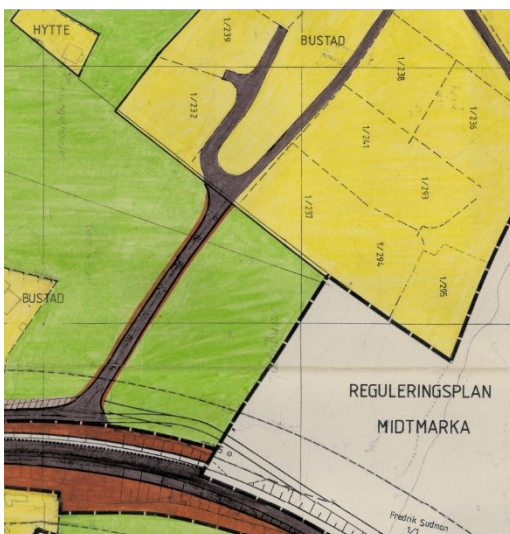

Alver kommune

Postboks 4, 5906 Frekhaug
Innbyggjarservice: +47 56 37 50
00

post@alver.kommune.no
www.alver.kommune.no

Kontonummer: 3207 29 30559
Organisasjonsnummer: 920 290 922



Samferdsel, veg-, vatn og avløp forvaltning vil gje utvida bruk av eksisterande avkjørsle på vilkår:

- Avkjørsle skal være opparbeida slik at den stettar tekniske krav som er fastsett av Vegdirektoratet i forskrift om «alminnelige regler om bygging og vedlikehold av avkjørsler fra offentlig veg», Veglova §§ 40-43, samt vegnormal N 100. Det vert blant anna sett krav til geometriske utforming, svingradius, sikt, drenering og at ein skal kunne snu kjøretøy på eigen grunn.

Avkjørsle frå privat veg:

Når det gjeld avkjørsle frå den private vegen og som ikkje er vist i reguleringsplan viser vi til avsnitt 1.6.11 i planføresegn for arealdelen av kommuneplan for Meland 2015-2026. Her er det fastsett at avkjørsler frå private veger skal tilfredsstillе dei same tekniske krav til utforming og frisikt som er sett for avkjørsler til offentlege vegar. Samferdsel, veg, vatn og avløp forvaltning anbefaler at det vert sett same krav til avkjørsler frå privat veg.

Med helsing

Alver kommune Samferdsel, veg-, vatn-
avløp-forvaltning

Arne Helgesen
Avdelingsleiar

Linda Hammersvik Folkestad
Ingeniør

Dette dokumentet er elektronisk godkjent og har difor ingen signatur.

Mottakarar:

Alver kommune

Postboks 4

5906

FREKHAUG