



Kai Henning Leira
Elvavegen 55
5918 FREKHAUG

Referanser:
Dykkar:
Vår: 21/750 - 21/8657


Saksbehandlar:
Anngunn Marie Gullbrå
anngunn.gullbra@alver.kommune.no

Dato:
08.02.2021

Melding om bygning eller tilbygg som er unntatt søknadsplikt - gbnr 323/614 Frekhaug

Kommunen har registrert ferdig oppsatt garasje i matrikkelen etter opplysningar i innsendt melding frå deg.

Garasjen er plassert ca i kart (fasadeliv) og bygningsopplysningane er registrert i bygningsdelen i matrikkelen. Det er oppgitt 33 m2 BRA, som er definert som innvendig areal. I tillegg er det estimert eit BYA (bebygd areal) på 36 m2.

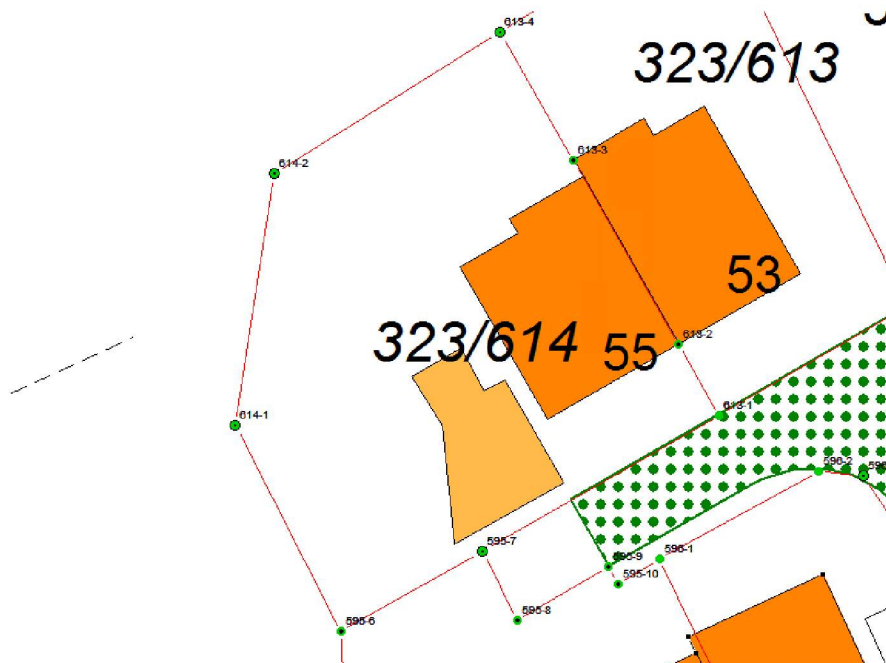

Ved denne registreringa av bygg/tilbygg utan søknadsplikt etter Pbl §20-5 i kart og matrikkel, er det ikkje vurdert om oppsett bygg/ tilbygg oppfyller vilkåra til fritak frå søknadsplikt.

Vedlagt er matrikkelrapport som viser kva opplysningar som er registrert om bygget/tilbygget.

Med vennleg helsing
Alver kommune, Kart og oppmåling

Anngunn Marie Gullbrå
avdelingsingeniør

Dette dokumentet er elektronisk godkjent og har difor ingen signatur.

Vedlegg:

323-614-garasje

Mottakarar:

Agnethe Hylseng Bø
Kai Henning Leira

Elvavegen 55
Elvavegen 55

5918 FREKHAUG
5918 FREKHAUG