




Roadal Straiwney, Sjodrekka 1, 5739 Sletha.

Sletha kai og fritid

Utv. V. SPV - ledninger
08.02.2021

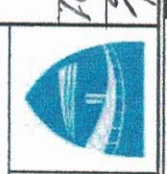

Alver kommune
VVA Avdeling

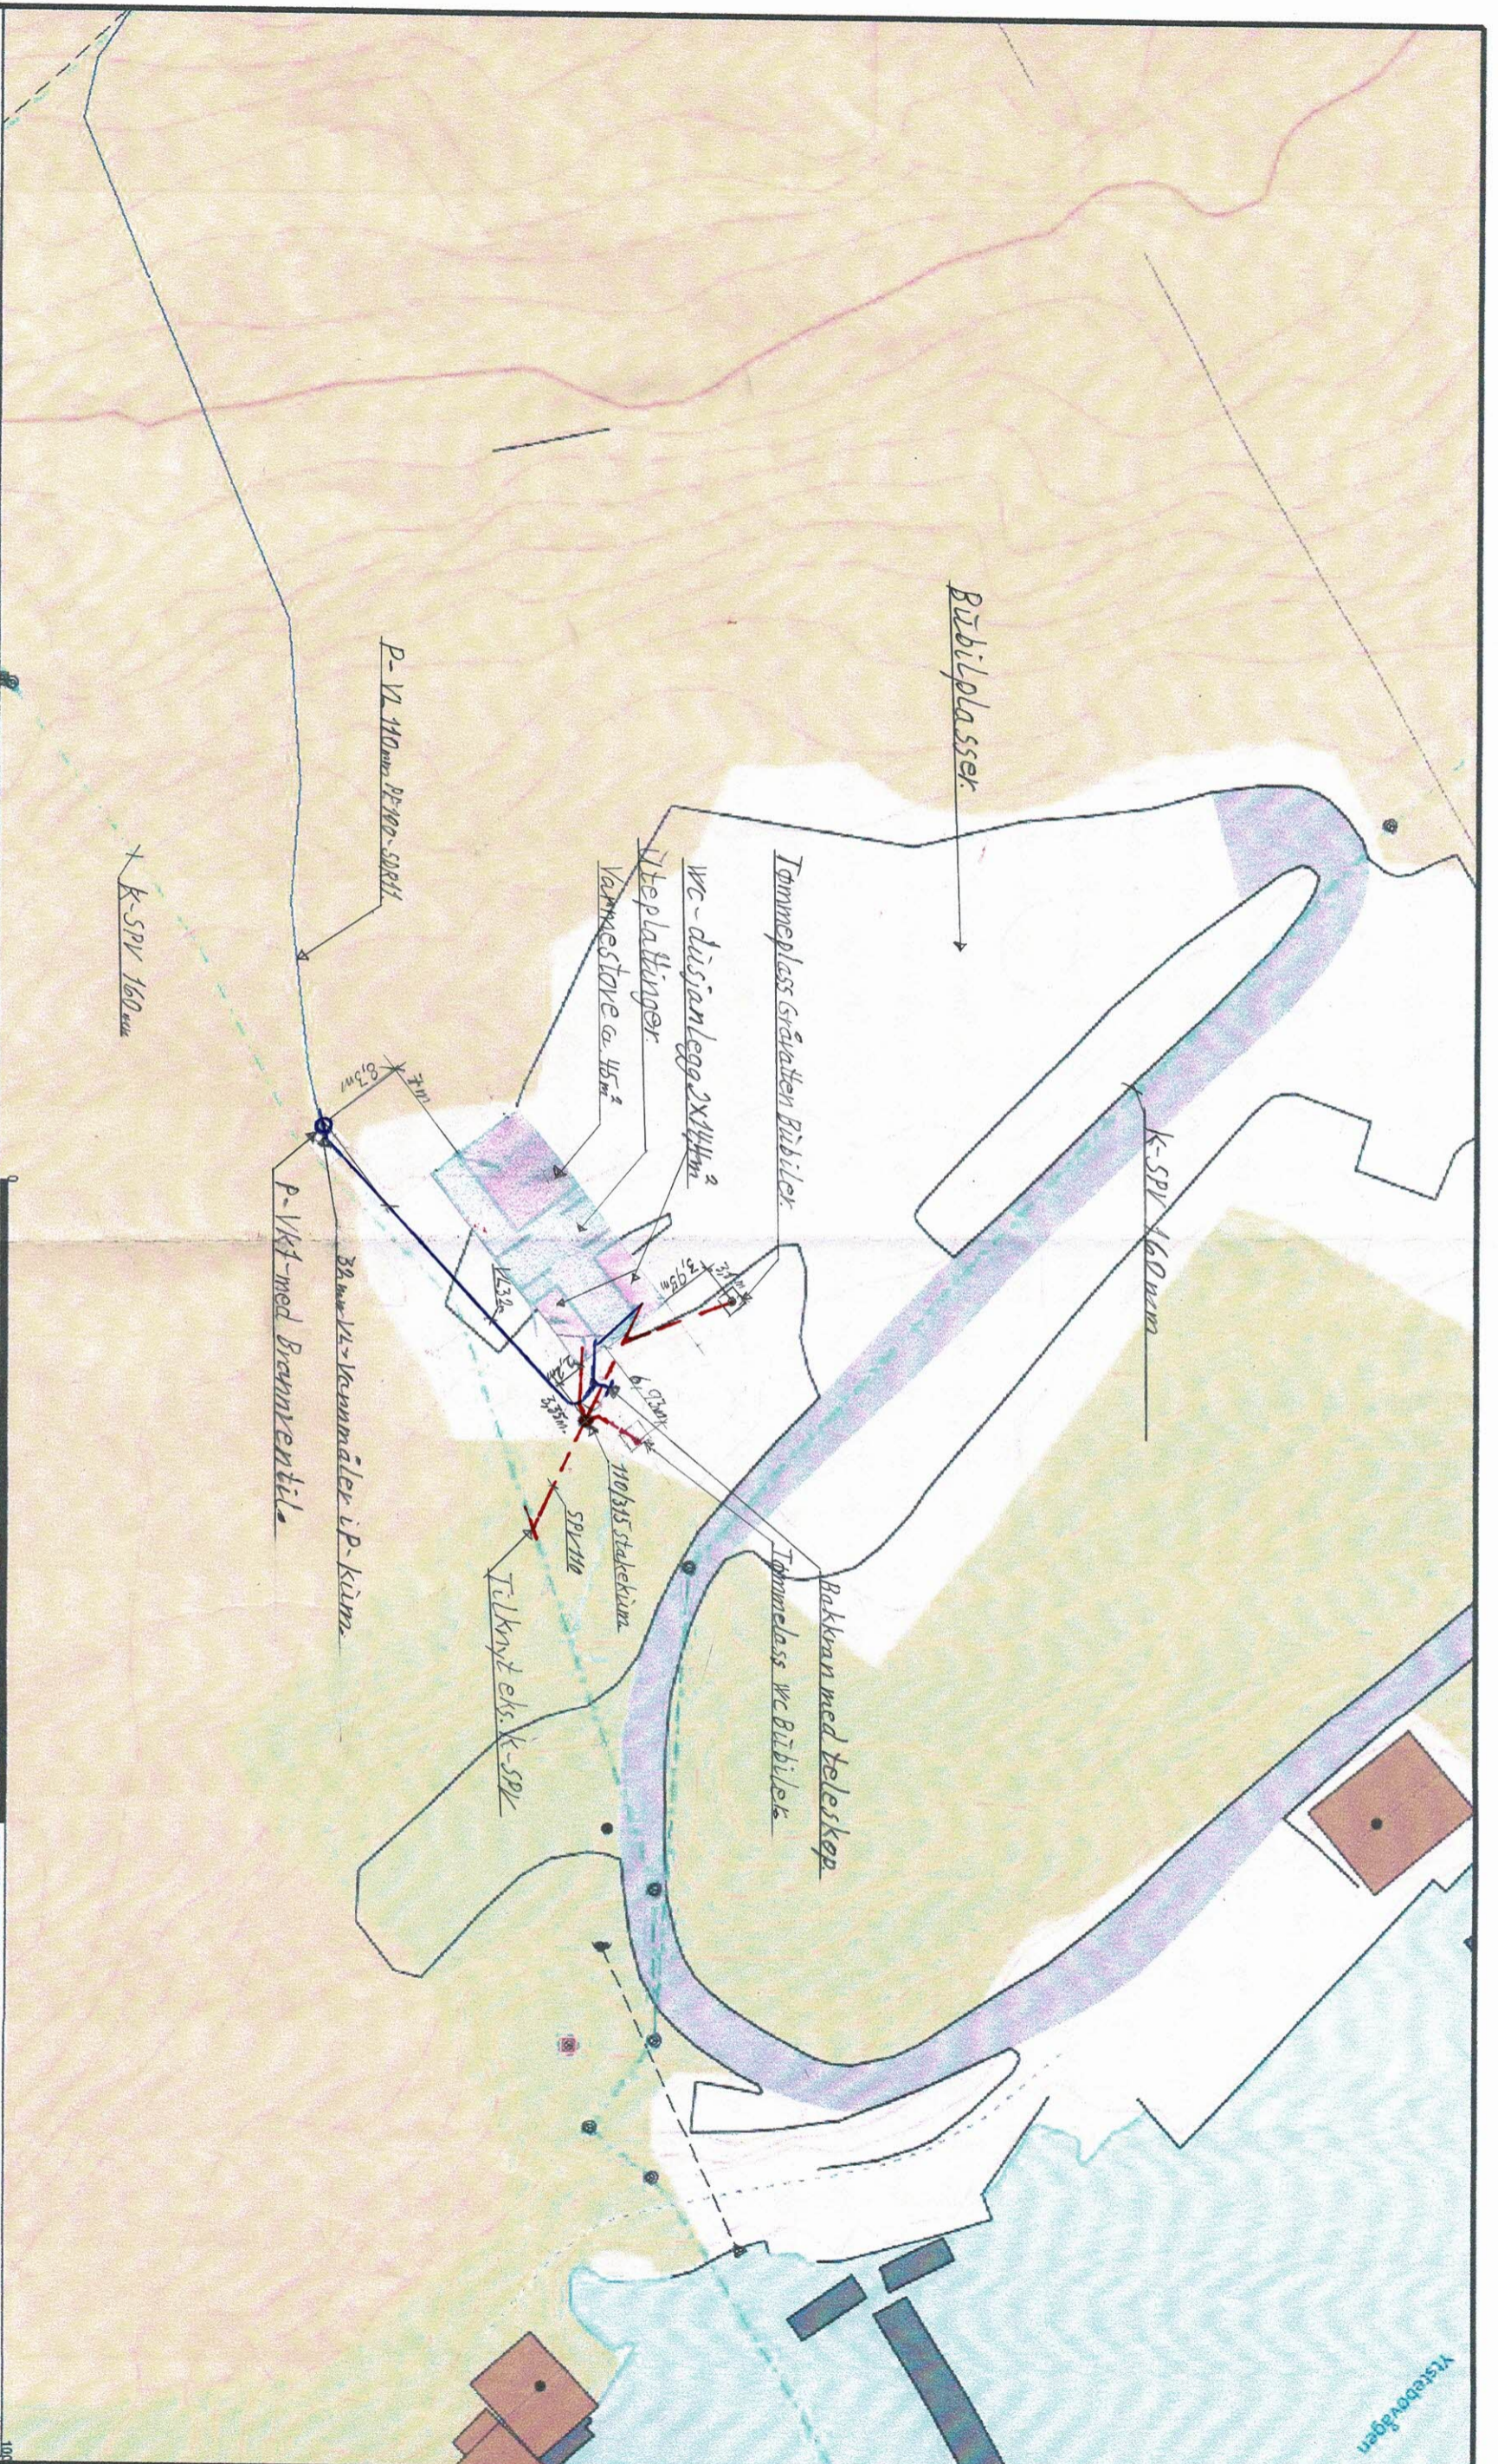

