

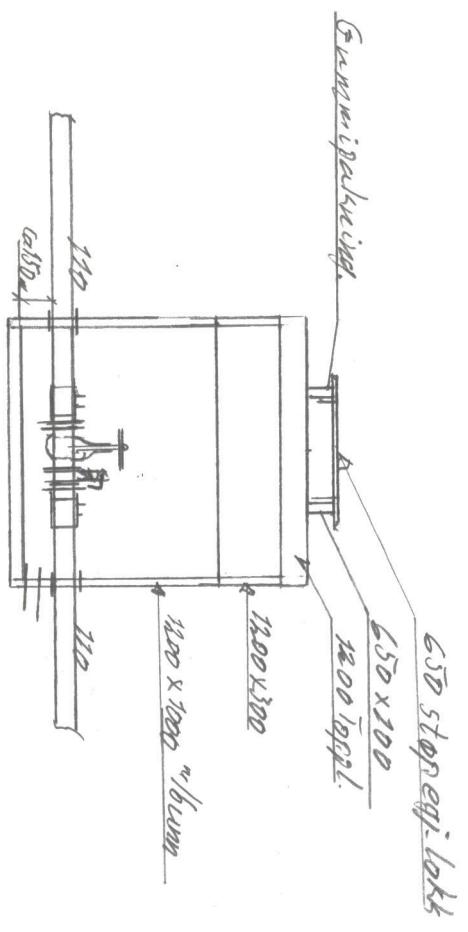
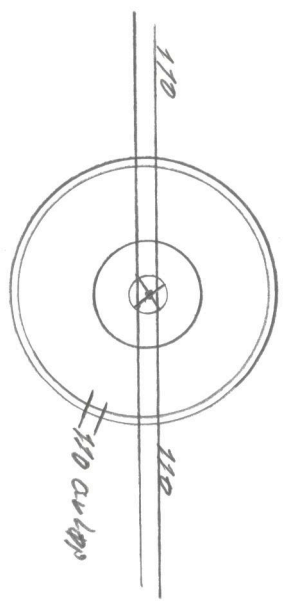


VK-1 Ø-1200

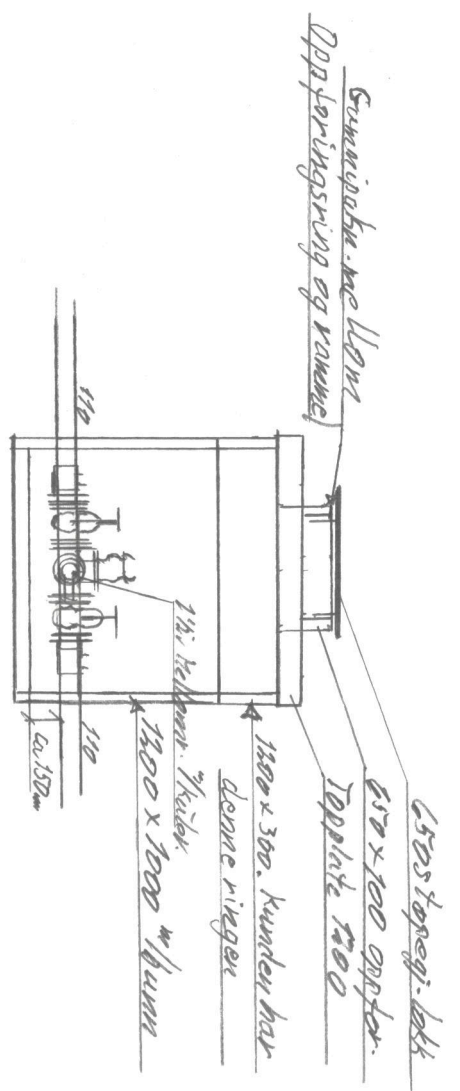

650 stoppegi-løkk

VK-2 Ø-1200

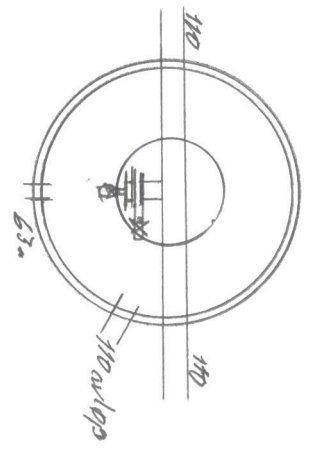

650 stoppegi-løkk

V. Kummer Sletta kai og Fritid - ca 198 - Bar. 4-6  
Støbrekka 1, 5939 Sletta



**LINDÅS RØR & SANITÆR AS**  

13/5-14

*A.N.*