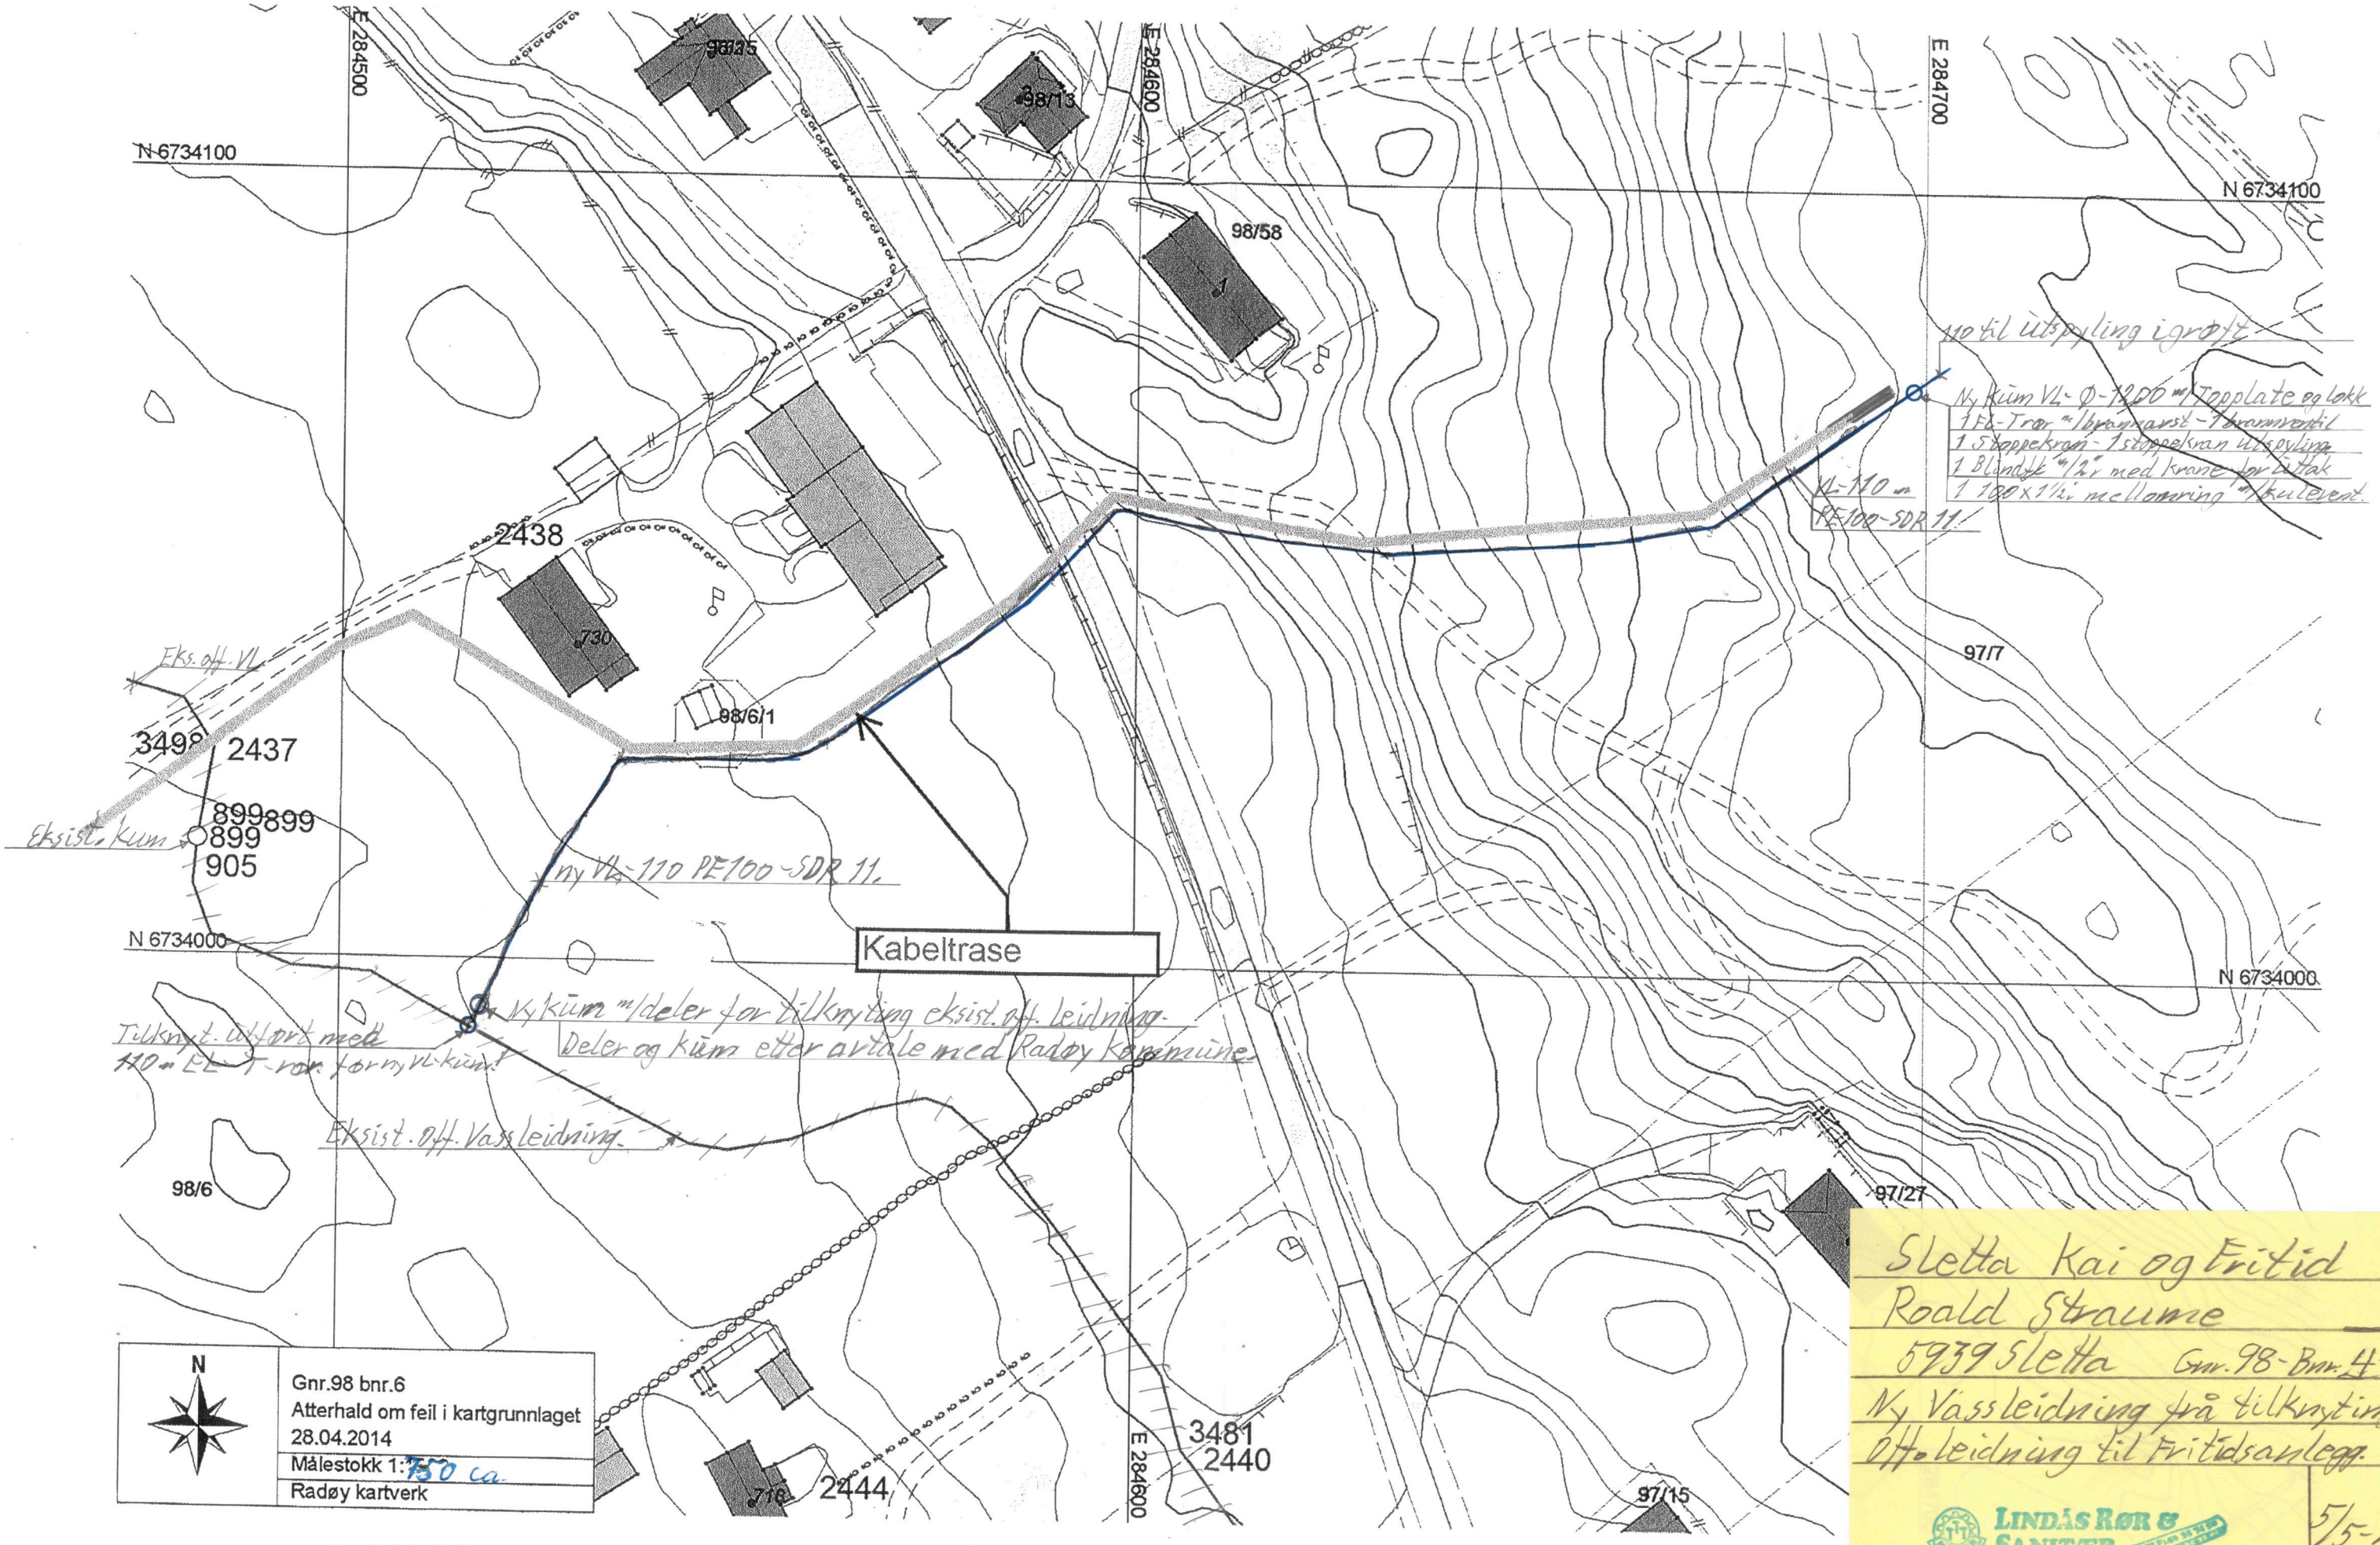

Sletta Kai og Fritid
Roald Straume
5939 Sletta Gnr. 98-Bnr. 4-6
Ny Vassleidning frå tilknyting
Off. leidning til Fritidsanlegg.

LINDÅS RØR & SANITÆR
www.lindas-ror.no

5/5-14