

Kartvedlegg til protokoll for oppmålingsforretning

Alver Kommune

N

Eigedom
322/16, 322/111

Saks nr
2021261


Oppdragsnr

Rekvirent
Furefjellet Invest As

Forretningsdato
29/1/2021

Landmålar
Kjell Rune Standal

Målestokk 1:500

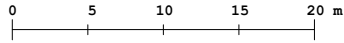

Beskriving/avtaler:

