

Oversiktskart for 322 / 274

Målestokk 1:1 000
EUREF89 UTM Sone 32

6714650

6714600

6714550



40m


292250

292300

292350

292400

292450

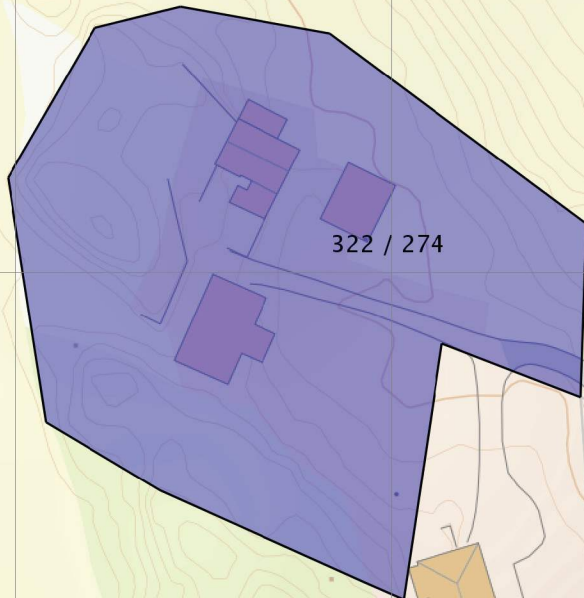

322 / 274

Mjåvæitsto

Mjåvæitsto


Mjåvæitsto

Mjåvæitsto

Teig 1 (Hovedteig)

322 / 274

Målestokk 1:500
EUREF89 UTM Sone 32

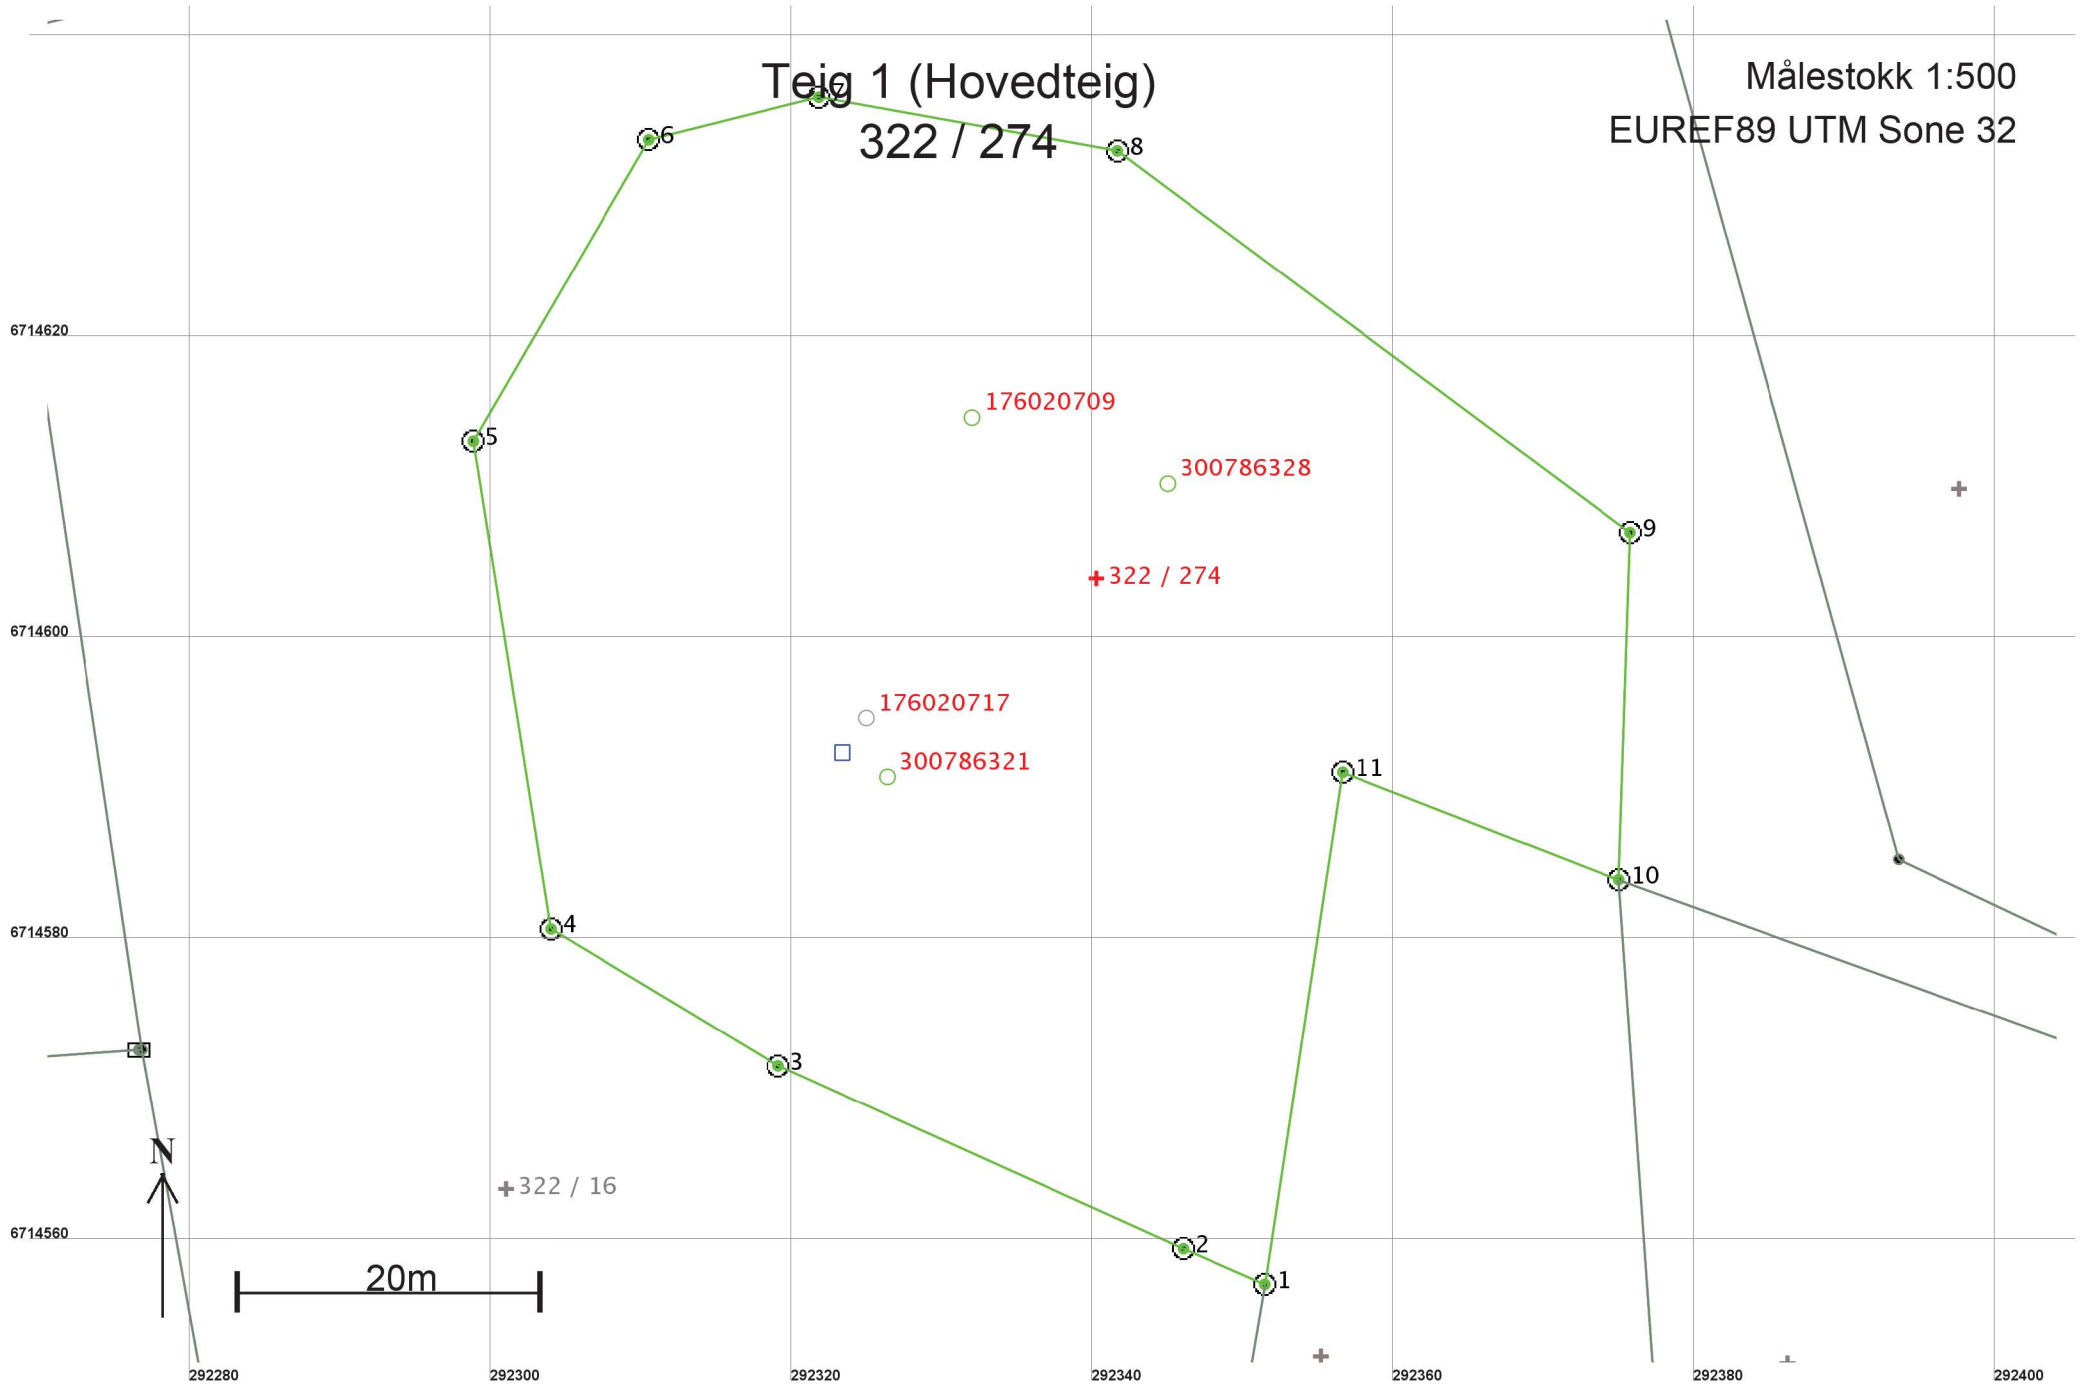

Areal og koordinater

Areal: 3 900,8

Arealmerknad:

Representasjonspunkt: Koordinatsystem: EUREF89 UTM Sone 32

Nord: 6714604 Øst: 292340

Grensepunkt / Grenselinje

Ytre avgrensing

| Løpenr | Nord | Øst | Grensemerke nedsatt i / Lengde | Grensepunkttype / Hjelpelinjetype | Målemetode | Nøyaktighet | Radius |
|--------|------------|-----------|--------------------------------|---|---|-------------|--------|
| 1 | 6714557,44 | 292351,45 | 5,91 | Fjell Offentlig godkjent grensemerke Ikke hjelpelinje | 96 GPS kinematisk (Real time kinematic) | 10 | |
| 2 | 6714559,80 | 292346,03 | 29,52 | Fjell Offentlig godkjent grensemerke Ikke hjelpelinje | 96 GPS kinematisk (Real time kinematic) | 10 | |
| 3 | 6714571,93 | 292319,13 | 17,62 | Fjell Offentlig godkjent grensemerke Ikke hjelpelinje | 96 GPS kinematisk (Real time kinematic) | 10 | |
| 4 | 6714581,02 | 292304,03 | 32,81 | Jordfast stein Offentlig godkjent grensemerke Ikke hjelpelinje | 96 GPS kinematisk (Real time kinematic) | 10 | |
| 5 | 6714613,43 | 292298,89 | 23,12 | Fjell Offentlig godkjent grensemerke Ikke hjelpelinje | 96 GPS kinematisk (Real time kinematic) | 10 | |
| 6 | 6714633,41 | 292310,53 | 11,64 | Jordfast stein Offentlig godkjent grensemerke Ikke hjelpelinje | 96 GPS kinematisk (Real time kinematic) | 10 | |
| 7 | 6714636,22 | 292321,83 | 20,14 | Fjell Offentlig godkjent grensemerke Ikke hjelpelinje | 96 GPS kinematisk (Real time kinematic) | 10 | |
| 8 | 6714632,67 | 292341,65 | 42,46 | Fjell Offentlig godkjent grensemerke Ikke hjelpelinje | 96 GPS kinematisk (Real time kinematic) | 10 | |
| 9 | 6714607,34 | 292375,73 | 23,08 | Fjell Offentlig godkjent grensemerke Ikke hjelpelinje | 96 GPS kinematisk (Real time kinematic) | 10 | |
| 10 | 6714584,27 | 292374,98 | 19,71 | Annen terrengdetalj Offentlig godkjent grensemerke Ikke hjelpelinje | 96 GPS kinematisk (Real time kinematic) | 10 | |
| 11 | 6714591,42 | 292356,61 | 34,37 | Annen terrengdetalj Offentlig godkjent grensemerke Ikke hjelpelinje | 96 GPS kinematisk (Real time kinematic) | 10 | |