

# Kartvedlegg til protokoll for oppmålingsforretning

Alver Kommune

N

Eigedom  
322/16, 322/111

Saks nr  
2021261


Oppdragnr

Rekvirent  
Furefjellet Invest As

Forretningsdato  
29/1/2021

Landmålar  
Kjell Rune Standal

Målestokk 1:500

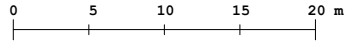

Beskriving/avtalar:

