



Hei Ingrid.  
 Takk for e-post  
 Har prøvd å tegne  
 etter beste evne  
 med K. Skar

Innvendige mål er  
 7,50 m }  
 2,70 m } 20,25 m<sup>2</sup>



<ul style="list-style-type: none"> <li> Målte Grenser</li> <li> Registrerte Grenser</li> <li> Udefinert grense</li> <li> Terrengmålte grense</li> <li> Konstruert grensepunkt</li> <li> Bolig</li> <li> Bustad m/leilighet</li> <li> Våningshus</li> <li> Større bustader</li> <li> Hytte/feriehus</li> <li> Garasje/uthus</li> <li> Industri/lager</li> <li> Andre bygg</li> </ul>	 <p><b>Lindås kommune</b> Byggesak</p>	<p>Dato: 2021.02.08                  Sign: liin</p>	<p style="text-align: center;">N</p>  <p>Målestokk 1:500</p>
<p>Beliggenhet og høyder må oppfattes som orienterende.                  Koordinatsystem: UTM(EUREF89) - SONE 32 (EPSG:32632)                  Høydesystem: (EPSG:)</p>			

# SITUASJONSKART

ALVER  
KOMMUNE



Gnr/Bnr: Gnr 134 bnr 270  
Adresse:  
Eigar/søkar:



Målestokk: 1:500  
Dato: 24.08.2020


Kvalitet : FKB-B

Gjeldande plan :  
Planformål :

Vår referanse: HOK

- |  |                        |  |            |
|--|------------------------|--|------------|
|  | Gjerde                 |  | Bolighus   |
|  | Usikker eigedomsgrænse |  | Andre bygg |
|  | Målt eigedomsgrænse    |  |            |

Sign. ....

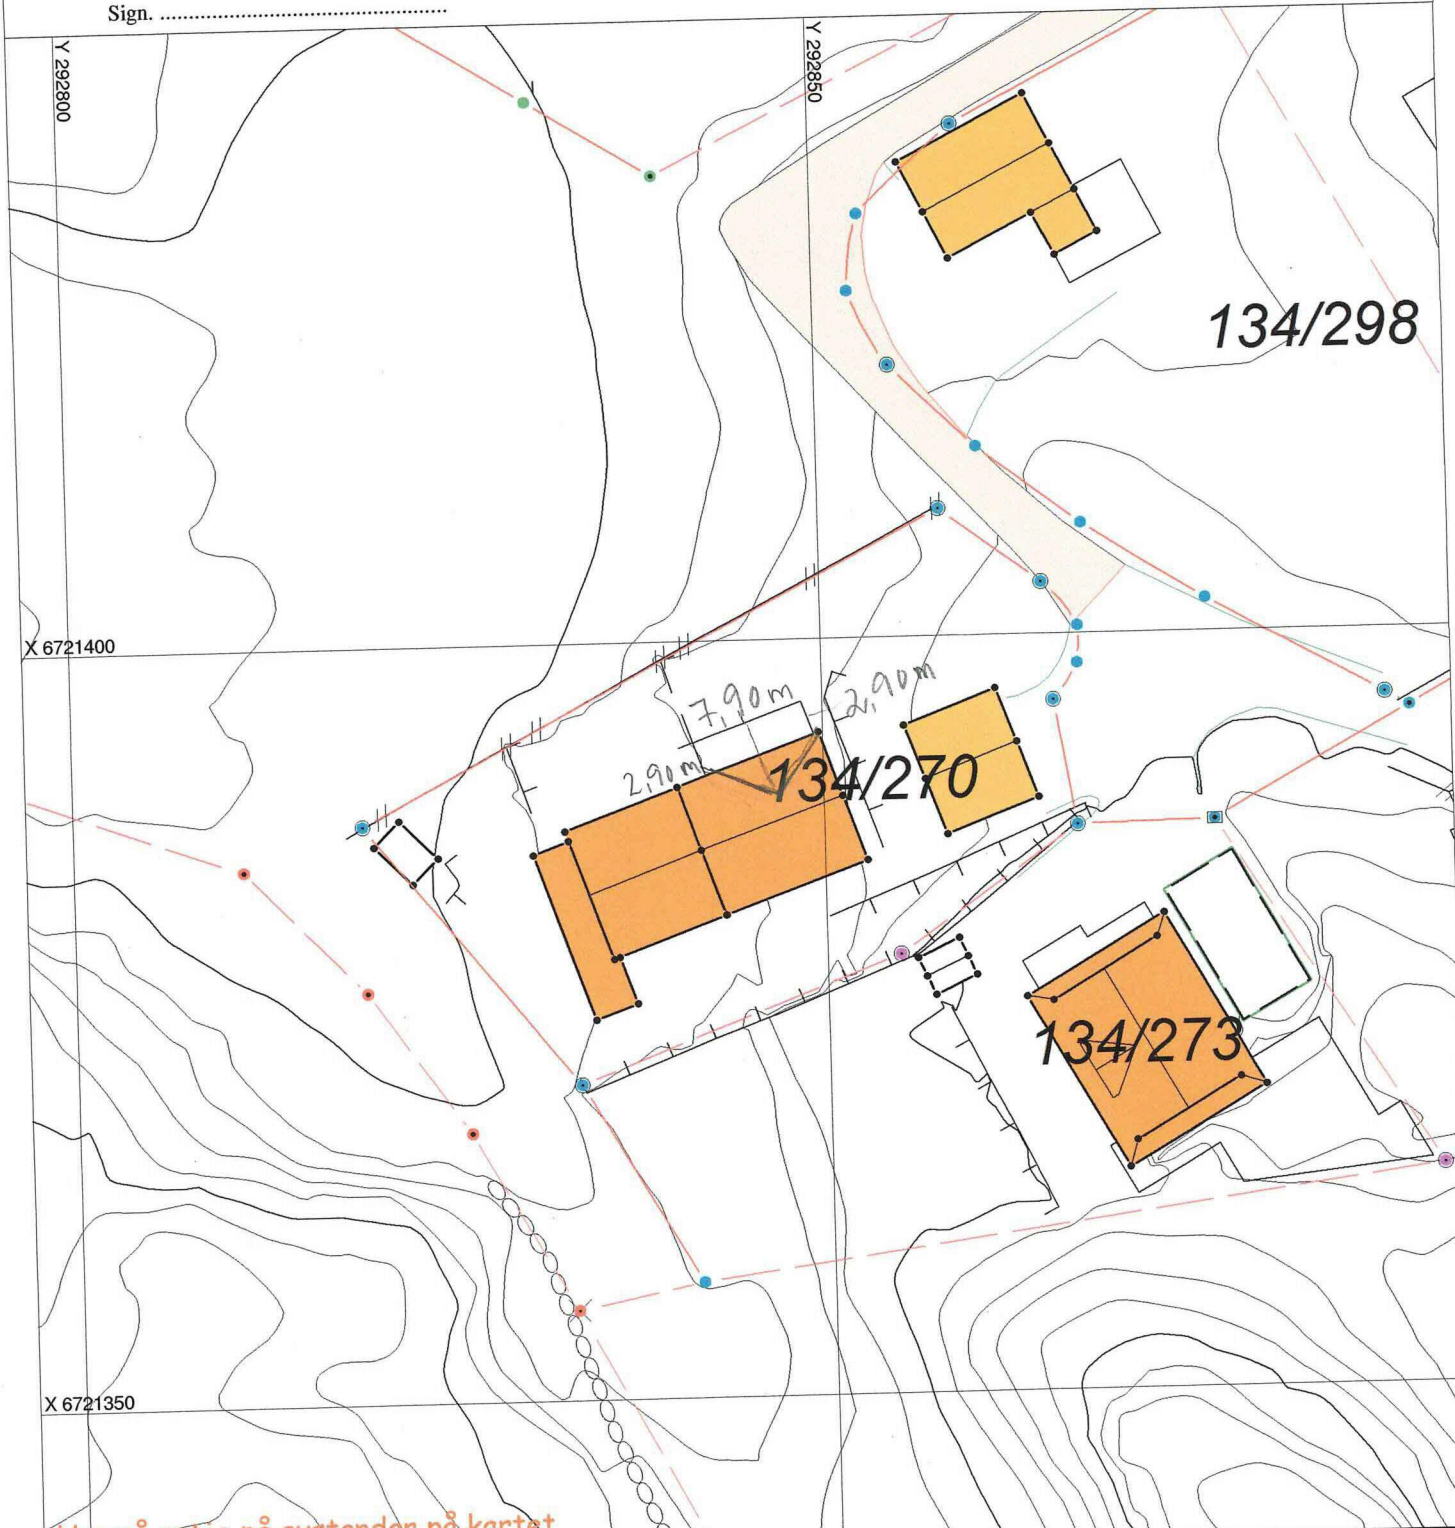

Hugs å setje på avstandar på kartet

## SITUASJONSPLAN



Tiltak

Underskrift Situasjonsplan

Dato