

SITUASJONSKART

Gnr/Bnr: 137/19
Adresse:
Eigar/søkar: Lars Øyvind Hillestad



Kvalitet :

Målestokk: 1:500
Dato: 11.02.2021




Gjeldande plan : Reg.plan Alver Næringsområde
Planformål : Næring
Vår referanse: Ieiho

// — Gjerde
- - - Usikker eigedomsgrænse
—— Målt eigedomsgrænse

 Bolighus
 Andre bygg

Sign.

X 6720150

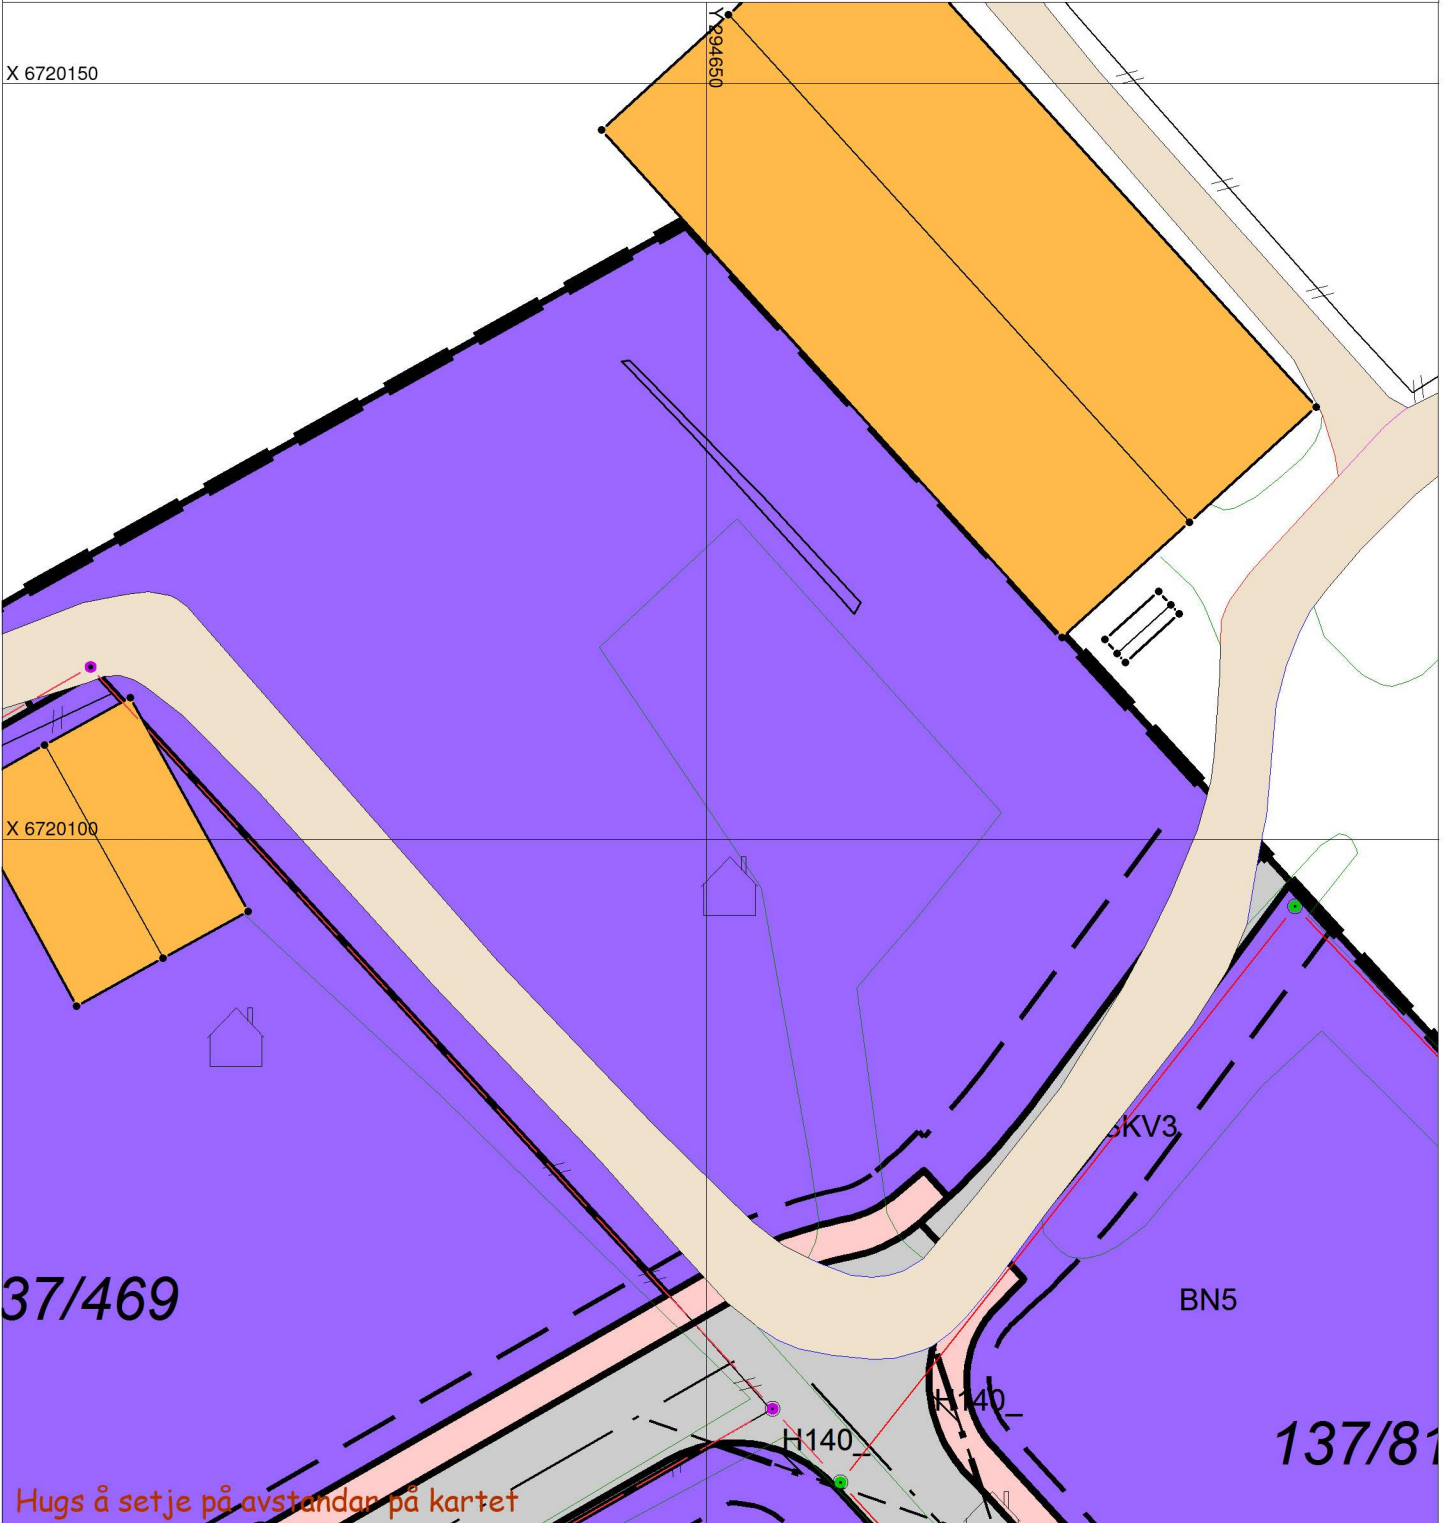

SITUASJONSPLAN

 Tiltak

Underskrift Situasjonsplan

Dato