

REF. PLAN FOR VEGKRYSS I KNARVIK HAGELUND BRG-GJERVIK/ FERGEKAI = ISDALSTØ

**LINDÅS TOMTELAG A/L V/N.B.L. A/L, BERGEN**  
**REVISJON AV**  
**REGULERINGSPLAN FOR KNARVIK**  
**I LINDÅS, BYGGEFELT H**

**UTARBEID AV VIAK A/S**  
**BERGEN, 10. 8. 77.**  
 REVIDERT 28.10.-77 213,79 K.B.  
 21.5.-78 134,79 K.B.  
 18.2.-79 3.579 K.B.

**68. 1306-1**  
 SAKSHANDS-/TEIKNAR  
 Kell Semmen

TEIKNFORKLARING: 30-1-80 K.B.  
 2-0-3-80 K.B.  
 3-7-80 K.B.


REGULERINGSFORMÅL BL § 25

- BYGGJEOMRÅDE**
- BUSTADER
- BUSTADER
- GARASJAR
- FØRRETNINGAR, KONTØR
- INDUSTRI / SERVICE
- OFFENTLEGE BYGG
- ALMENNUTTIGE BYGG
- LANDBRUKSOMRÅDE**
- JORDBRUK, SKOGBRUK
- TRAFIKKOMRÅDE**
- KØYREVEG OFFENTLEG
- GANGVEG OFFENTLEG
- FRIOMRÅDE**
- PARK, ANLEGG, TURVEG
- FAREOMRÅDE**
- SPELALOMRÅDE**

- FELLESOMRÅDE BL § 26**
- FELLES KØYREVEG / PARKERING
- FELLES FRAMKØYRINGSVEG
- FELLES GANGVEG
- FELLES AREAL, OPPGJEVE FORMÅL

MAX. UTNYTTELSE 0,25

- PLANSYMBOL**
- PLANENS AVGRENSING
- GRENSE FOR REGULERINGSFORM
- BYGGJEGRENSE
- TOMTEGRENSE - REGULERT
- TOMTEGRENSE EKSISTERANDE
- FRISIKTLINJA
- SENTERLINJA I REGULERT VEG
- OMRISS AV PLANLAGTE BYGG
- OMRISS AV EKSISTERANDE BYGG SOM SKAL VERA MED I PLANEN
- OMRISS AV BYGG SOM EHN-FØRESET VERT RIVE FØR-DET KAN BYGGJAST NYE
- VATN

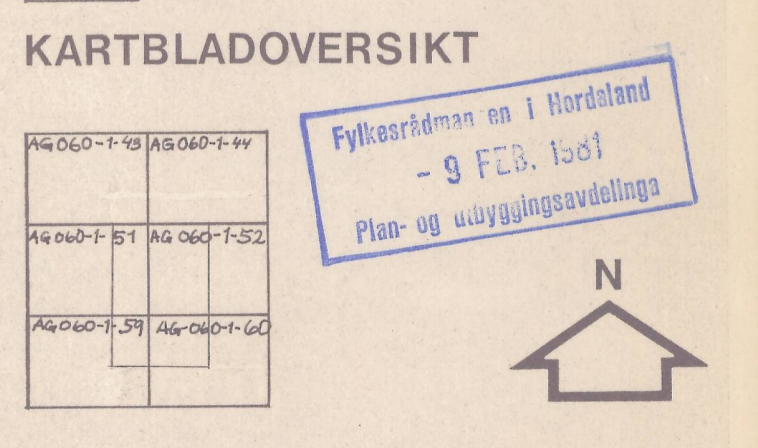

MÅL 1:1000  
 10 0m 50m

**SAKSFØREHAVING**  
 BYGNINGSRÅDETS VEDTAK  
 UTLEGGING  
 KOMMUNESTYRETS VEDTAK  
 STADFESTA AV