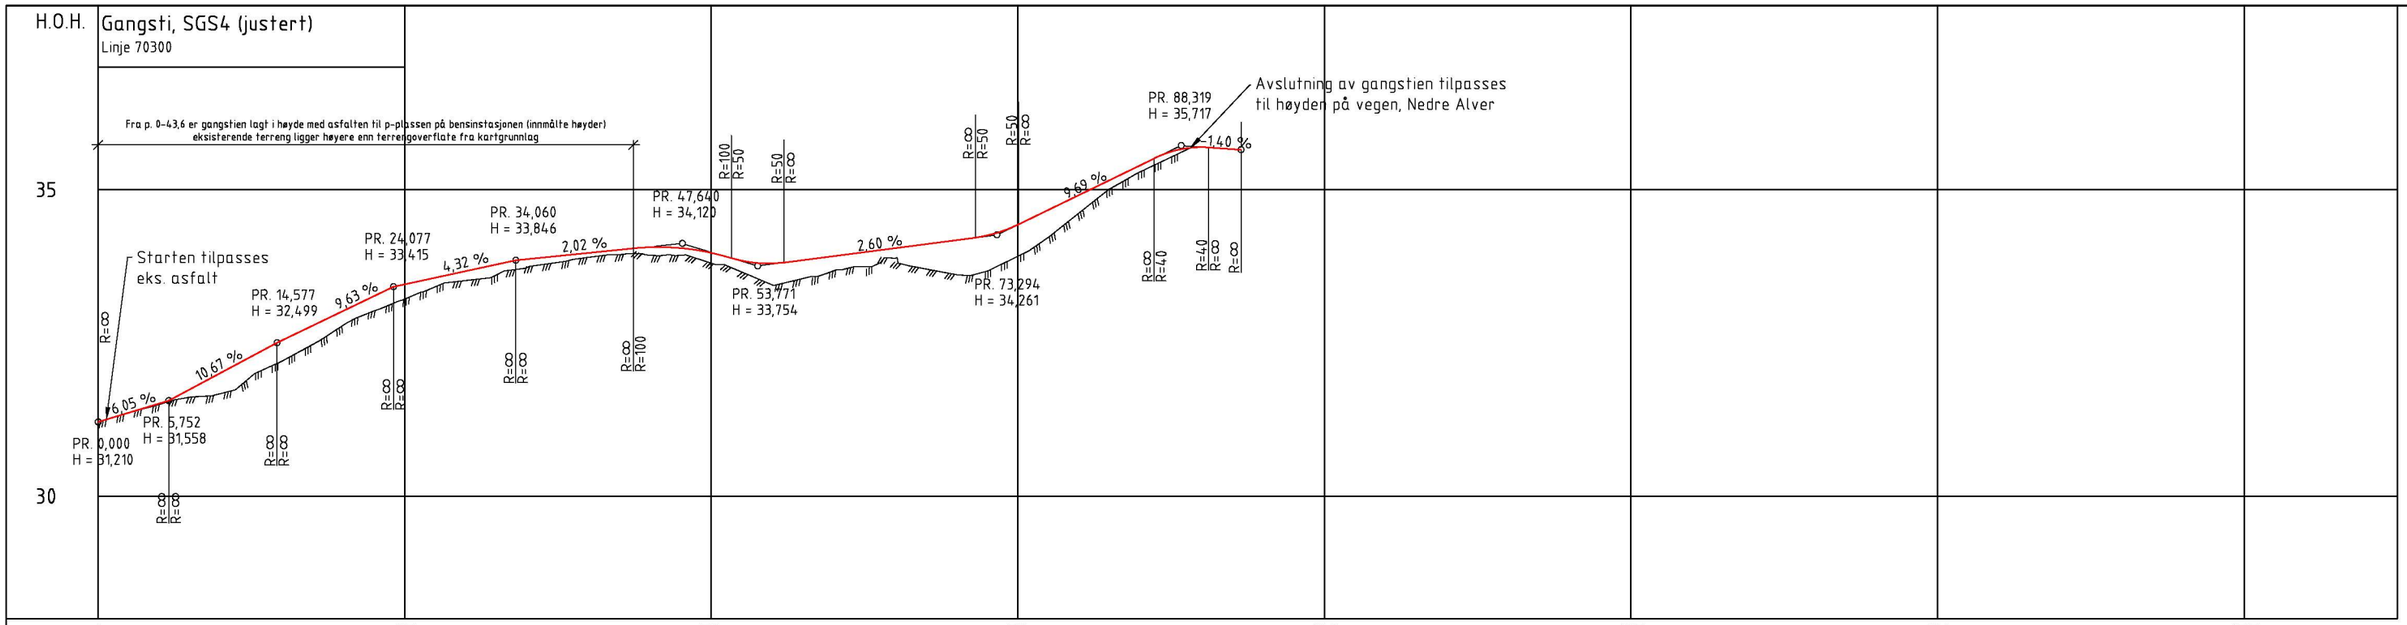

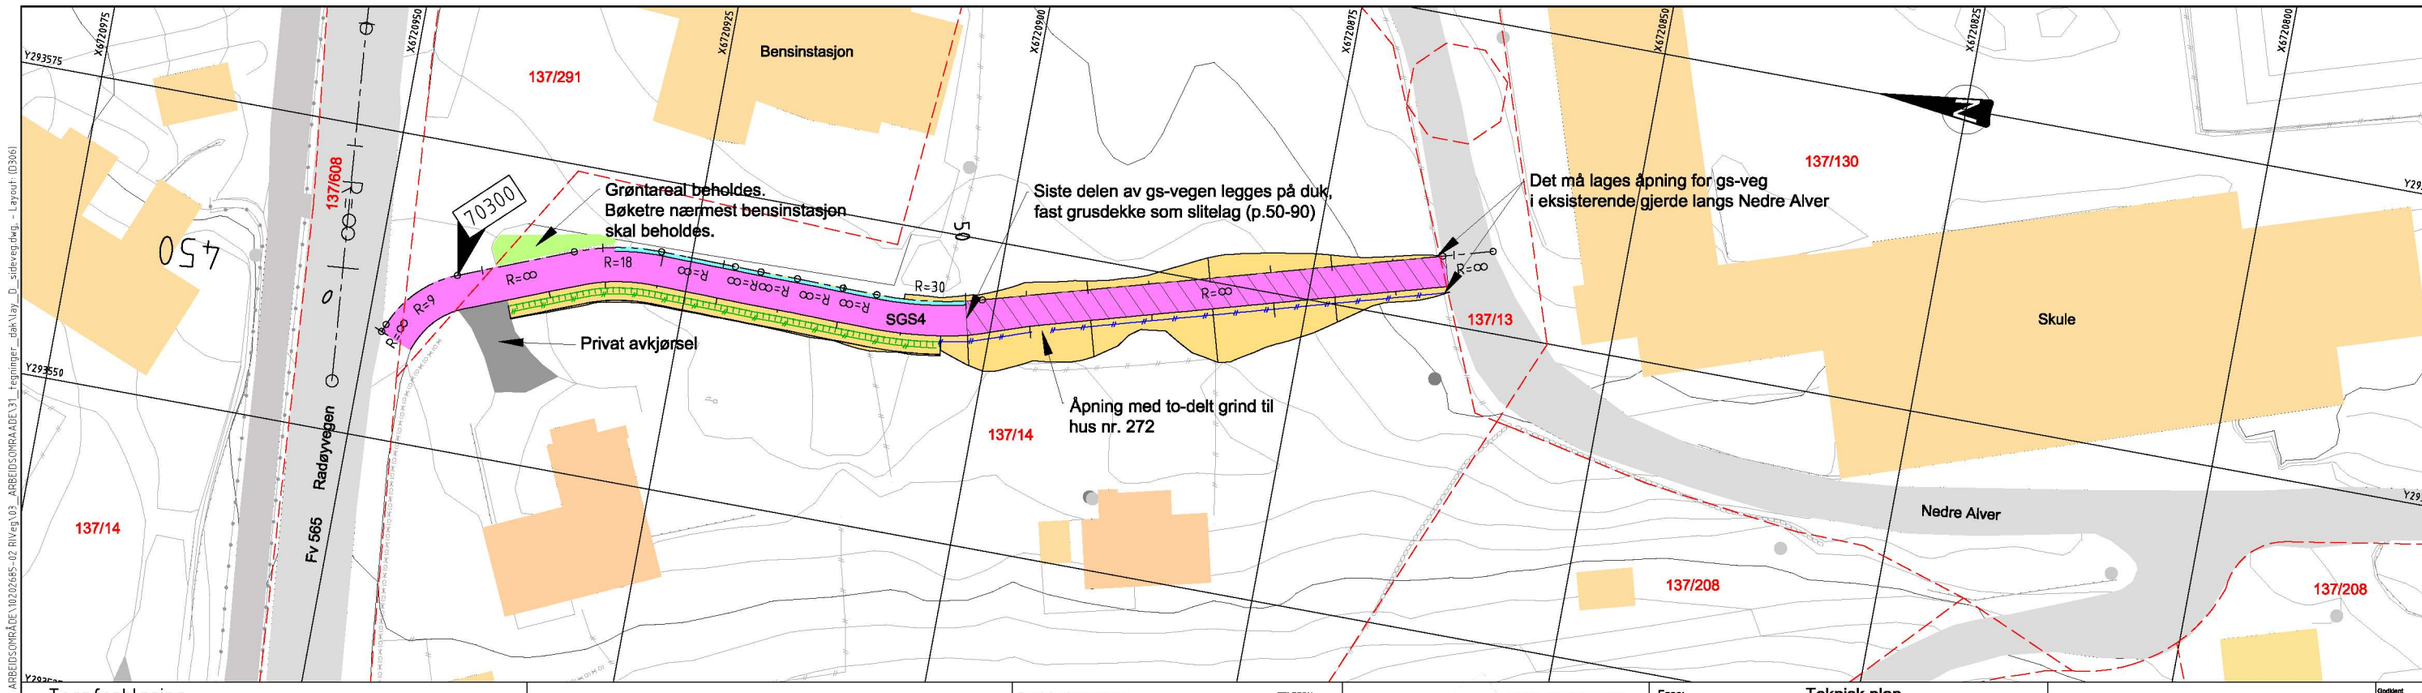

O:\10102021\10202685-02\10202685-02-03 ARBEIDSOMRÅDE\10202685-02 RIVeg\03_ARBEIDSOMRÅDE\31_tegninger_dak\lay_D_sideveg.dwg, Layout: (D306)