
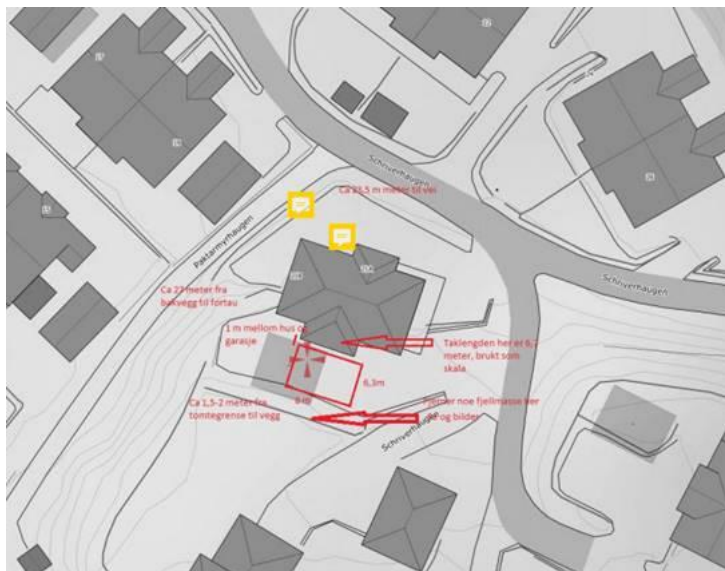


**Fra:** Larissa Dahl  
**Sendt:** 17. februar 2021 11:21  
**Til:** 'Tone Hopsdal'  
**Kopi:** Post Alver byggesak  
**Emne:** Svar Ang. mur langs kommunal veg sak 21/822 Gbnr 323/525, 323/524

Hei, viser til tidligere sendt e-post i dag frå meg i sak 21/822. Ser at eg har glempt å nemne en til viktig ting. Saka krever dispensasjon frå byggegrense mot kommunal veg:

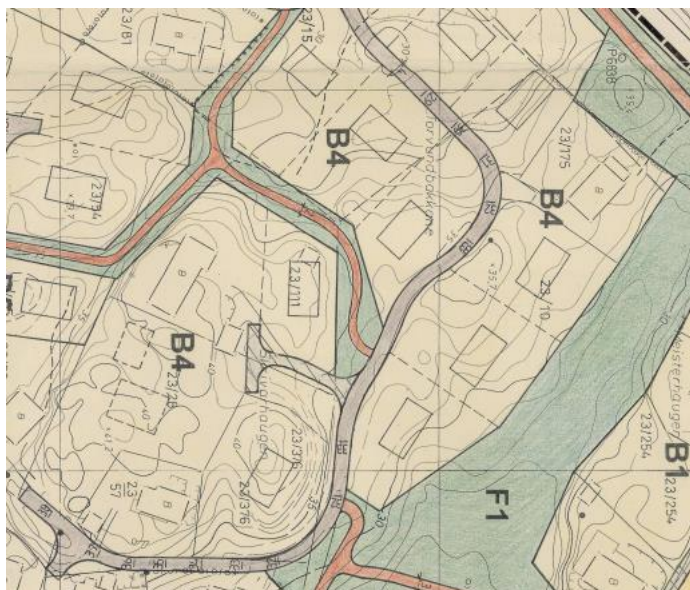

Byggegrenser mot veg er ikkje regulert i planen for Frekhaug senter/ vest med plan nr. 125619951011 da vegen ble tenkt som gang- og sykkelveg i sin tid. Så det er generell byggegrense mot veg på 15 meter i denne saka.

**Larissa Dahl** | Rådgjevar Plan og byggesak

E-post: [byggesak@alver.kommune.no](mailto:byggesak@alver.kommune.no)

Innbyggjarservice: +47 56 37 50 00

[www.alver.kommune.no](http://www.alver.kommune.no)



Ved ytterlegare spørsmål, ver venleg å ta kontakt med oss på innbyggjarservice. Informasjon om opningstider finn du på [www.alver.kommune.no/innhald/plan-bygg-og-eiendom/treng-du-hjelp/](http://www.alver.kommune.no/innhald/plan-bygg-og-eiendom/treng-du-hjelp/) eller ved å ringe telefon 56 37 50 00.

Innsending av søknadar og anna dokumentasjon i saker skal sendast til [post@alver.kommune.no](mailto:post@alver.kommune.no)

**Fra:** Tone Hopsdal [<mailto:toneih@gmail.com>]

**Sendt:** 16. februar 2021 22:16

**Til:** Post Alver byggesak

**Kopi:** Larissa Dahl

**Emne:** Ang. Byggsak 21/822 Gbnr 323/525, 323/524

Eg bur i Schriverhaugen 21A på Frekhaug. Gbnr 323/525, 323/524.

Min mann, Ole Martin Løver, har vore i kontakt med dykk angående ein garasje på samme tomt, samt sendt forespørsel om støttemur, men denne har vi ikkje fått ein klart var på om er søknadspliktig å endre på.

Saken er at det i dag er ein støttemur her opp mot offentleg veg. Sjå vedlagt plantegning der muren er merka av og bilete av dagens mur. Denne er i dårleg forfatning og vi ynskjer å forbedre den, samt montere eit gjerde på det høgaste området. Det er eit parti med ein bergknaus midt i muren som vi ynskjer å fjerne for å fullføre muren. Muren er i dag ca 160 på det høgaste, mot gangveg. Vi ynskjer å gjere den høgare, opp mot to meter på det høgaste for å kunne gjere det som i dag er planert grus om til plen. Muren er under 1 meter frå offentleg veg. Siden muren er der fra før, er dette noko vi må søkje om? I så fall korleis?

Mvh Tone Hopdal

tlf: 97162164