

Kartvedlegg til protokoll for oppmålingsforretning

Alver Kommune

N

Eigedom
322/109, 322/109

Saks nr
2021258


Oppdragnr

Rekvirent
Grønhaug Magne, Hopland Margunn

Forretningsdato
29/1/2021

Landmålar
Kjell Rune Standal

Målestokk 1:300

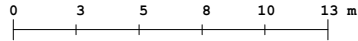

Beskriving/avtalar:

