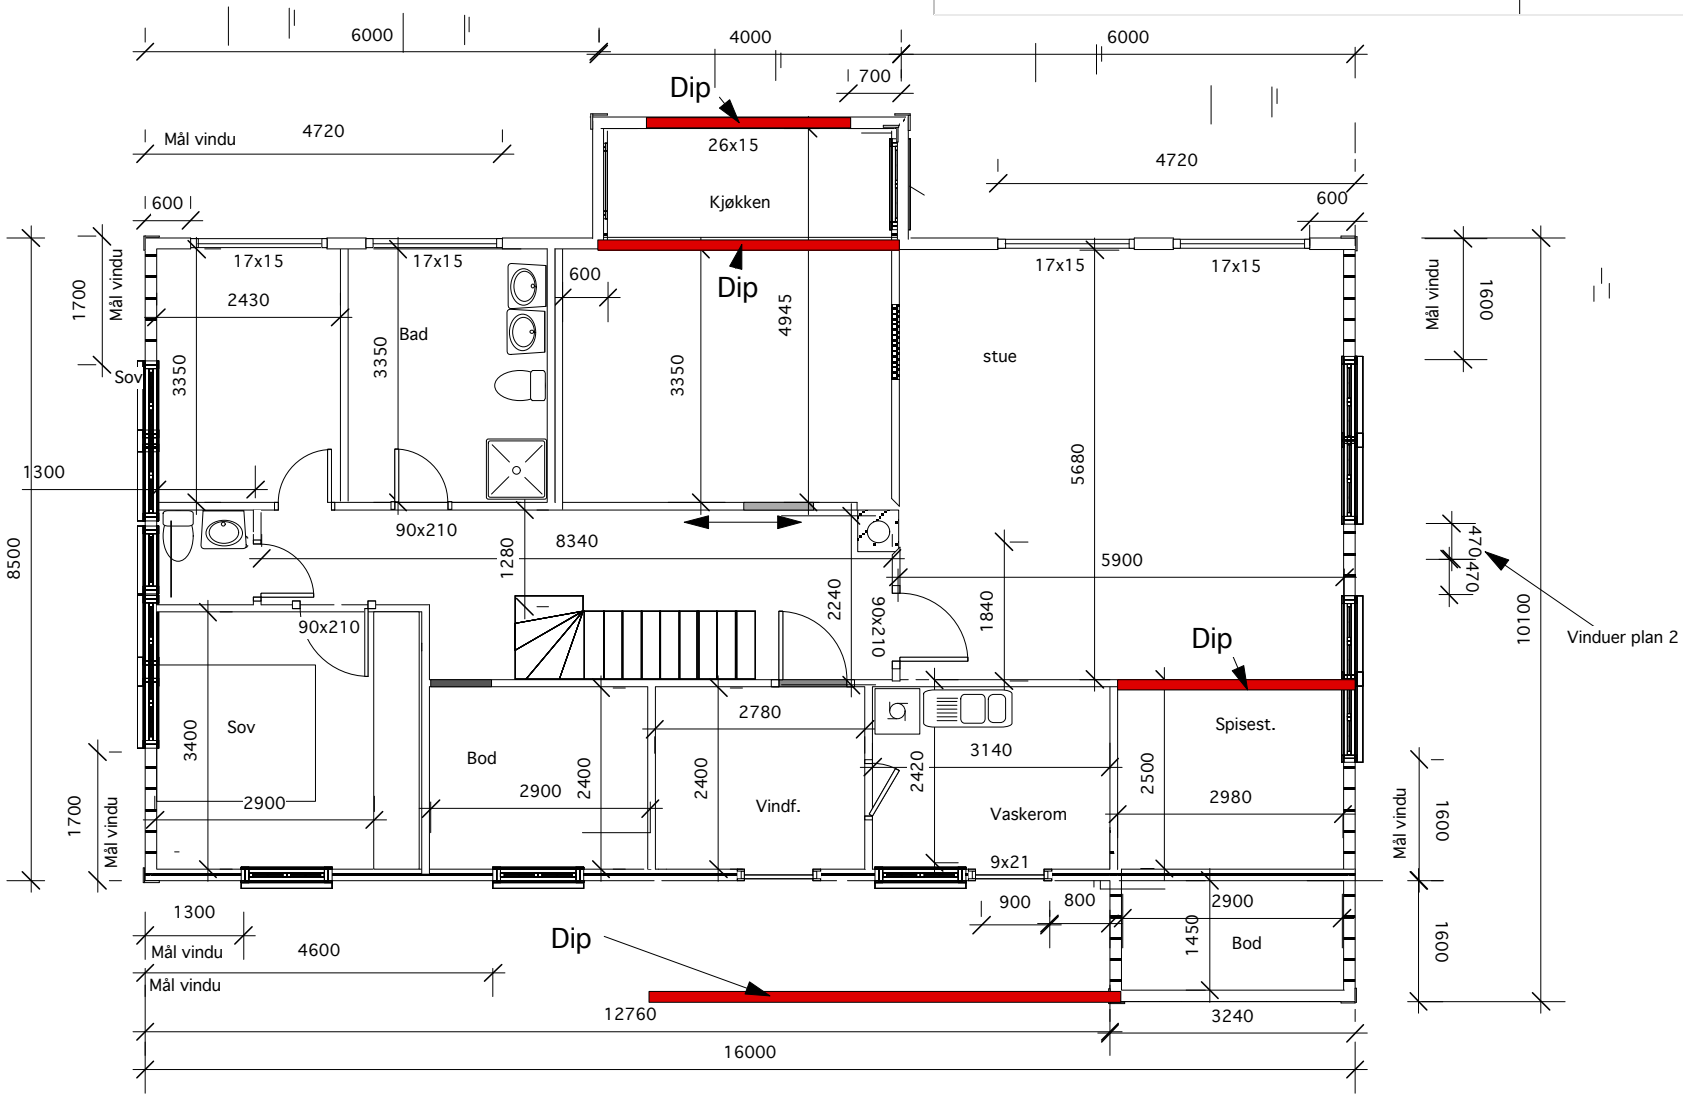04.09.03	Tegn.S.Thunold	M.1:100	
Bolig for Øystein Toppe Thunold Heiane 24 gnr 27 bnr.151			Tegning: Plan