



Erik Hodneland  
Steinsvikskrenten 95  
5237 RÅDAL

Referanser:  
Dykkar:  
Vår: 21/972 - 21/11132


Saksbehandlar:  
Anngunn Marie Gullbrå  
anngunn.gullbra@alver.kommune.no

Dato:  
18.02.2021

## Melding om tiltak unntatt søknadsplikt - gbnr 40/13 Hodneland

Kommunen har registrert ferdig oppsatt garasje i matrikkelen etter opplysningar i innsendt melding frå deg.

Garasjen er plassert ca i kart ( fasadeliv) og bygningsopplysningane er registrert i bygningsdelen i matrikkelen.

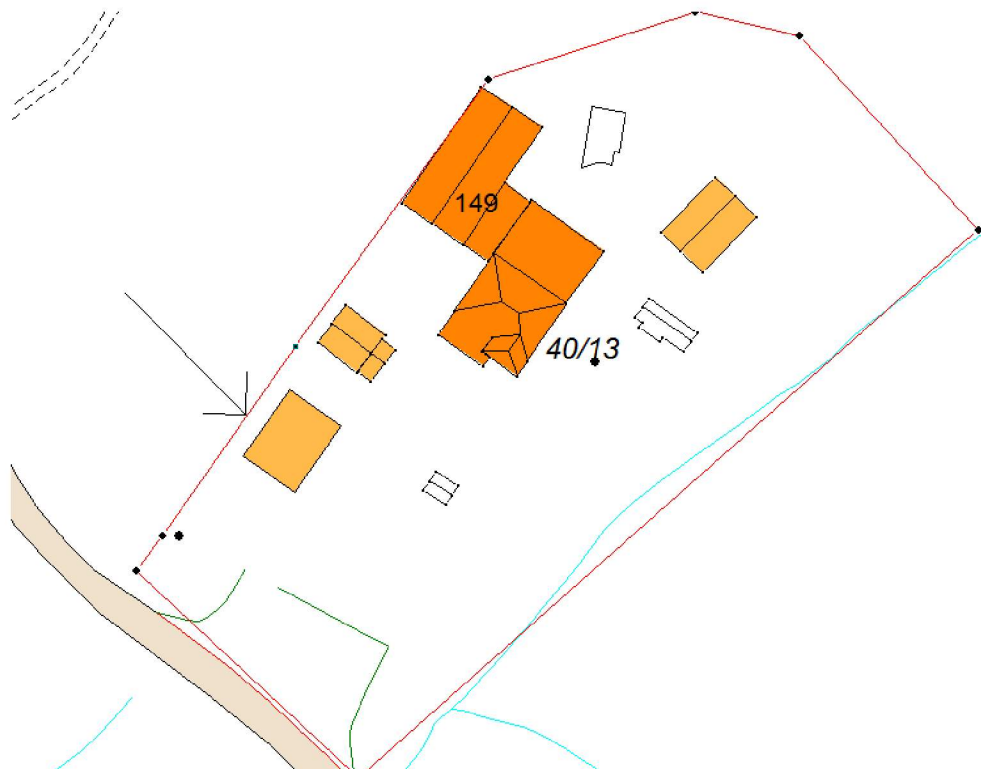

Det vart gitt dispensasjon for bygging av garasje i sak 2018/1612. Bygging av garasje har blitt vurdert som fritatt for søknadsplikt etter PBL av byggesaksavdelinga i kommunen.

Mindre uthus på eigedommen er revet for oppsetting av denne garasjen- i tråd med søknad om dispensasjon.

Vedlagt er bygningsrapport som viser kva opplysningar som er registrert om garasjen i matrikkelen.

Med vennleg helsing  
Alver kommune, Kart og oppmåling

Anngunn Marie Gullbrå  
avdelingsingeniør

*Dette dokumentet er elektronisk godkjent og har difor ingen signatur.*

**Vedlegg:**

40-13-garasje

**Mottakarar:**

Erik Hodneland

Steinsvikskrenten 95

5237

RÅDAL