


238/3

24/12-2020

Einar Stusdal

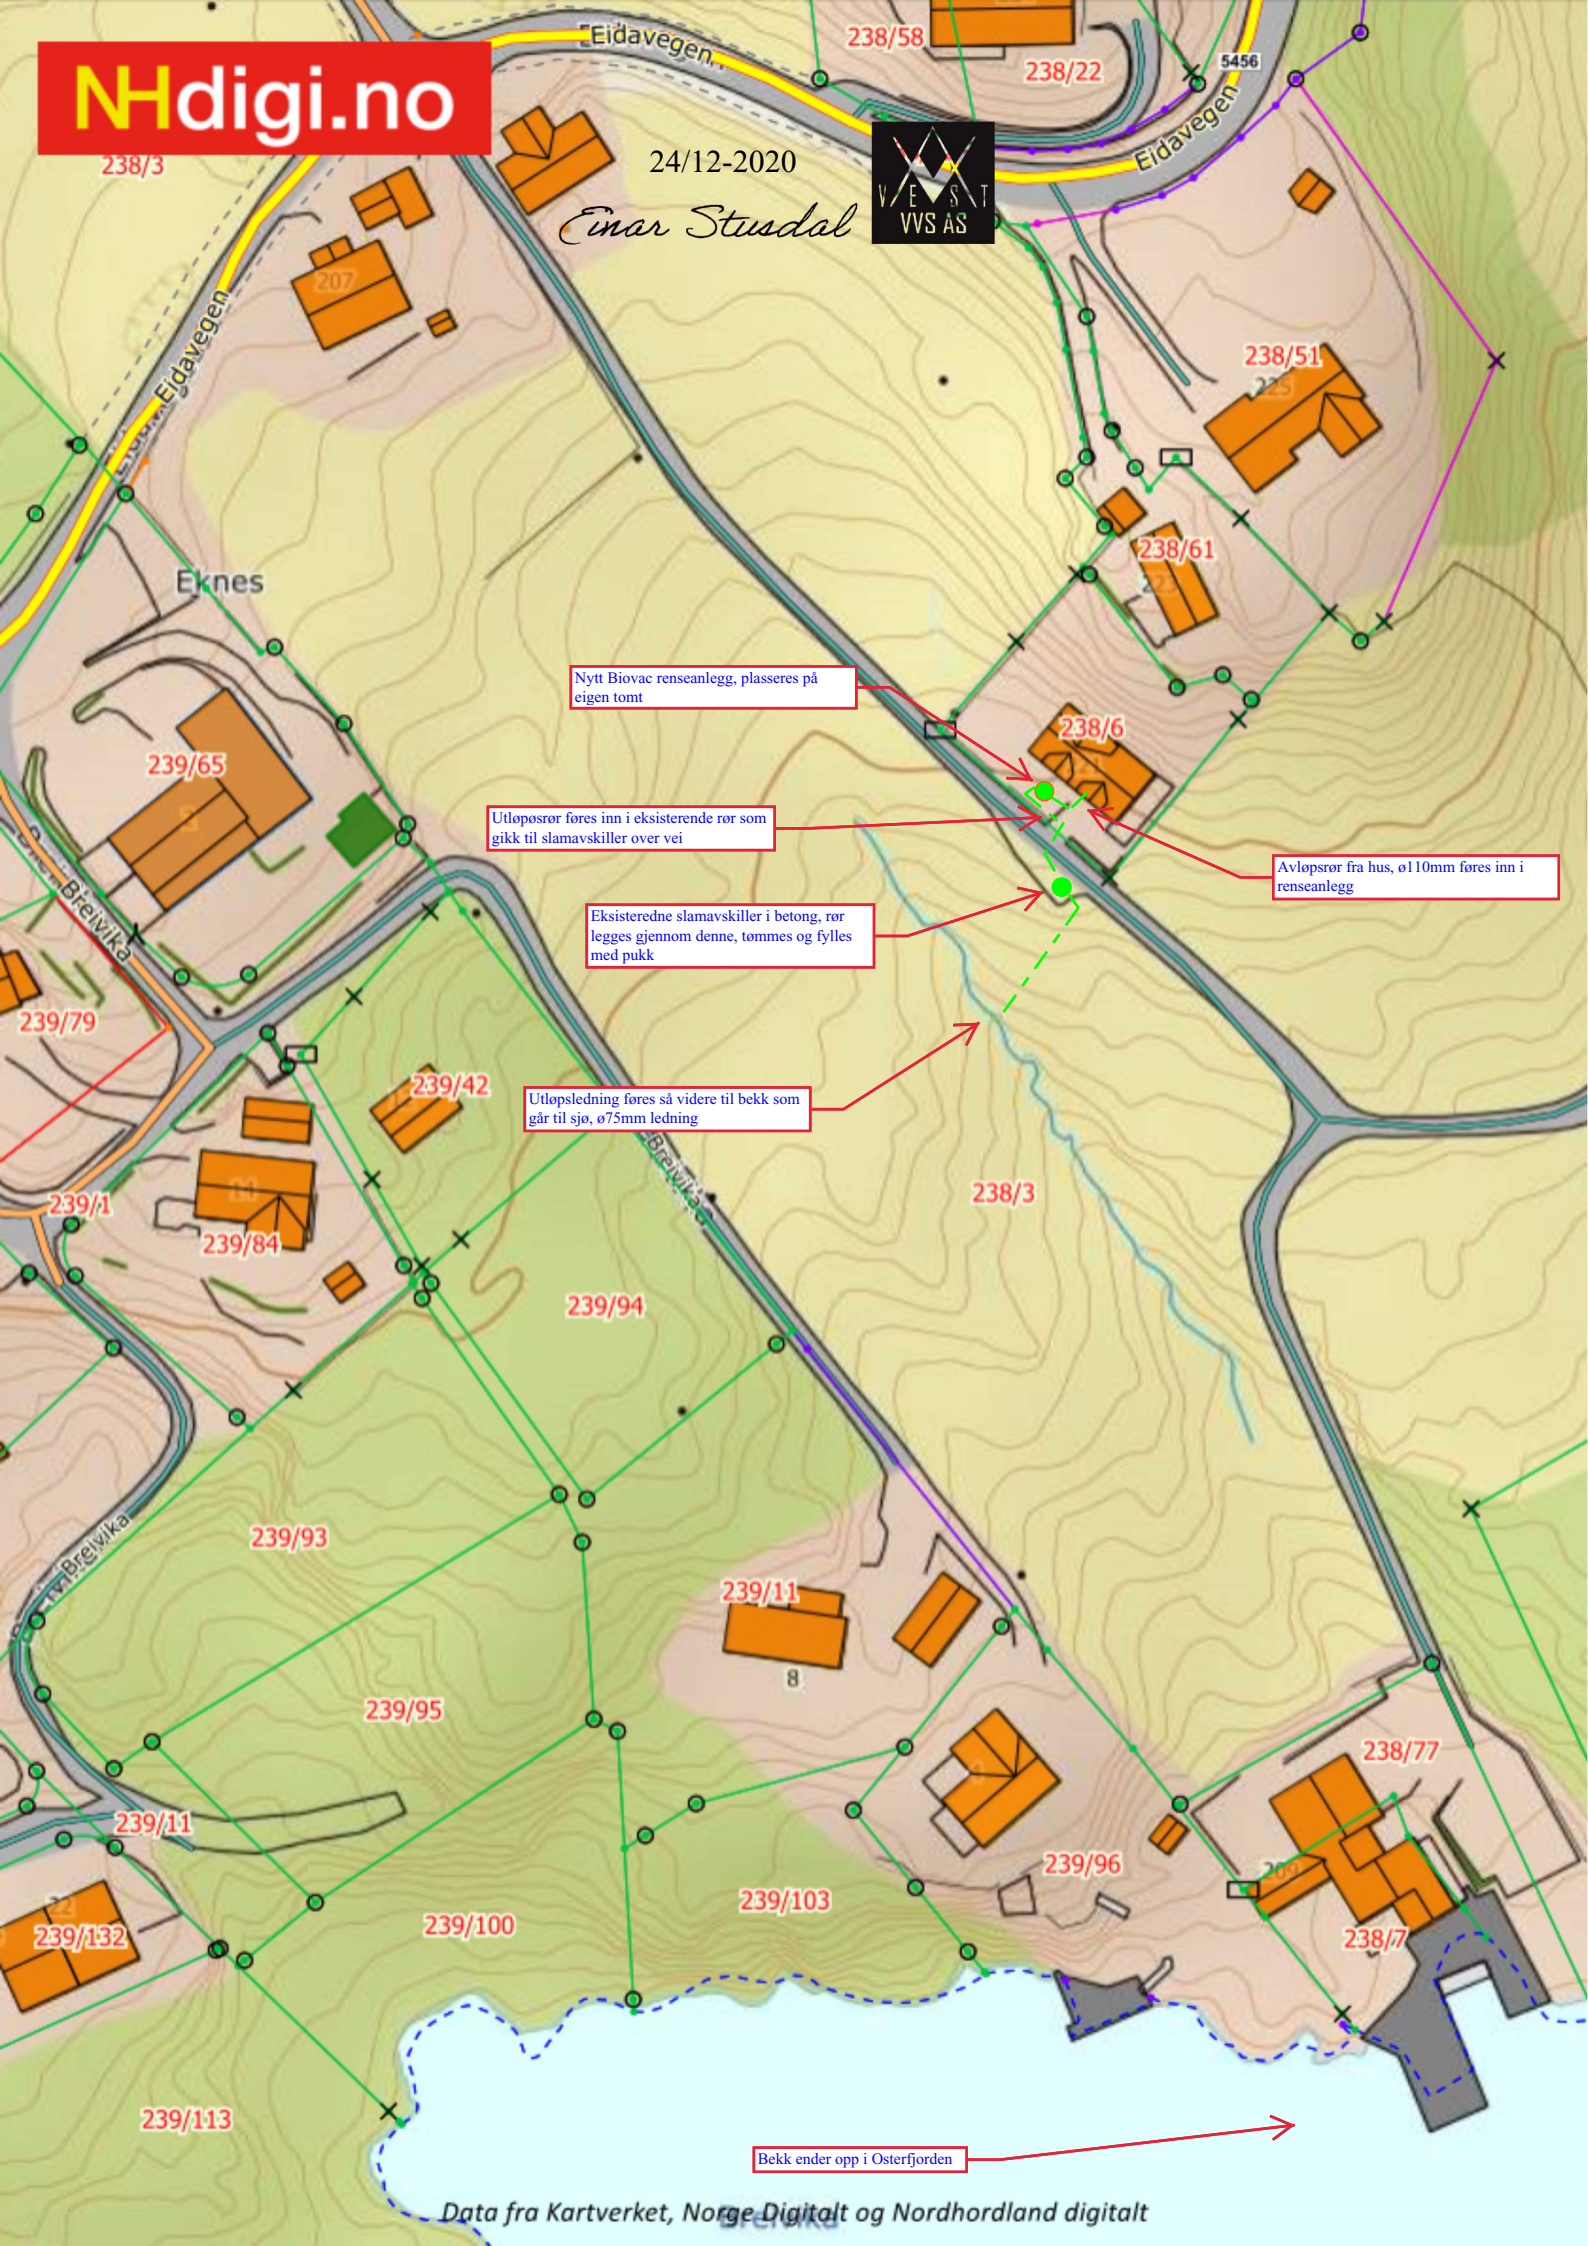

Nytt Biovac rensanlegg, plasseres på egen tomt

Utløpsrør føres inn i eksisterende rør som gikk til slamavskiller over vei

Eksisteredne slamavskiller i betong, rør legges gjennom denne, tømmes og fylles med puk

Utløpsledning føres så videre til bekk som går til sjø, ø75mm ledning

Avløpsrør fra hus, ø110mm føres inn i rensanlegg

Bekk ender opp i Osterfjorden