


BNR 138 06 88 MED FELLES VEG
OG NY ENGBOLIG PÅ BNR 88

D-3

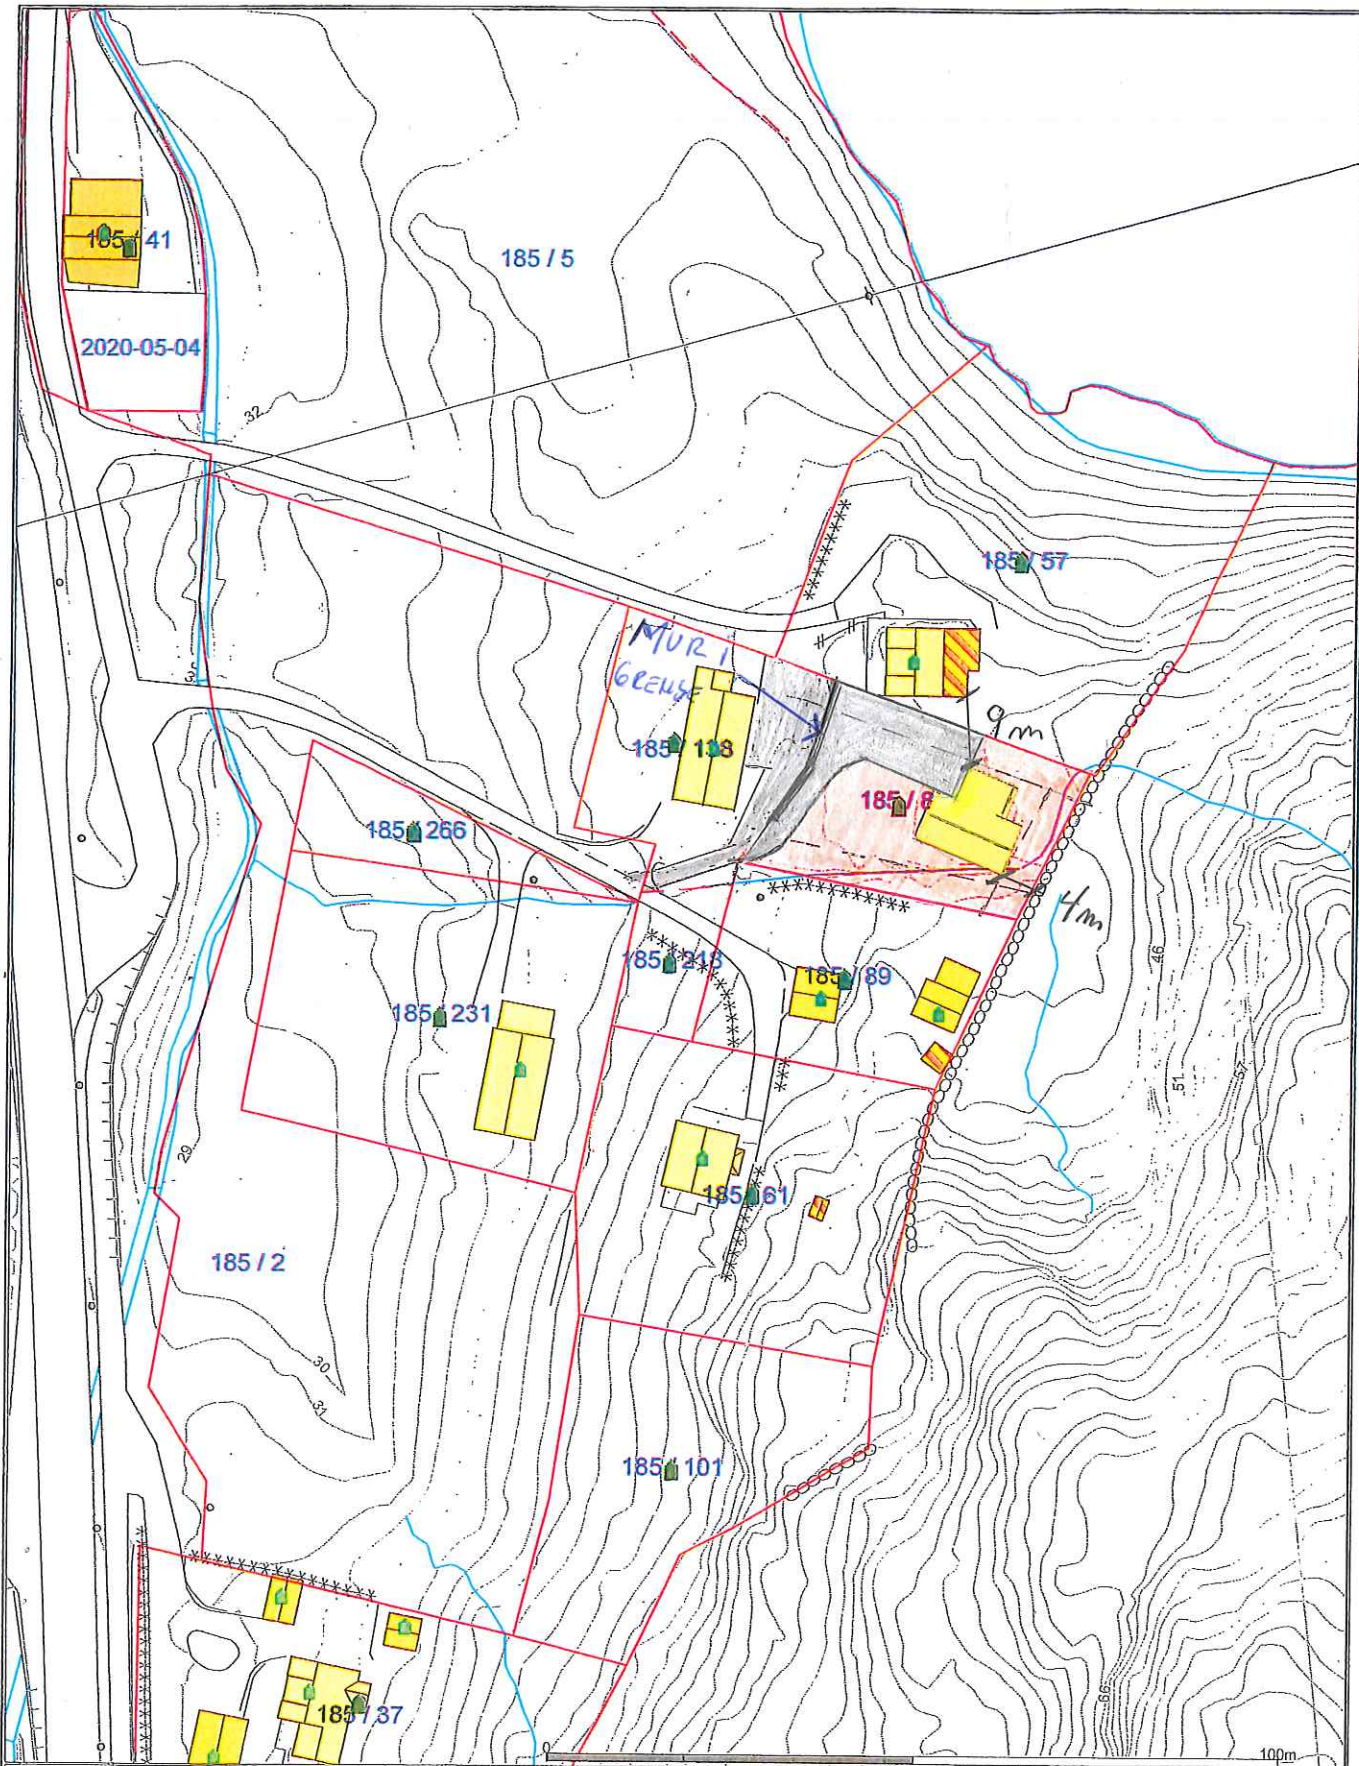

- Målte Grenser
- - - Registrerte Grenser
- ⊥ Udefinert grense
- ⊥ Terrengmålte grense
- ⊥ Konstruert grensepunkt
- Bolig
- Bustad m/leilighet
- Våningshus
- Større bustader
- Hytte/feriehus
- Garasje/ullhus
- Industri/lager
- Andre bygg

Beliggenhet og høyder må oppfattes som orienterende.
Koordinatsystem: UTM(EUREF89) - SONE 32 (EPSG:32632)
Høydesystem: (EPSG:)



Alver kommune
Kart og Oppmåling

Dato: 2020.12.07
Sjgn: SUP

G.nr.185 B.nr.88 -138



Målestokk
1:1000