


Ved Larissa Dahl

Svar på mangelbrev fra kommunen, se *Fortsatt manglar ved søknaden - gbnr 195/252*
Leiknes basseng datert 10.02.2021.

EIENDOM: Gnr. 195, Bnr. 252
REGULERINGSPLAN: Fløsvika, gnr. 196, bnr 4 m.fl.
Planid: 1263-201009
Tiltakshaver: Ragnhild Minde Romarheim og Asle Romarheim

1. Søknad om utslipp for gråvann ble utført 21.02.2021 via digitalt søknadsskjema på kommunenes nettside. Referansenummer: ZMBP8W
2. Som det fremkommer av bilde dokumentasjon under, er felles privat vann- og avløpsanlegg plassert godt utenfor bassengets planlagte plassering og vil dermed ikke komme i konflikt med hverandre.
Denne potensielle konflikten med et fremtidig basseng ble ivarettatt allerede når disse ledningene ble lagt ned for et par år siden, og avstanden til bassenget vil som bildene viser være ca 1,3meter, uansett innforbi minimumkrav til avstand på 1,0meter.

Bekrefter at dokumentasjon fra rørlegger på installert vassmåler samt tilbakeslagsikring på inntak i hus blir lagt ved søknad om ferdigattest.

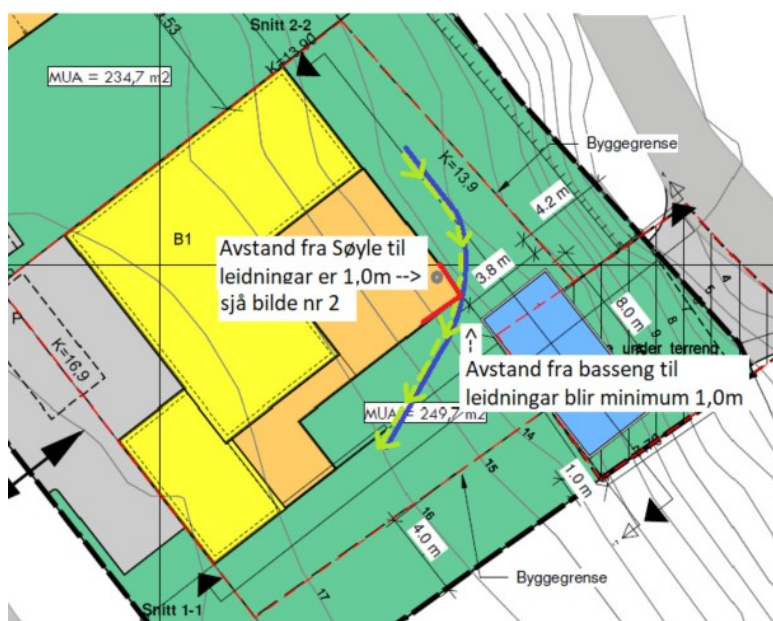



Leknes 22.02.2021

Asle Romarheim
Fløsvikvegen 62
5915 Hjelmås

Ragnhild Minde Romarheim
Fløsvikvegen 62
5915 Hjelmås