



FASADE MOT VEST

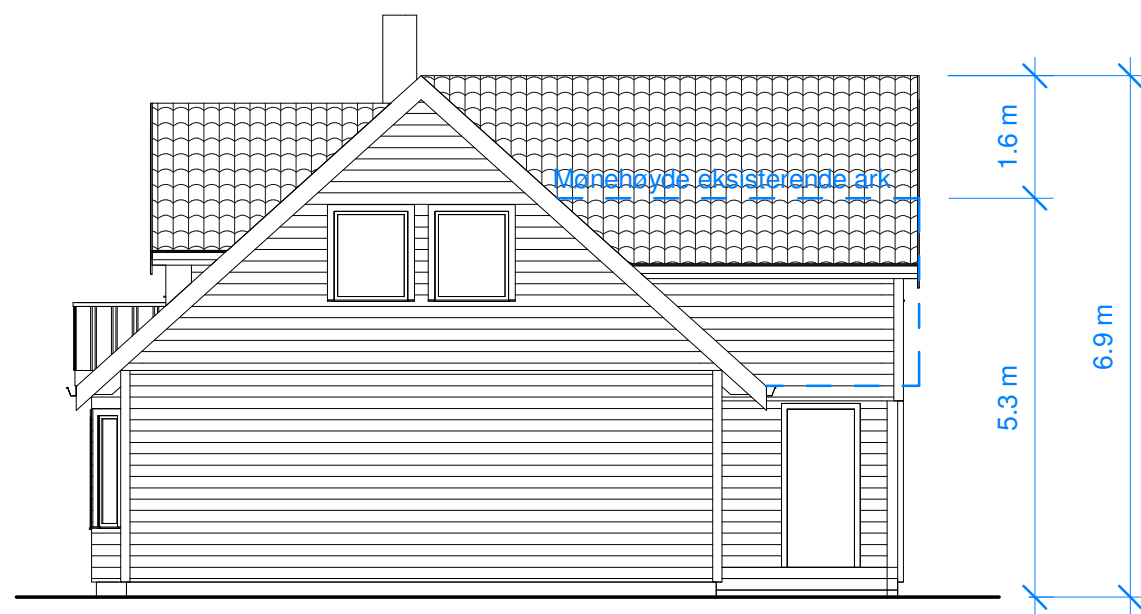

FASADE MOT SØR



FASADE MOT ØST

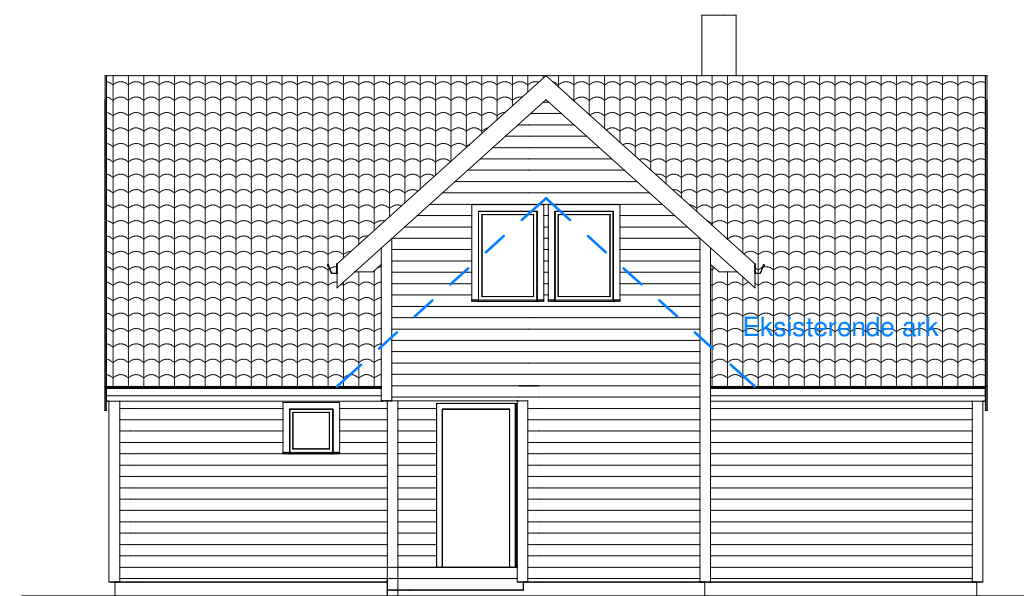

FASADE MOT NORD

Alle mål må kontrolleres på stedet!

PÅBYGG, ENEBOLIG

Gnr 445 Bnr 252, Langhøyane 14
Manger, Alver kommune
P. nr. 2020

Fasader

FORSLAG TIL PÅBYGG
Hege og Ronny Thomassen
Langhøyane 14, 5936 Manger

Mål 1 : 100 / A3
Tegn.nr A320
Rev B
Dato 17.12.2020

Arkitekt Mette Kyed Thorson

Sivilarkitekt MNAL Medlem av Arkitektbedriftene Org.nr 987 788 682
Kvalen 16, N-5955 Lindås Tlf +47 901 48 834 mktho@online.no