



# EKSISTERANDE

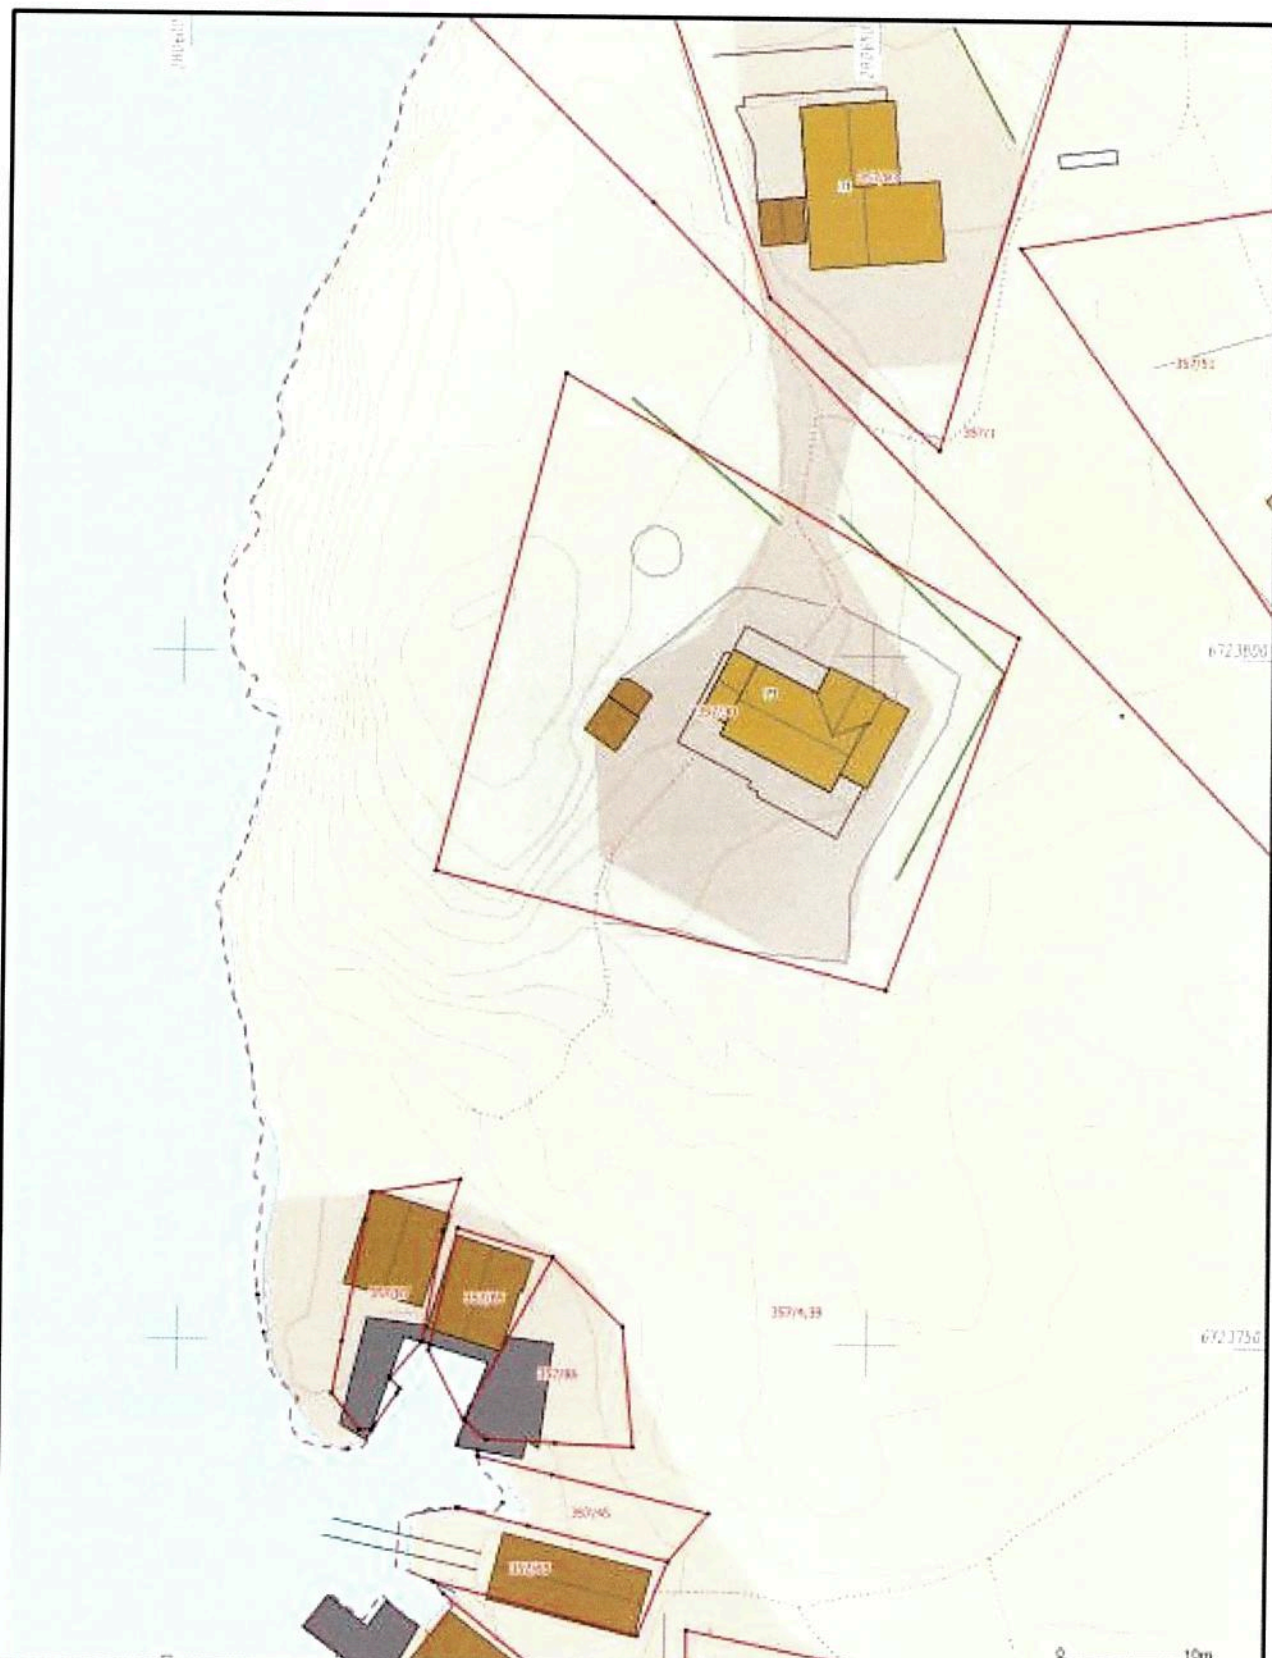

61

<p>Beliggenhet og høyder må oppfattes som orientering. Koordinatystem: UTM(EUREF89) - SONE 32 (EPSG 32632) Høydesystem: (EPSG)</p>		<p>Alver kommune Kart og Oppmåling</p>	
	<p>Dato: 21/11/20 Blad: 1/1</p>	<p>gbnr. 357/30</p>	<p>Skala: 1:500</p>

# NYBYGG

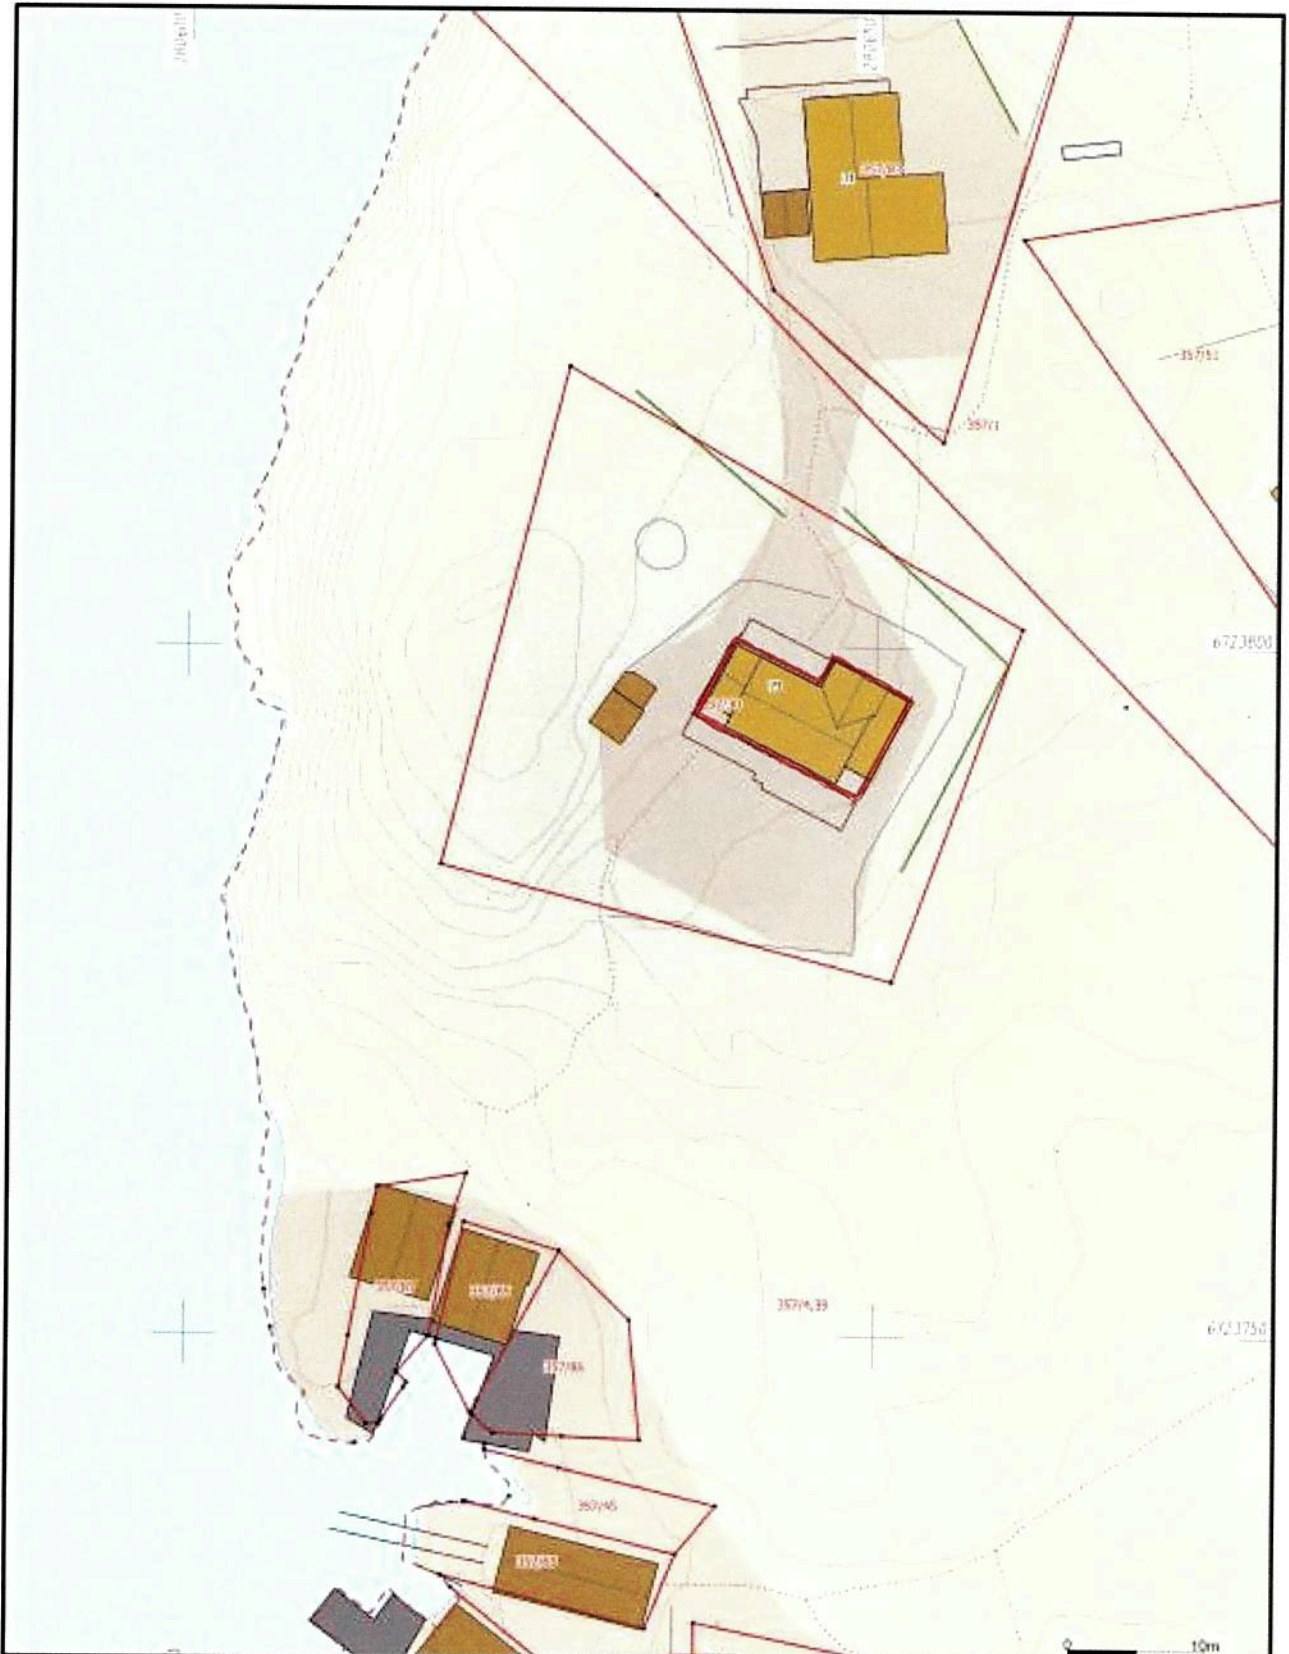

61

<p>Beliggenhet og høyder må oppfattes som orienterte. Koordinatsystem: UTM(ETRS89) - BONE 32 (EPSG 32632) Høydesystem: (EP5G)</p>		<p>Alver kommune Kart og Oppmåling</p>	
	<p>Dato: 21.05.11 / 21 Blatt: 1/10</p>	<p>gbnr. 357/30</p>	<p>Skala: 1:500</p>