



## Kart/foto



Frå klagen- Utsnitt KDP. Byggegrense markert med blå penn. Eigedom gbnr 102/19 er markert med raud penn.

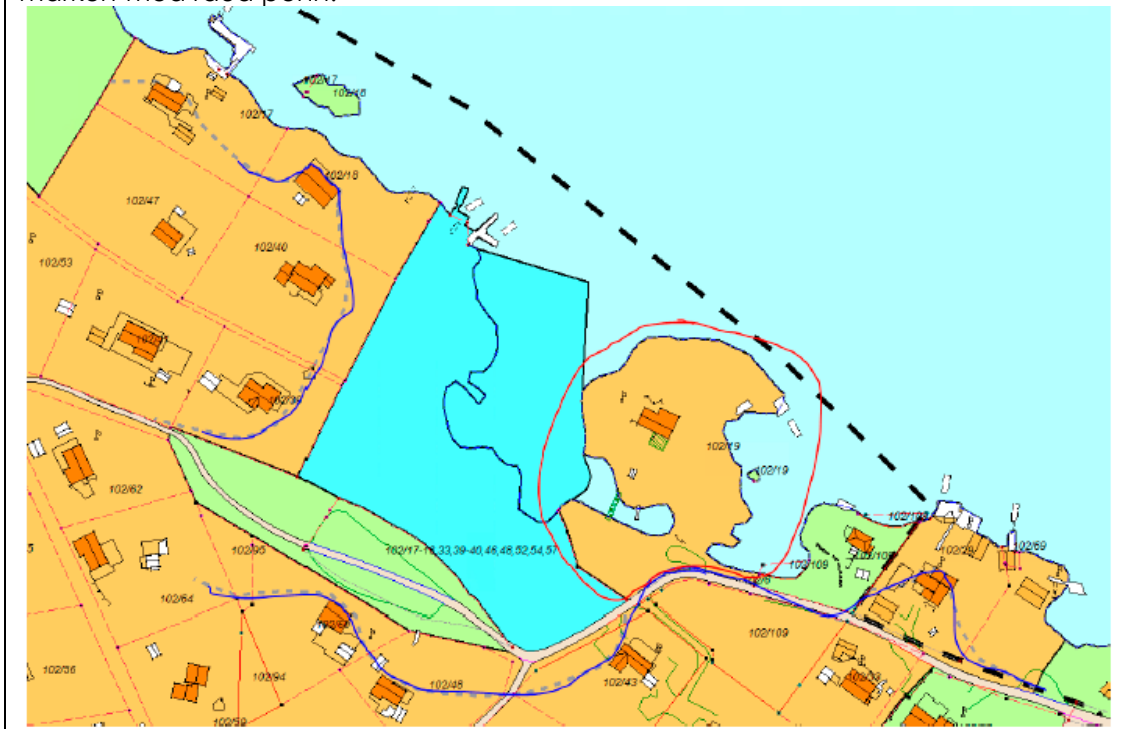

Frå klagen - Oversikt kart

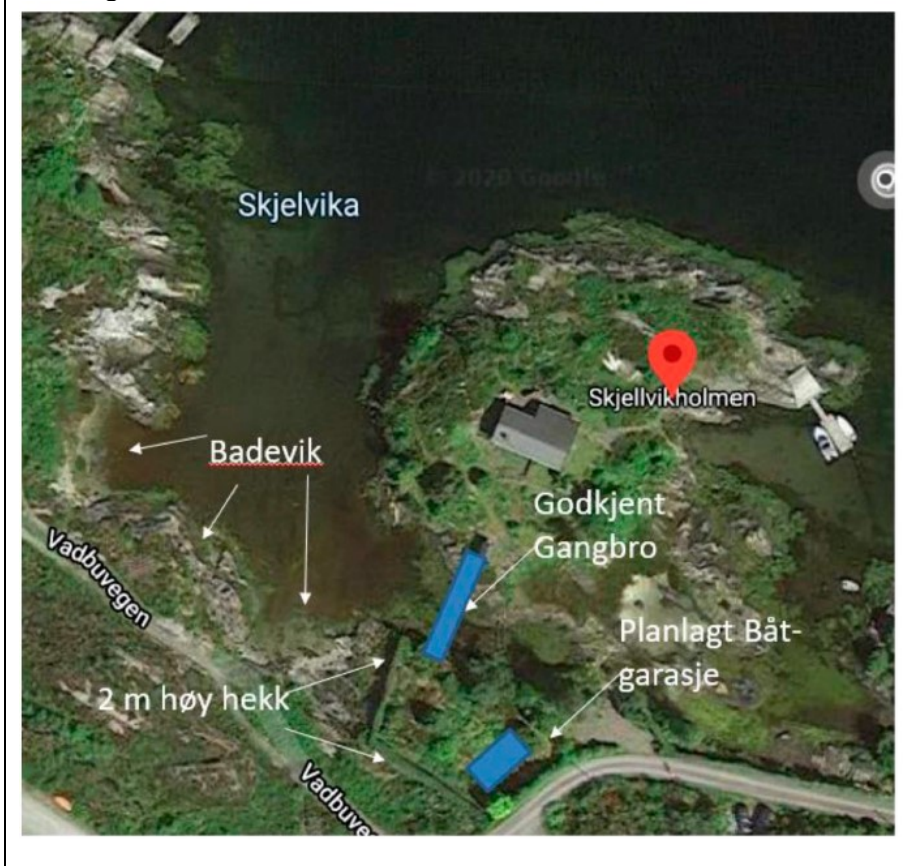

Plassering av tiltaket er vist i situasjonsplan mottatt 18.08.2020.

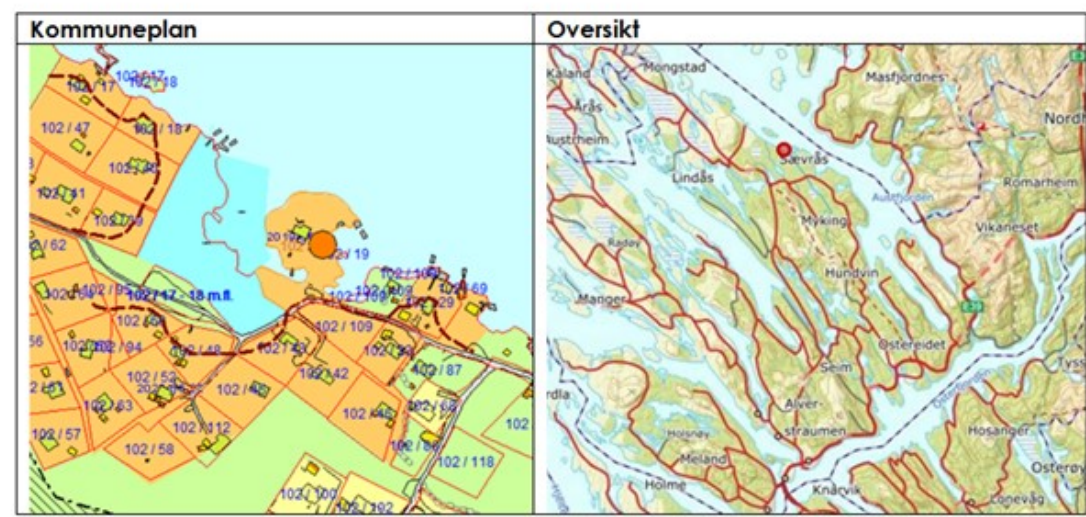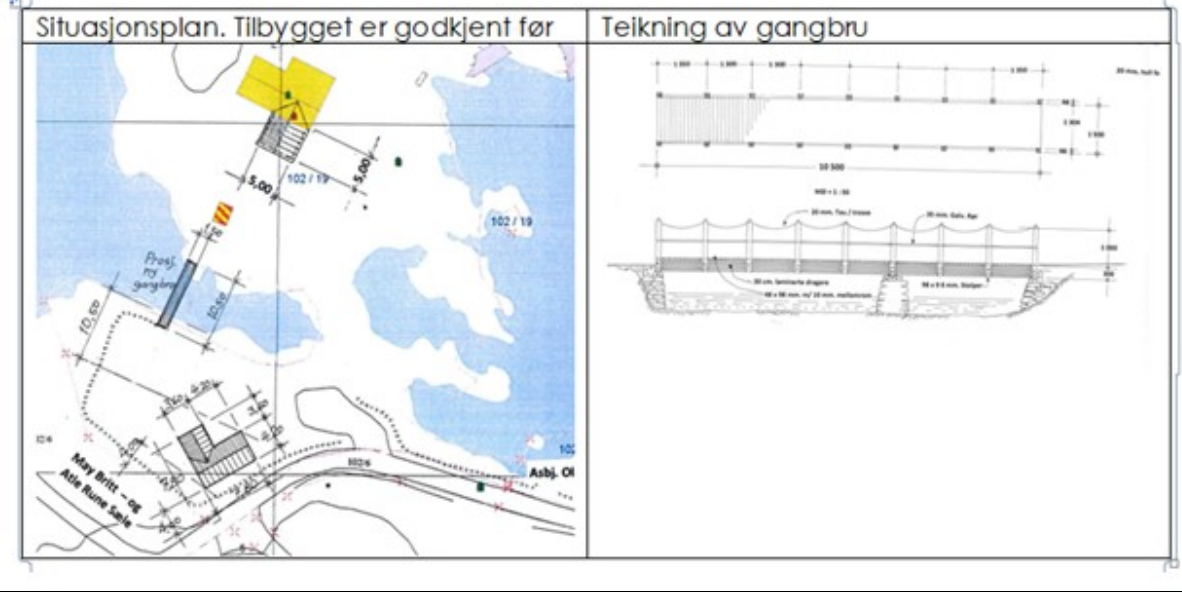

Ortofoto 2018



Ortofoto 2009

