


Nye vindu er markert på tak, 4, 1 meter til nærmeste r

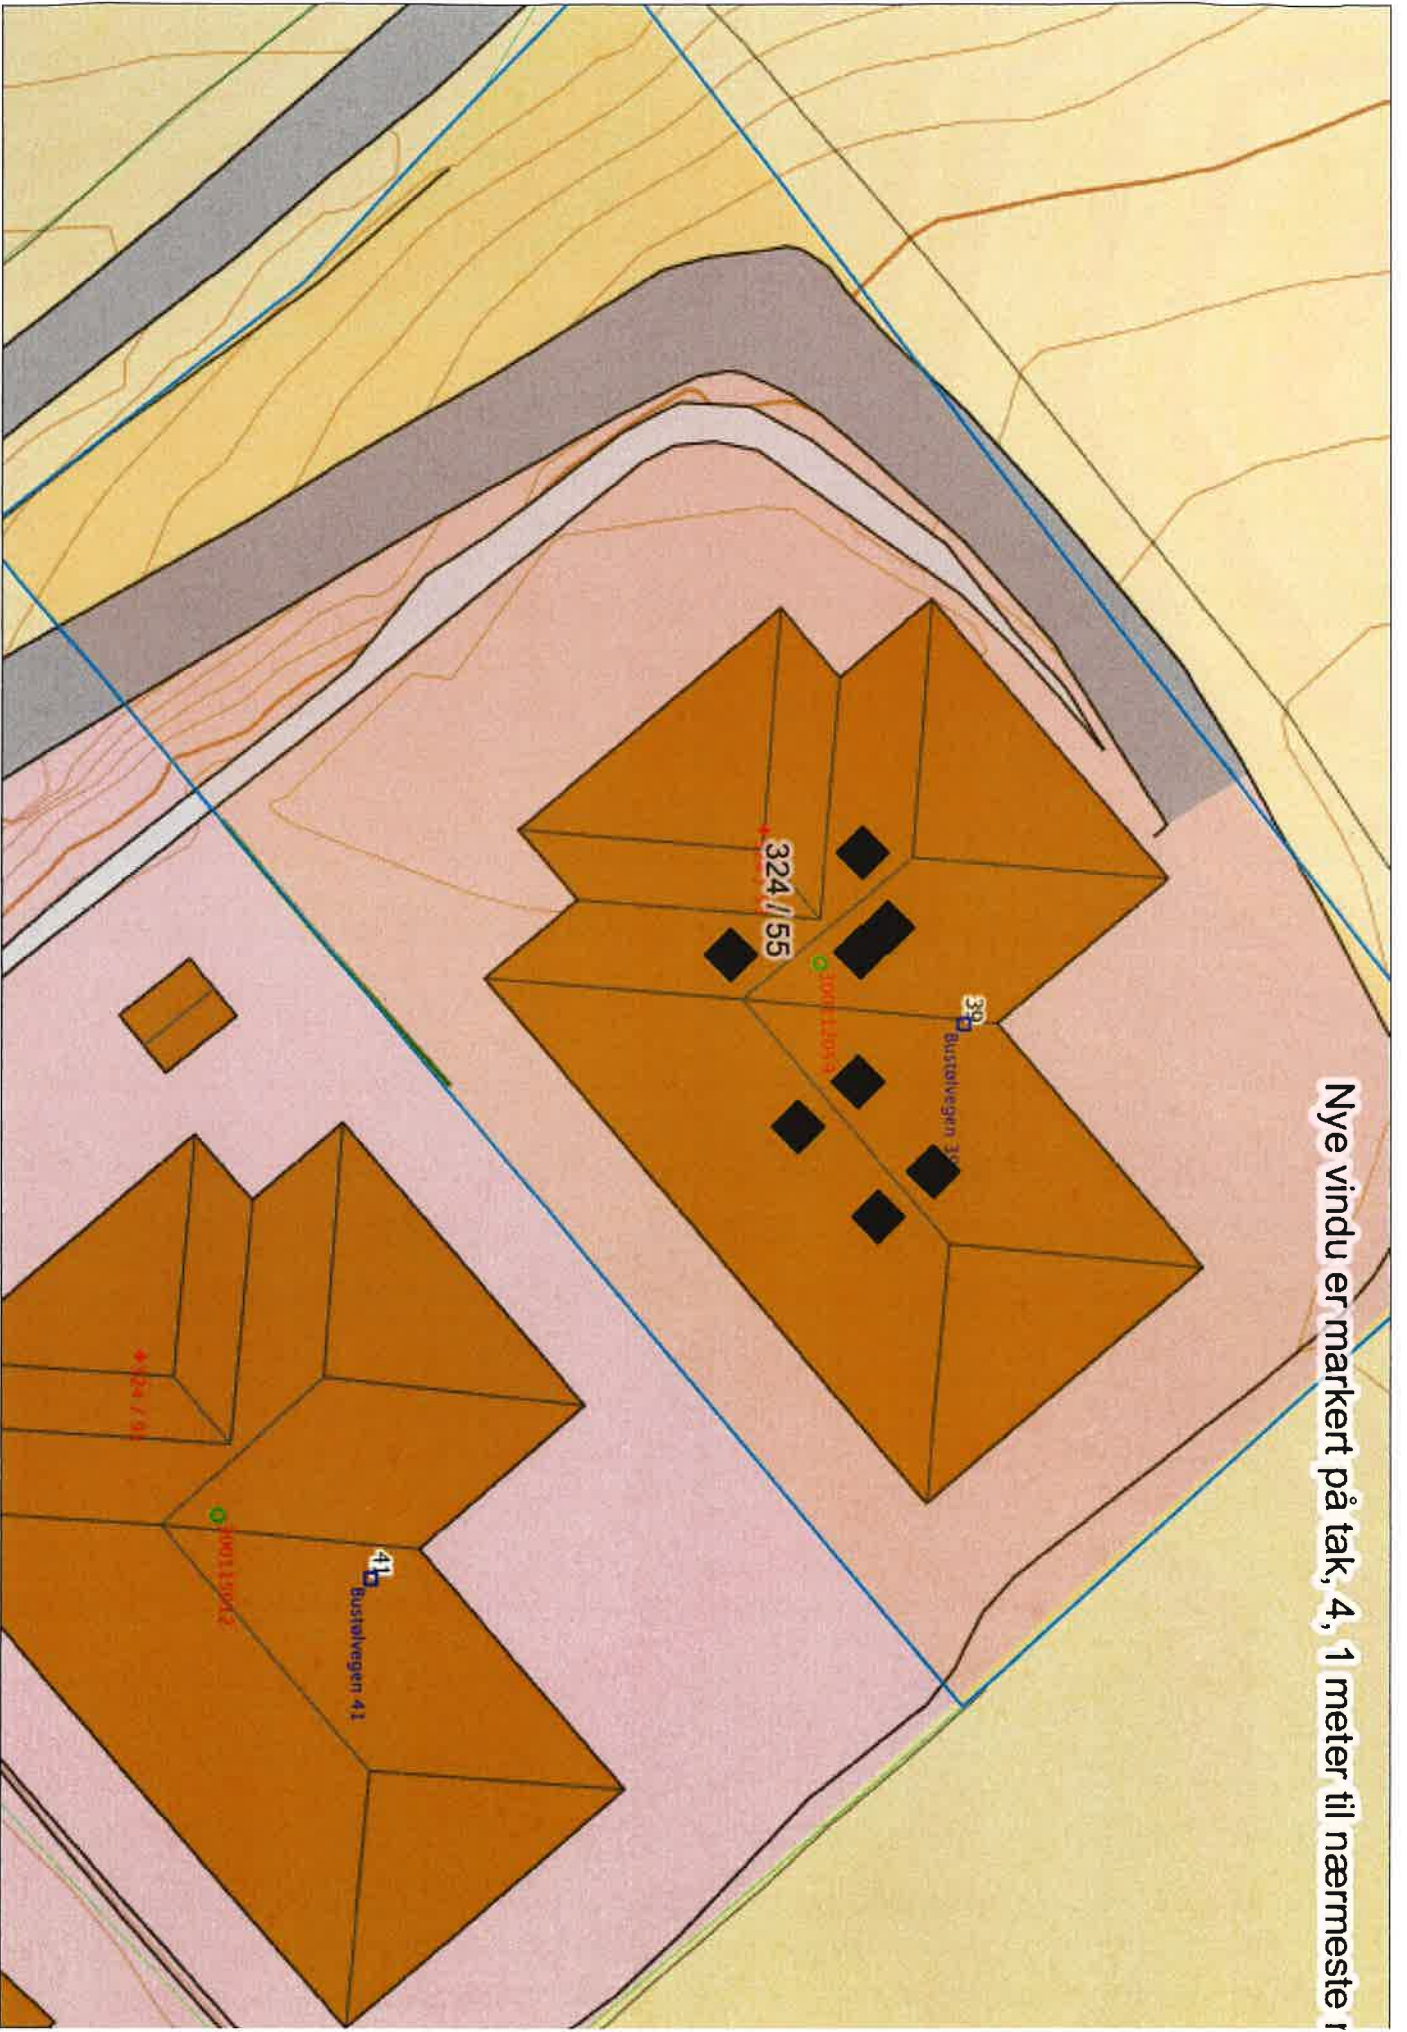

Senterposisjon: -34882,67 6748976,46
Koordinatsystem: EPSG:25833
Utskriftsdato: 16.02.2021



