

1:100

MELAND KOMMUNE

Kommuna evd. natur, næring og tekniske tjenester


14 APR. 2010

10/4644

Ark. 24/05

Saksh.

09/2183 - 14

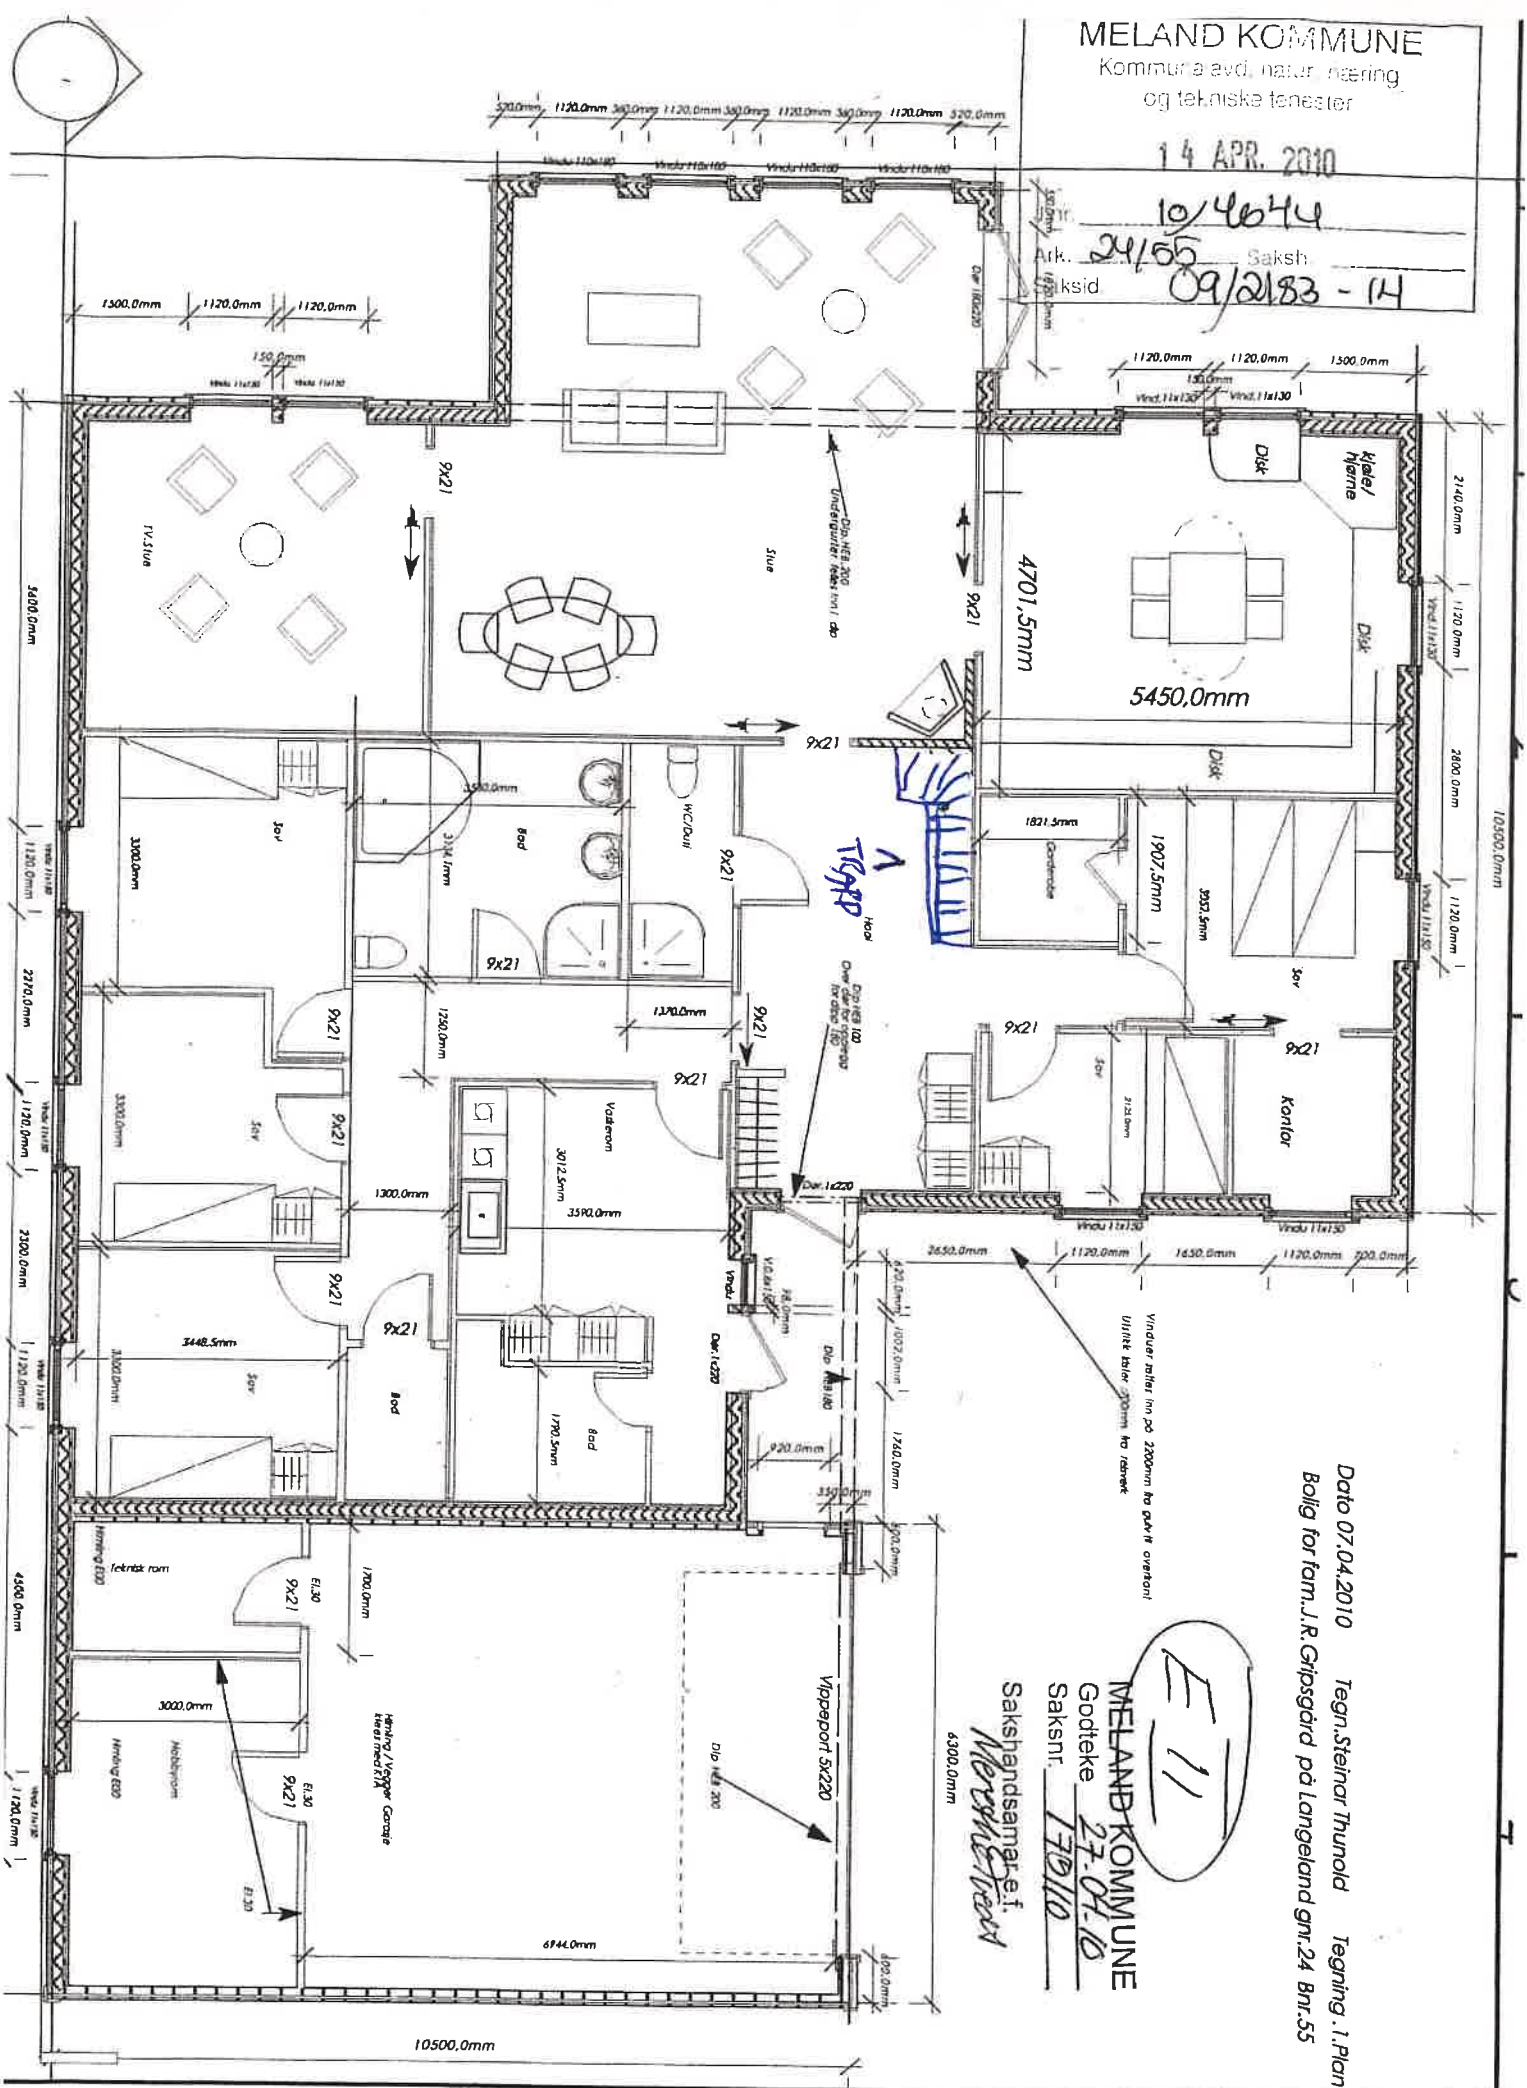

Dato 07.04.2010 Tegning: Steinar Thunold Tegning: J. Pløn  
Bølg for fam. J.R. Gjøspjørd på Langeland gnr. 24 Bnr. 55

MELAND KOMMUNE  
Godteke 27.04.10  
Saksnr. 170110  
Mervik & Væver

E 11