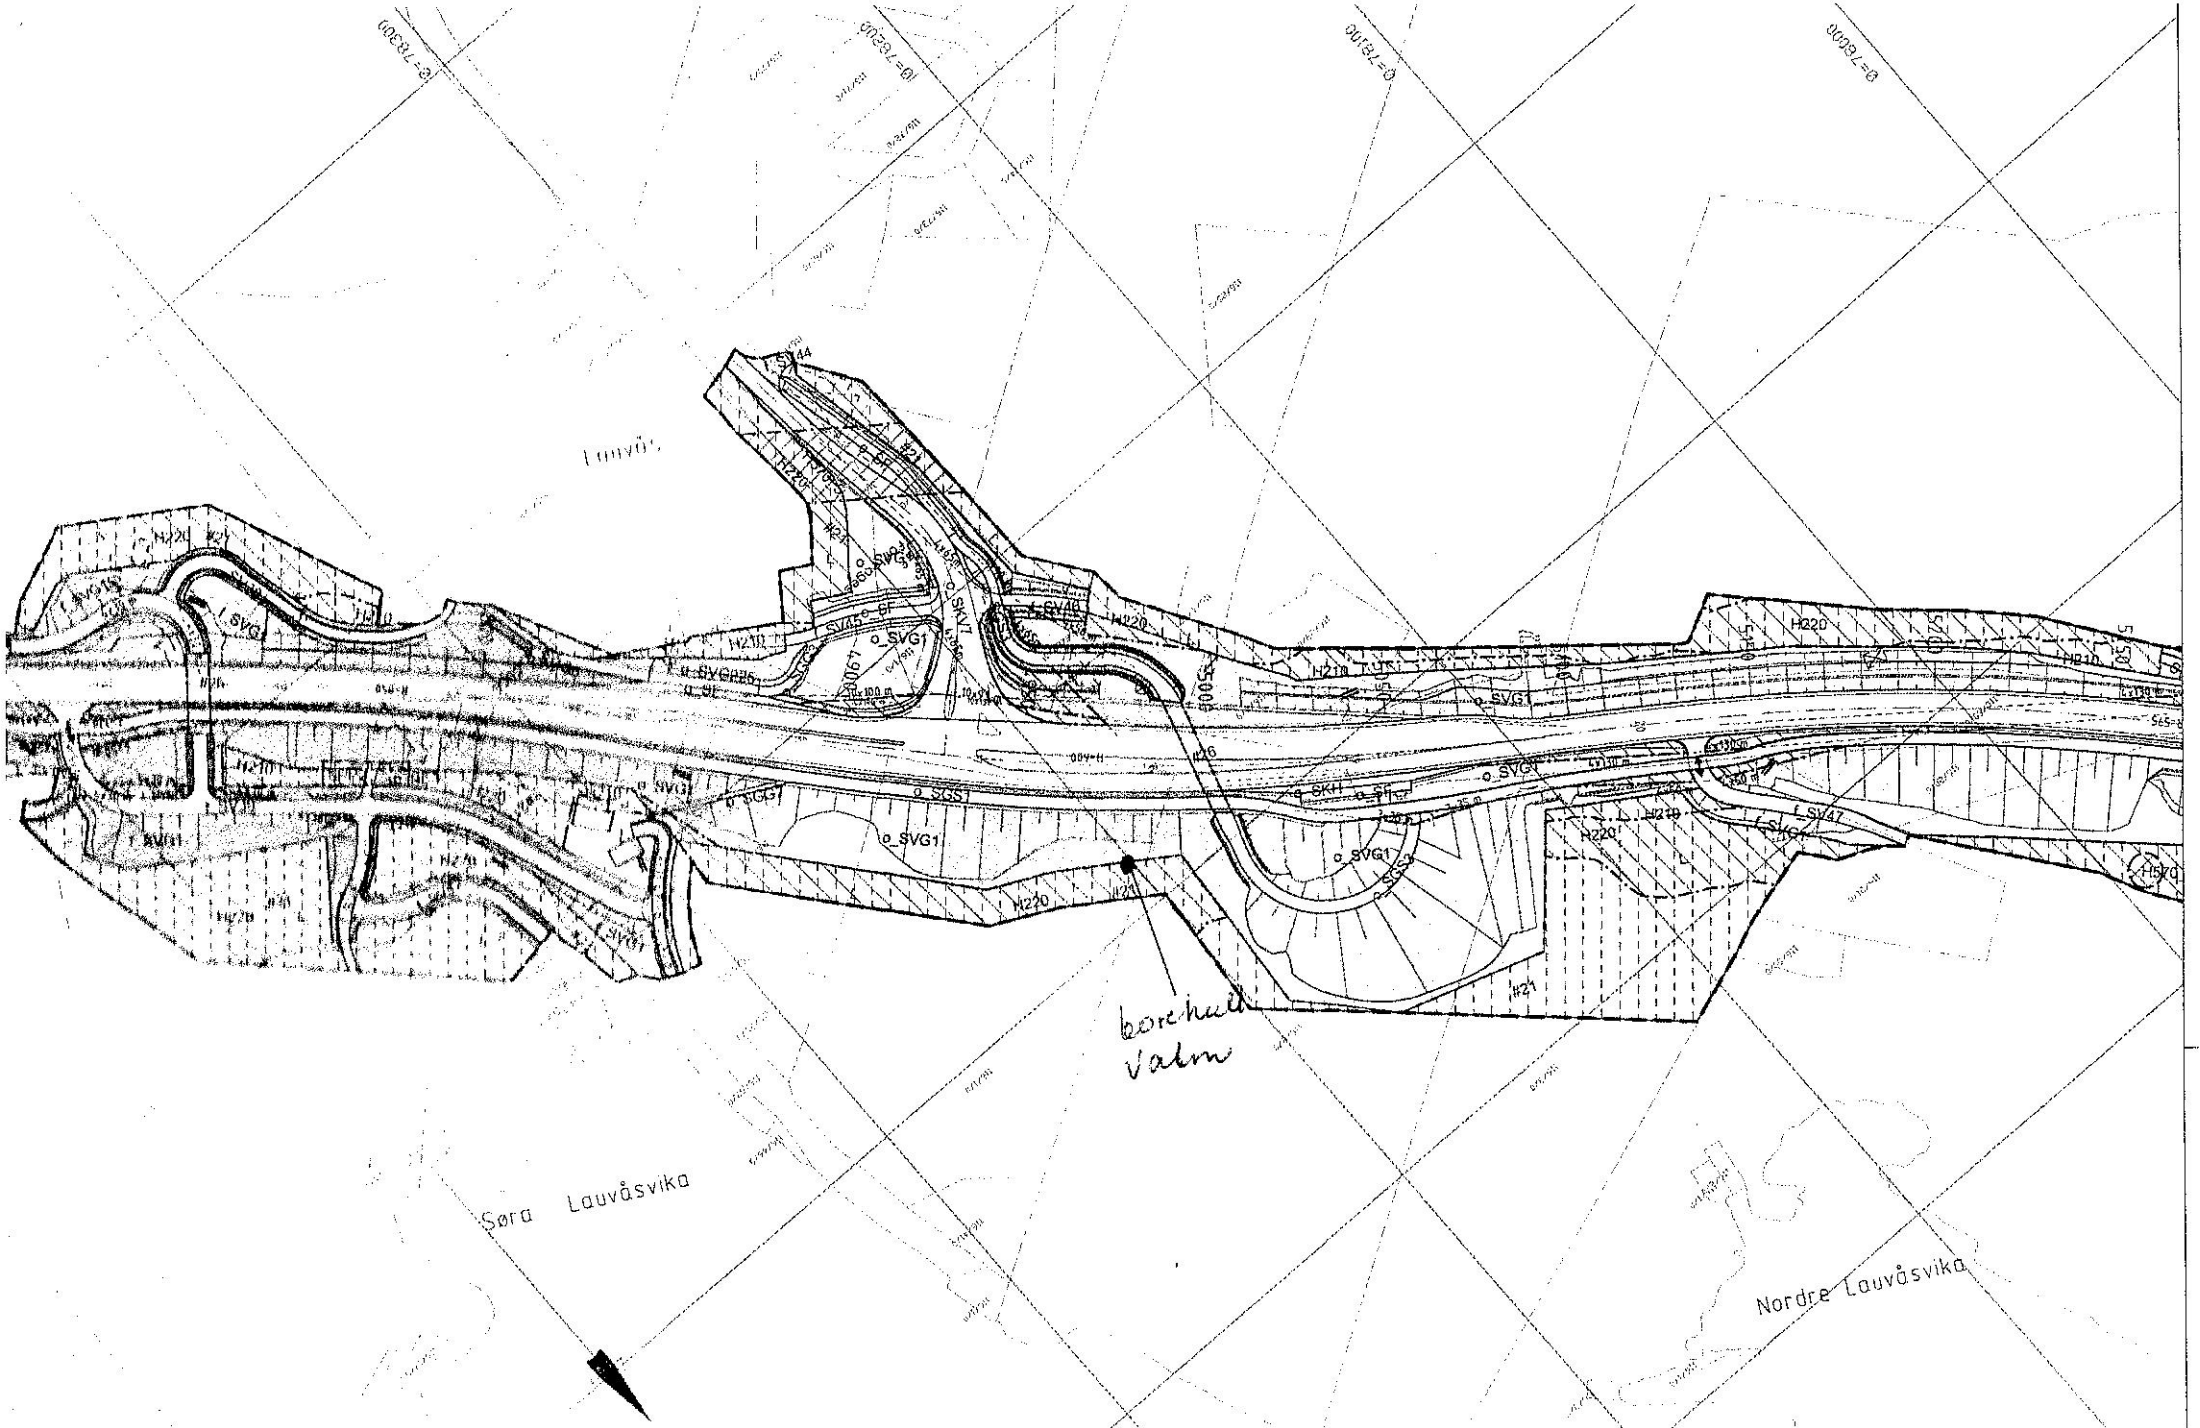
Lauvå
borehull
Valm
Søra Lauvåsvika
Nordre Lauvåsvika