

---

**Fra:** Linda Beate Hjelmeland  
<Linda.Beate.Hjelmeland@vlfk.no>  
**Sendt:** fredag 26. februar 2021 07:17  
**Til:** Daniel Alexander Veas Bernal; Larissa Dahl  
**Kopi:** Silje Svanevik-Røren  
**Emne:** SV: vår sak 20/7355 Søknad om endring av gitt tillatelse -  
forlenging av trase for VA ledninger - gbnr 316/1 m.fleir  
Meland

**Kategorier:** Rød kategori

Hei

Takk for info, Daniel

Når traseen er flyttet til ny trase som er så langt fra fylkesvegen og i tillegg bak ungdomshuset, trenger ikke denne behandles av vegmyndighet som grave- og framføringsløyve.

I tillegg syns jeg dette var en god løsning.

**Med helsing/Med hilsen**  
**Linda Hjelmeland**

**Senioringeniør- Forvaltning, Infrastruktur og veg**  
**Postadresse:** Vestland fylkeskommune, Postboks 7900, 5020 BERGEN  
**Kontoradresse:** Sandslihaugen 30, BERGEN  
**Mobil:** +47 99 27 26 75 **E-post/Skype:** [linda.beate.hjelmeland@vlfk.no](mailto:linda.beate.hjelmeland@vlfk.no)




---

**Fra:** Daniel Alexander Veas Bernal <[daniel.alexander.veas.bernal@alver.kommune.no](mailto:daniel.alexander.veas.bernal@alver.kommune.no)>  
**Sendt:** torsdag 25. februar 2021 22:27  
**Til:** Linda Beate Hjelmeland <[Linda.Beate.Hjelmeland@vlfk.no](mailto:Linda.Beate.Hjelmeland@vlfk.no)>; Larissa Dahl  
<[larissa.dahl@alver.kommune.no](mailto:larissa.dahl@alver.kommune.no)>  
**Kopi:** Silje Svanevik-Røren <[Silje.Svanevik-Roren@vlfk.no](mailto:Silje.Svanevik-Roren@vlfk.no)>  
**Emne:** SV: vår sak 20/7355 Søknad om endring av gitt tillatelse - forlenging av trase for VA ledninger -  
gbnr 316/1 m.fleir Meland

For så vidt er trasen flyttet til å gå bak ungdomshuset og ikke langs fylkesvegen.  
Gravearbeidene vil være godt innenfor tomten til Grasdal Ungdomhus og avsluttes over 4 meter fra fylkesvegen (cirka 40 meter) fra fylkevegen.  
Ingen av anleggsarbeidene vedrørende borehullet vil berøre fylkesvegen.

Se grov skisse:

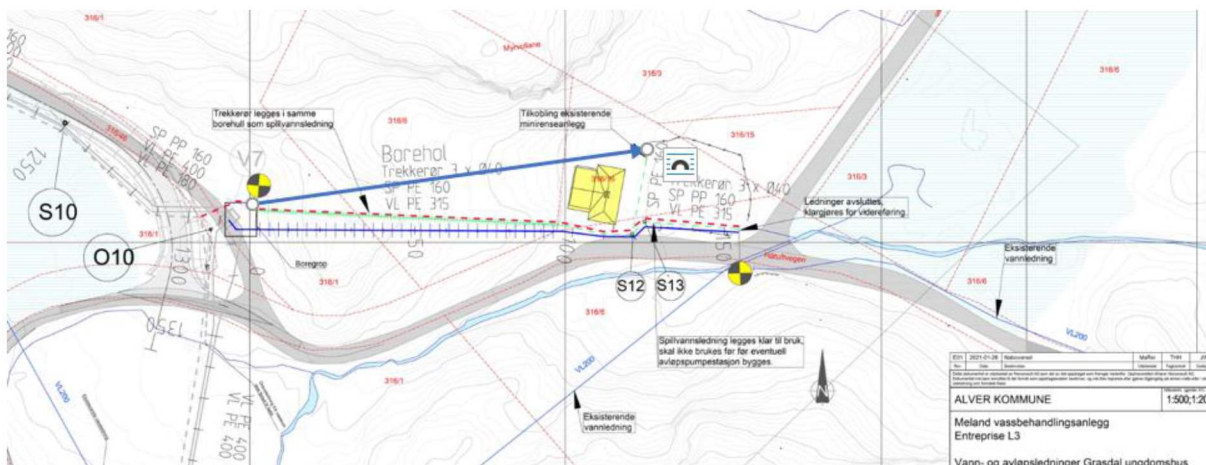

**Daniel Bernal** | Prosjekt- og byggeleder VVA

Telefon: 46 78 36 65

Innbyggjarservice: +47 56 37 50 00

[www.alver.kommune.no](http://www.alver.kommune.no)



**Fra:** Daniel Alexander Veas Bernal

**Sendt:** torsdag 25. februar 2021 22.21

**Til:** 'Linda Beate Hjelmeland' <[Linda.Beate.Hjelmeland@vlfk.no](mailto:Linda.Beate.Hjelmeland@vlfk.no)>; Larissa Dahl <[larissa.dahl@alver.kommune.no](mailto:larissa.dahl@alver.kommune.no)>

**Kopi:** Silje Svanevik-Røren <[Silje.Svanevik-Roren@vlfk.no](mailto:Silje.Svanevik-Roren@vlfk.no)>

**Emne:** SV: vår sak 20/7355 Søknad om endring av gitt tillatelse - forlenging av trase for VA ledninger - gbnr 316/1 m.fleir Meland

Hei,

Eg er byggeleder på prosjektet ikke prosjektleder. Det er prosjektleder som ivaretar innsending av søknaden.

**Daniel Bernal** | Prosjekt- og byggeleder VVA

Telefon: 46 78 36 65

Innbyggjarservice: +47 56 37 50 00

[www.alver.kommune.no](http://www.alver.kommune.no)



---

**Fra:** Linda Beate Hjelmeland <[Linda.Beate.Hjelmeland@vlfk.no](mailto:Linda.Beate.Hjelmeland@vlfk.no)>  
**Sendt:** torsdag 25. februar 2021 10.51  
**Til:** Larissa Dahl <[larissa.dahl@alver.kommune.no](mailto:larissa.dahl@alver.kommune.no)>  
**Kopi:** Daniel Alexander Veas Bernal <[daniel.alexander.veas.bernal@alver.kommune.no](mailto:daniel.alexander.veas.bernal@alver.kommune.no)>; Silje Svanevik-Røren <[Silje.Svanevik-Roren@vlfk.no](mailto:Silje.Svanevik-Roren@vlfk.no)>  
**Emne:** VS: vår sak 20/7355 Søknad om endring av gitt tillatelse - forlenging av trase for VA ledninger - gbnr 316/1 m.fleir Meland  
**Viktighet:** Høy

Hei!

Vi kan ikke se at søknad om vannledning i borehull langs fv. 5312 - Håtuftvegen, på strekningen fra den kommunale delen av Håtuftvegen og frem til krysset med Grasdal ungdomshus, er sendt oss via det elektroniske søknadskjema. Jeg vet at det har vært snakket om at ledningen skal legges i borehull, men vi har ikke mottatt søknaden.

Setter Daniel på kopi, siden jeg regner med at det er han som kommer til å sende inn søknaden!

**Med helsing/Med hilsen**  
**Linda Hjelmeland**

**Senioringeniør- Forvaltning, Infrastruktur og veg**  
**Postadresse:** Vestland fylkeskommune, Postboks 7900, 5020 BERGEN  
**Kontoradresse:** Sandslihaugen 30, BERGEN  
**Mobil:** +47 99 27 26 75 **E-post/Skype:** [linda.beate.hjelmeland@vlfk.no](mailto:linda.beate.hjelmeland@vlfk.no)



---

**Fra:** Silje Svanevik-Røren  
**Sendt:** torsdag 25. februar 2021 09:39  
**Til:** Linda Beate Hjelmeland <[Linda.Beate.Hjelmeland@vlfk.no](mailto:Linda.Beate.Hjelmeland@vlfk.no)>  
**Emne:** VS: vår sak 20/7355 Søknad om endring av gitt tillatelse - forlenging av trase for VA ledninger - gbnr 316/1 m.fleir Meland  
**Viktighet:** Høy

Heisann ☺

Larissa Dahl fra Alver kommune kontaktet meg angående denne saken og purret den opp. Eg kan ikke finne den i ephorte. Hun sier at søknaden har blitt sendt oss 27.01.2021 og de avventer vår uttale. Det haster visstnok veldig. Er snakk om å flytte VA-ledning et stykke fra planlagt trase. Vet du noe om dette?

Silje

---

**Fra:** Larissa Dahl <[larissa.dahl@alver.kommune.no](mailto:larissa.dahl@alver.kommune.no)>

**Sendt:** torsdag 25. februar 2021 08:49

**Til:** Silje Svanevik-Røren <[Silje.Svanevik-Roren@vlfk.no](mailto:Silje.Svanevik-Roren@vlfk.no)>

**Emne:** vår sak 20/7355 Søknad om endring av gitt tillatelse - forlenging av trase for VA ledninger - gbnr 316/1 m.fleir Meland

Se vedlegg

**Larissa Dahl** | Rådgjevar Plan og byggesak

E-post: [byggesak@alver.kommune.no](mailto:byggesak@alver.kommune.no)

Innbyggjarservice: +47 56 37 50 00

[www.alver.kommune.no](http://www.alver.kommune.no)



**ALVER**  
KOMMUNE

Ved ytterlegare spørsmål, ver venleg å ta kontakt med oss på innbyggjarservice. Informasjon om opningstider finn du på [www.alver.kommune.no/innhald/plan-bygg-og-eiendom/treng-du-hjelp/](http://www.alver.kommune.no/innhald/plan-bygg-og-eiendom/treng-du-hjelp/) eller ved å ringe telefon 56 37 50 00.

Innsending av søknadar og anna dokumentasjon i saker skal sendast til [post@alver.kommune.no](mailto:post@alver.kommune.no)

ArkivReferanse:#0bdd49b4467542e0b33c1beae69a8fbf2020007355#ACOS.WEBSAK#