

SITUASJONSKART

Gnr/Bnr: 51/51,16,32
Adresse: Naustvika
Eigar/søkar: Gunda Sparre

Kvalitet: FKB-B

Gjeldande plan: Kommuneplan
Planformål: LNF

Vår referanse: Amg

Sign.




Målestokk: 1:1000
Dato: 02.12.2019

MELAND
KOMMUNE



VEDLEGG: D-1

- Gjerde
- Usikker eigedomsgrænse
- Målt eigedomsgrænse
- Bolighus
- Andre bygg

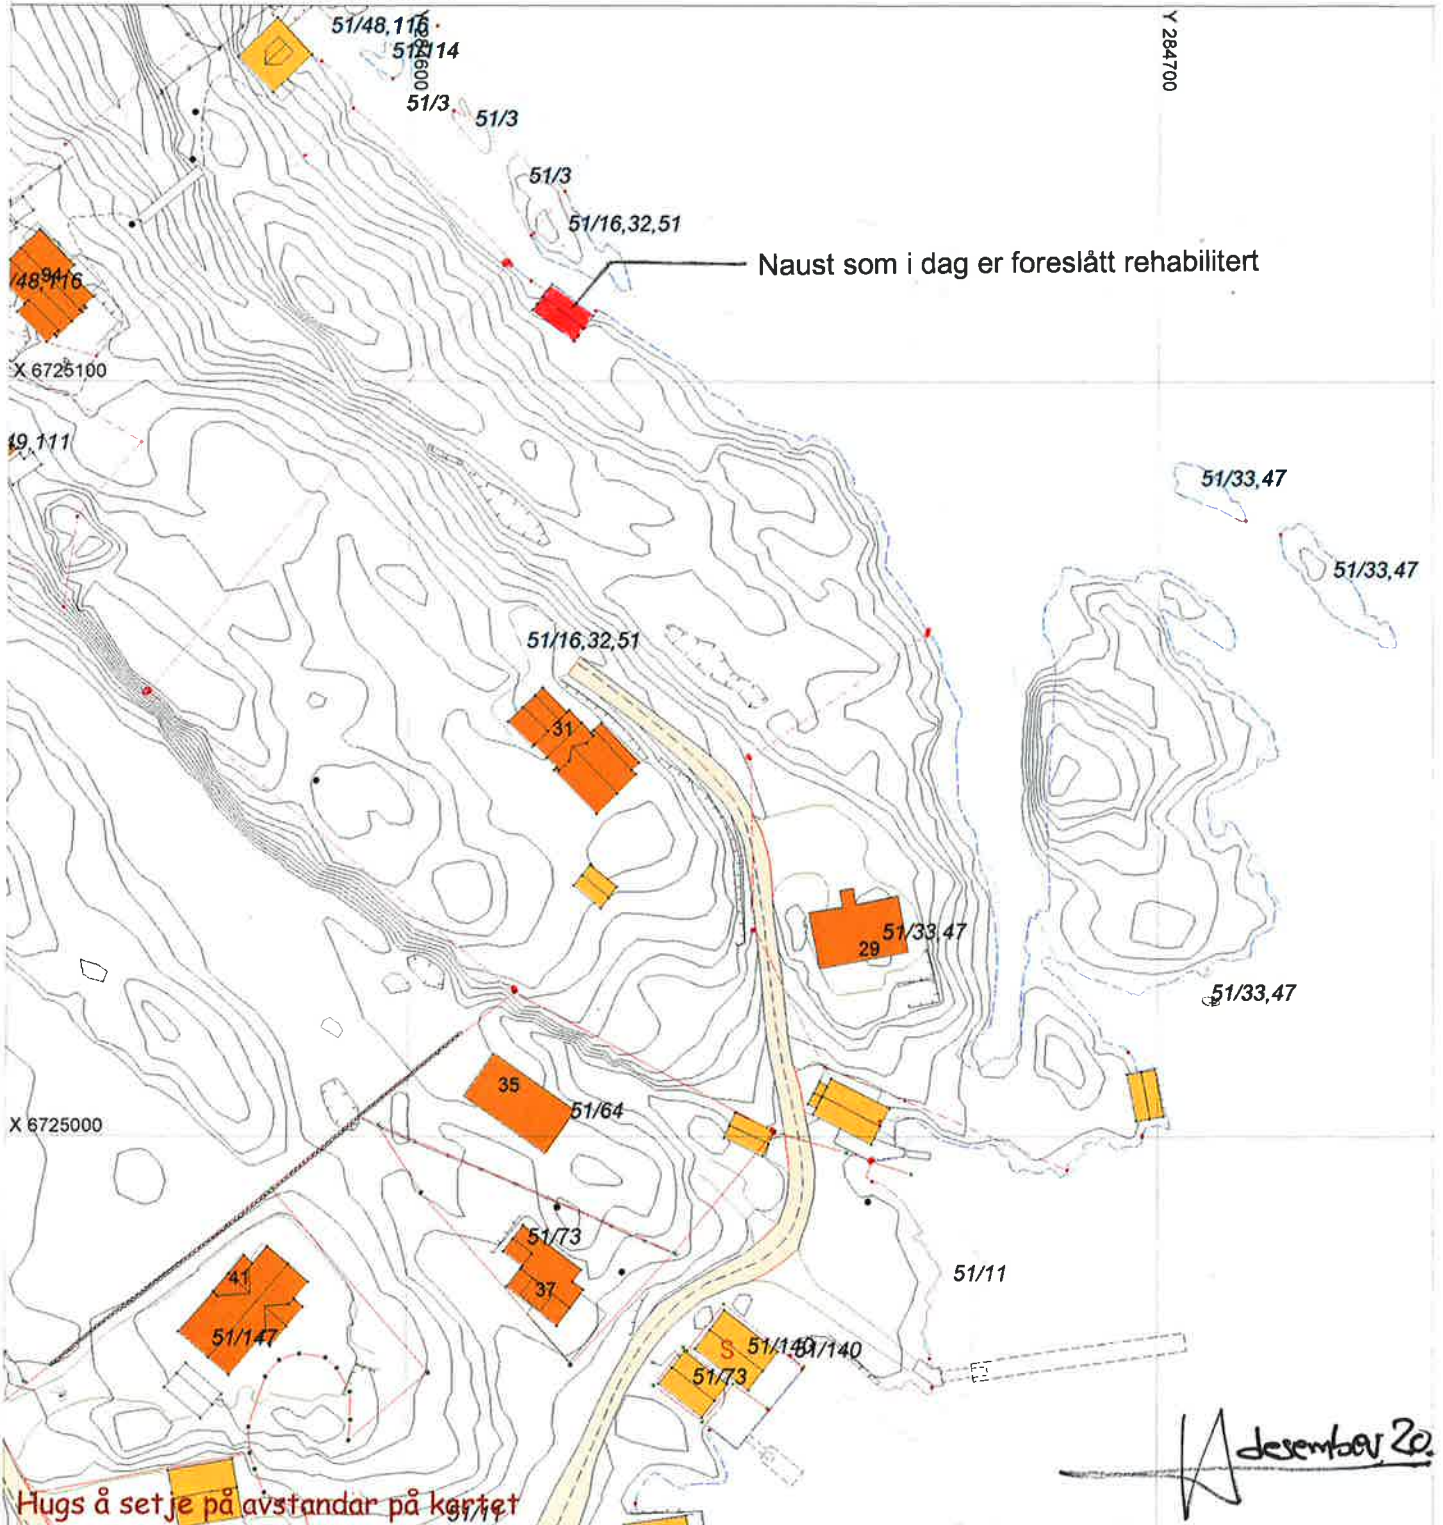

Hugs å set je på avstandar på kartet

SITUASJONSPLAN

Tiltak

Eksisterende naust til
Gunda Falao Sparre